IRIDE SERVIZI Aggiornamento documentale

N. 1371

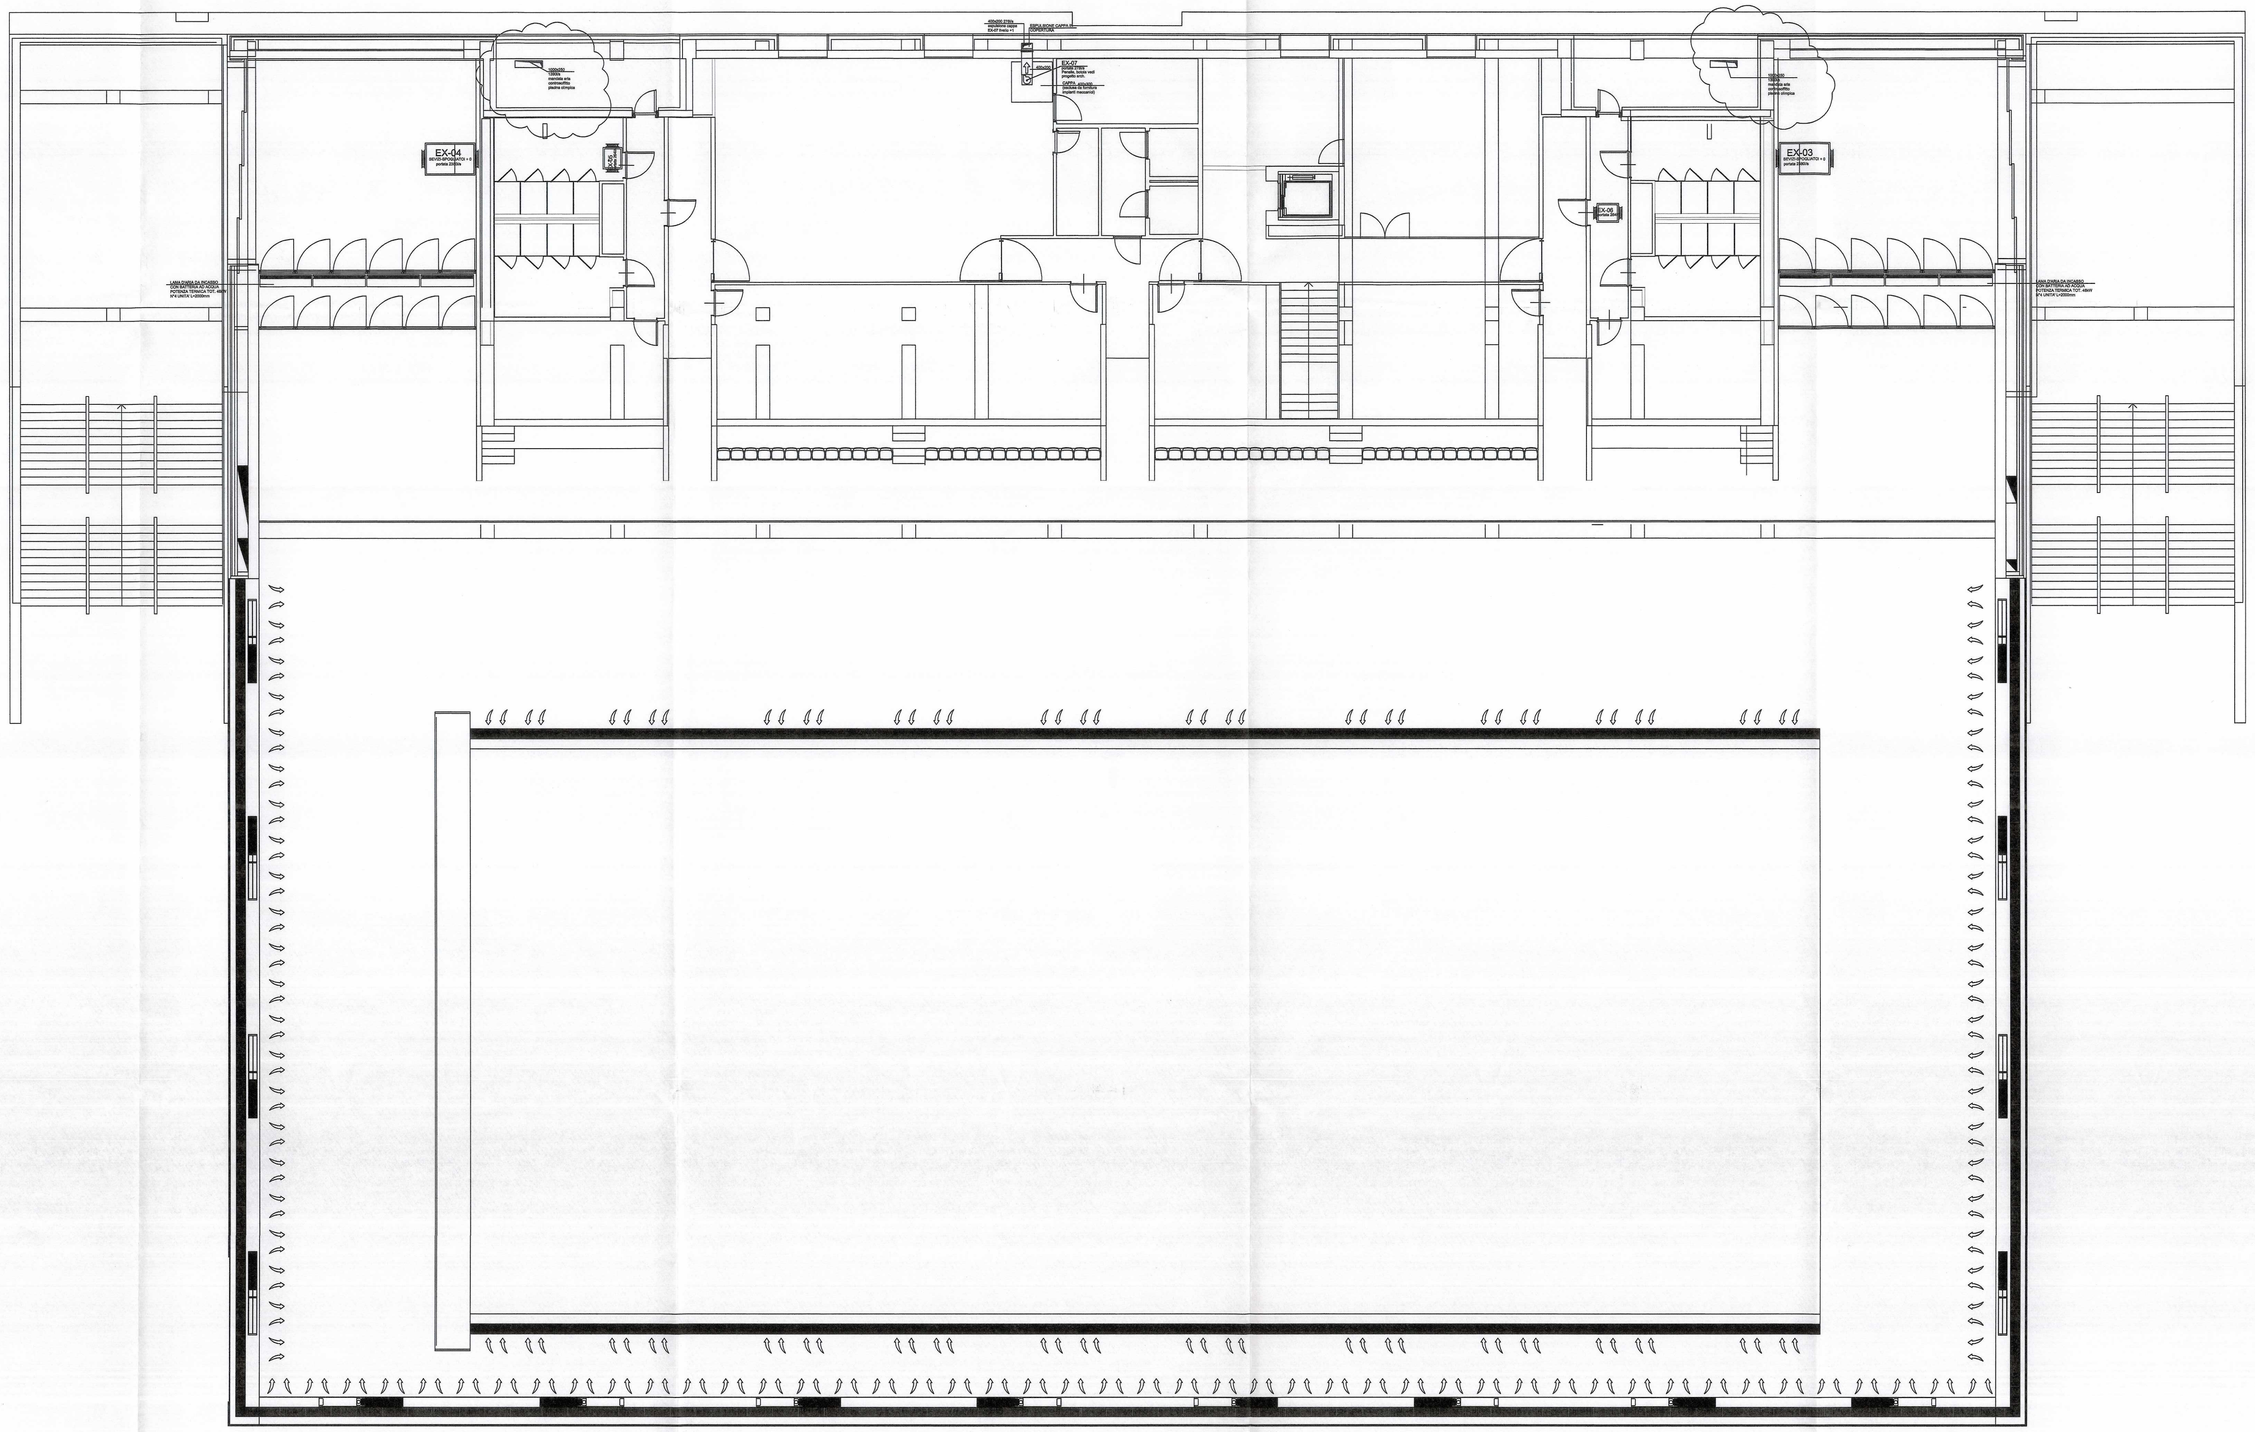

NOTA:

RACCHIUSE NELLE NUVOLETTE SONO INDICATE LE PARTI DI IMPIANTO REALIZZATE DA CO.I.L.

Rev	Data	Descrizione	Emesso	Verificato	Approvato
0	03/12/2010	AS BUILT	MLM	MRR	LCG

CLIENTE: IRIDE SERVIZI

CANTIERE: PALAZZO DEL NUOTO - TORINO

N° DISEGNO: 0 0 9 1 3 5 A I 4 3 A

IMPIANTO: DIFFUSIONE ARIA

RIF.: 135/09 COMM.: 1115 SCALA: 1:100

OGGETTO: DISTRIBUZIONE CANALI PISCINA OLIMPICA LIVELLO +1

CO.I.L.

PROGETTAZIONE E COSTRUZIONE IMPIANTI TECNOLOGICI – CONDIZIONAMENTO – RISCALDAMENTO

CO.I.L. srl - Via Antonio Pacinotti 9 - 10098 Rivoli (TO) - Tel 011/9581765 - Fax 9577885 - P.IVA 05547520019 - e mail: all.bianchi@coil.it