CITTA' DI TORINO

Divisione Servizi Culturali

Settore Edifici per la Cultura

Via San Francesco da Paola n. 3

10123 Torino

PROGETTO DI RESTAURO E RIQUALIFICAZIONE FUNZIONALE DI VILLA AMORETTI ED ARANCIERA DEL PARCO REGNON, Via Filadelfia, n. 205, Torino

Gruppo di progettazione:

Progettazione Settore Edifici per la Cultura

Progetto architettonico: Arch. Rosella Rizzo, Ing. Edoardo Garrone, Geom. Mauro Bosco

Direzione Lavori: Arch. Rosella Rizzo, Geom. Mauro Bosco

Progettazione Amministrazione Temporanea di Professionisti

Progetto strutturale: Ing. Mario Scandiuzzi

Progetto Impianti Fluidomeccanici: Ing. Giovanni Francesco La Gigia

Progetto Impianti elettrici speciali: Ing. Sergio Bellero

Relazione geologica: Dott. Geologo Giovanni Ferrero, Dott. Geologo Giorgio Chiesa

Coordinamento sicurezza: Ing. Giovanni Francesco La Gigia

Responsabile del Settore Edifici per la Cultura: Arch. Raffaele Trovato

Dirigente del Settore Edifici per la Cultura: Ing. Sergio Bosco

AS-BUILT | NUOVO PADIGLIONE

OGGETTO: IMPIANTI FLUIDOMECCANICI DISTRIBUZIONE VENTILCONVETTORI E RADIATORI

Villa Amoretti - pianta piano interrato

DATA: MARZO 2003

SCALA: 1:50

F/S

IMPRESA ESECUTRICE

CEMS

IMPIANTI TECNOLOGICI

10 Edoardo Lotti Grugliasco (TO)

tel. 011/7800400 fax 011/7800500

e-mail: cems@cems.it Tel. 011/7800

ELABORATO: A 01As
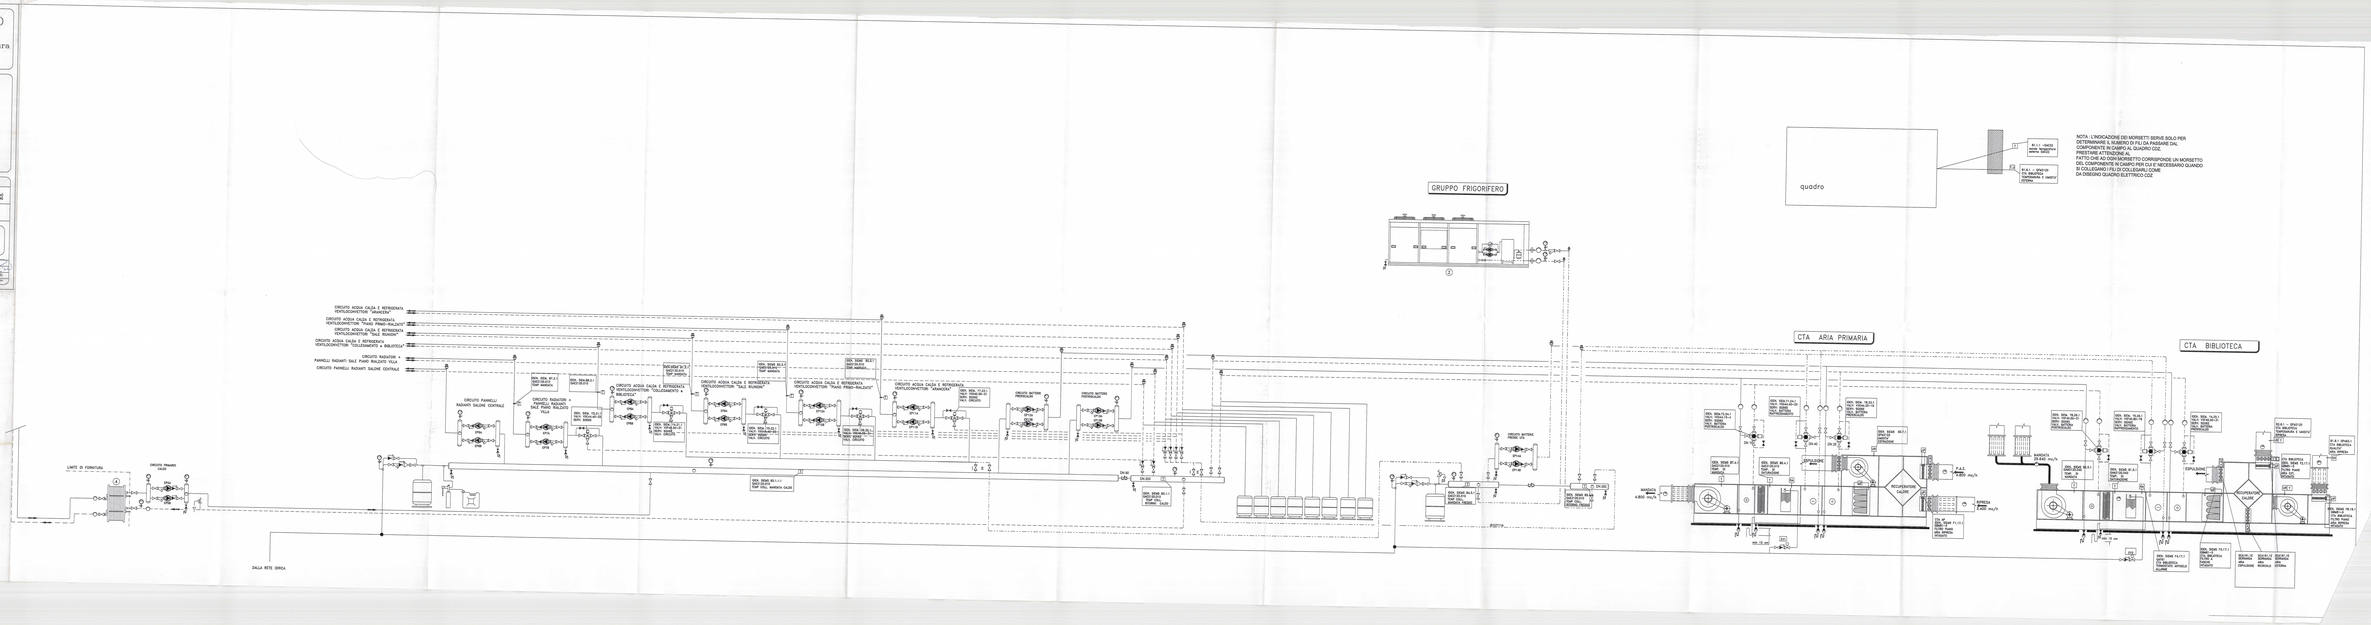
0	09/03/2007	AS-BUILT			
Revisione	Data	Descrizione	Redatto	Verificato	Visto