CITTA' DI TORINO

PALAZZO CIVICO – P.zza Palazzo di Citta' N°1

OPERE DI ADEGUAMENTO NORMATIVO, FUNZIONALE E TECNICO DI PARTE DEGLI IMPIANTI ELETTRICI DI PALAZZO CIVICO

Titolare dell' attivita'

AEM AZIENDA ENERGETICA METROPOLITANA TORINO S.p.A.
LA DIREZIONE - SERVIZI TECNICI COMUNALI

Il Progettista :

collaboratori al progetto :
UFFICIO TECNICO PERUCCA S.R.L.

AS-BUILT

OGGETTO

IMPIANTO F.M. e ILLUMINAZIONE
PIANTA PIANO QUARTO – zona "E"

NOME-FILE | Scala Plot
RIFERIMENTO 0000
SCALA

REV	MODIFICHE	DATA	DISEGNATORE
0	EMISSIONE	LUG. 2003	
1			
2			
3			
4			
5			

ELABORATO 15

A TERMINI DI LEGGE QUESTO DISEGNO E' DI NS.PROPRIETA' E NON POTRA' ESSERE COMUNICATO A TERZI O RIPRODOTTO SENZA NS. ESPLICITA AUTORIZZAZIONE

LEGENDA SIMBOLI

Simbolo	
	Quadro di distribuzione piano zona " E "
QL	Quadro generale di locale
QLC	Quadro generale di alimentazioni luci corridoio
QPC	Quadro generale di alimentazione armadio pc
	Scatola portafrutto incassata con n° 3 interruttori unipolari
	Scatola portafrutto incassata con n° 2 interruttori unipolari
	Scatola portafrutto incassata con n° 1 interruttore unipolare
	Scatola portafrutto stagna IP55 con n° 3 interruttori unipolari
	Scatola portafrutto stagna IP55 con n° 2 interruttori unipolari
	Scatola portafrutto stagna IP55 con n° 1 interruttore unipolare
	Scatola portafrutto incassata con n° 2 deviatori
	Scatola portafrutto incassata con n° 1 pulsante
1X58W	Plafoniera lamellare con ottica Dark 1x58W
1X36W	Plafoniera lamellare 1x36W
1X58W	Apparecchio d'illuminazione con corpo e coppa in policarbonato 1X58W IP 55
1X18W	Apparecchio d'illuminazione con corpo e coppa in policarbonato 1x18W IP 55
60W	Corpo illuminante con lampada ad incandescenza 60W tipo tartaruga
	Canale metallico portapparecchi
	Canale in PVC per distribuzione linee dorsali
	Tubazione a vista in PVC per distribuzione linee
	Cassetta di derivazione per distribuzione linee
	Casetta di derivazione 100x100 IP55 per distribuzione linee
GP1	Gruppi prese GP1 linea dorsale f.m. (vedi tavola n° 8)
GP2	Gruppi prese GP2 linea dorsale privilegiata (vedi tavola n° 8)
GP3	Gruppi prese GP3 dati e telefono
GP4	Gruppi prese GP4 composti da n° 1 int. magnetotermico e n°1 presa schuko
GP5	Gruppi prese GP5 composti da n° 1 int. magnetotermico e n°3 prese schuko e n° 2 prese 10/16 A
	Montante ascendente
	Montante discendente
	Impianto videocitofonico
	Serratura elettrica
HUB	Armadio PC

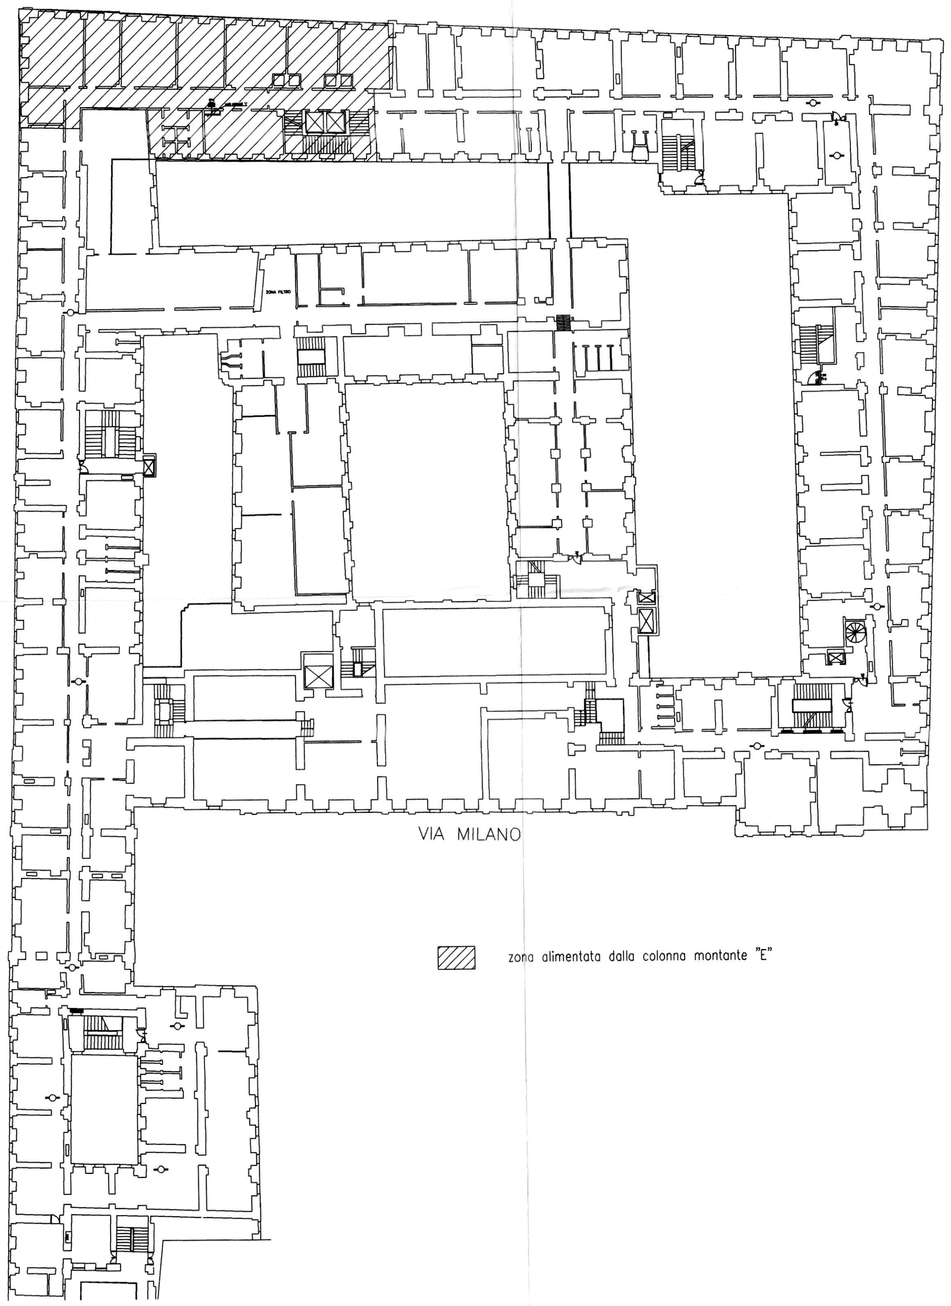

IMPIANTO ELETTRICO F.M.

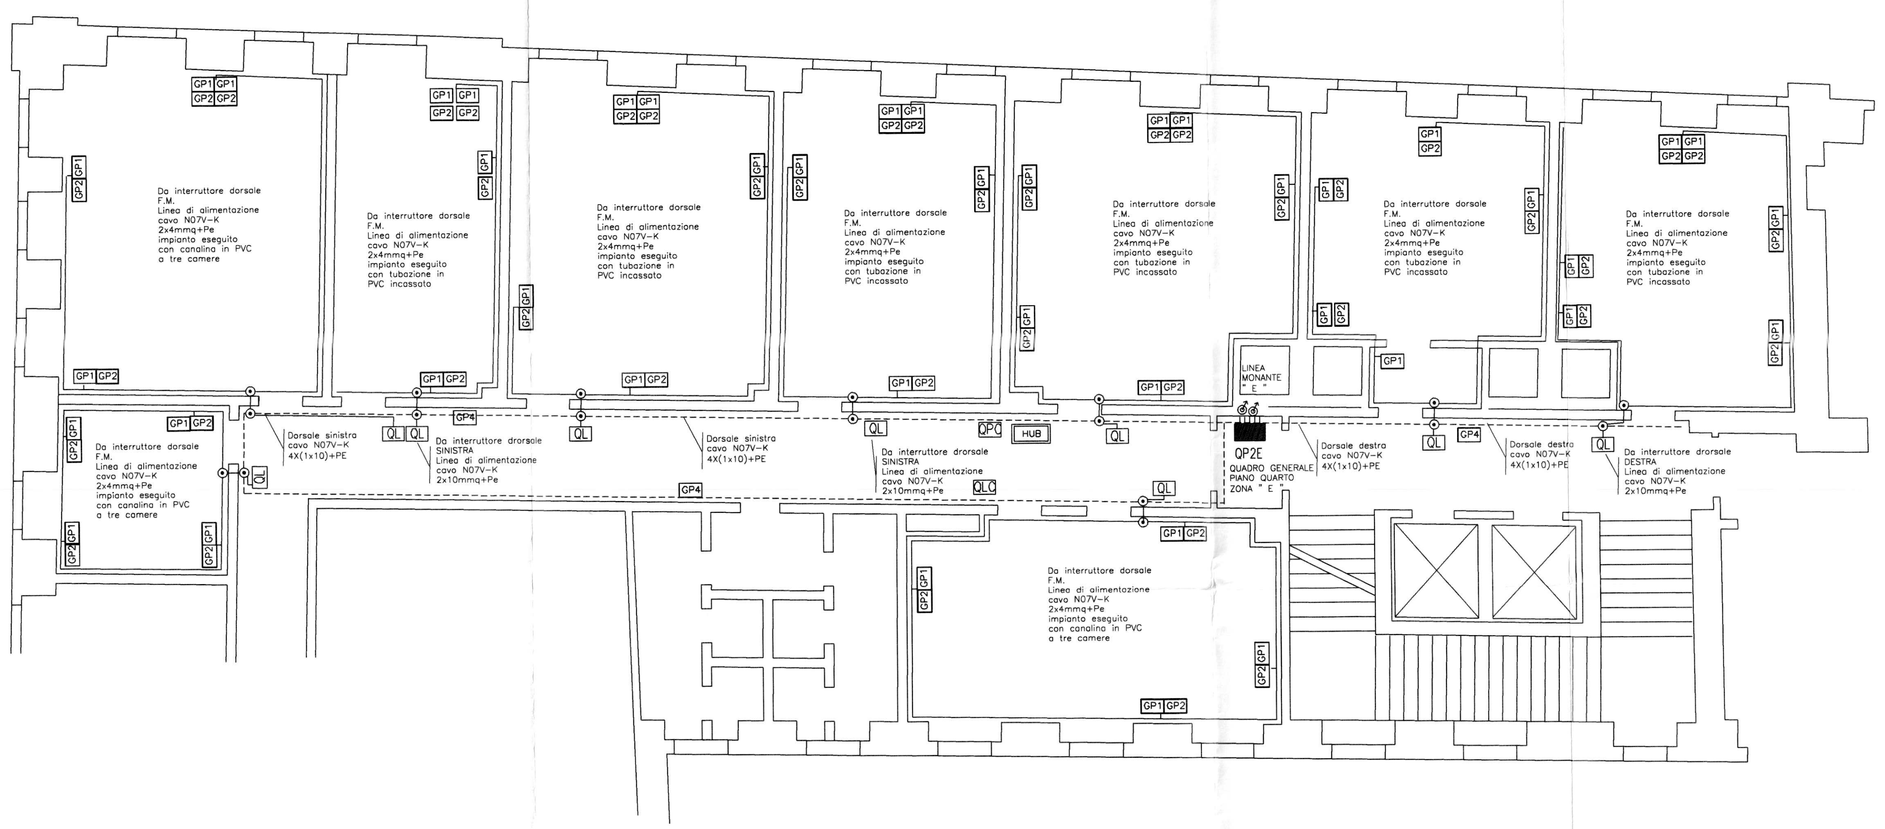
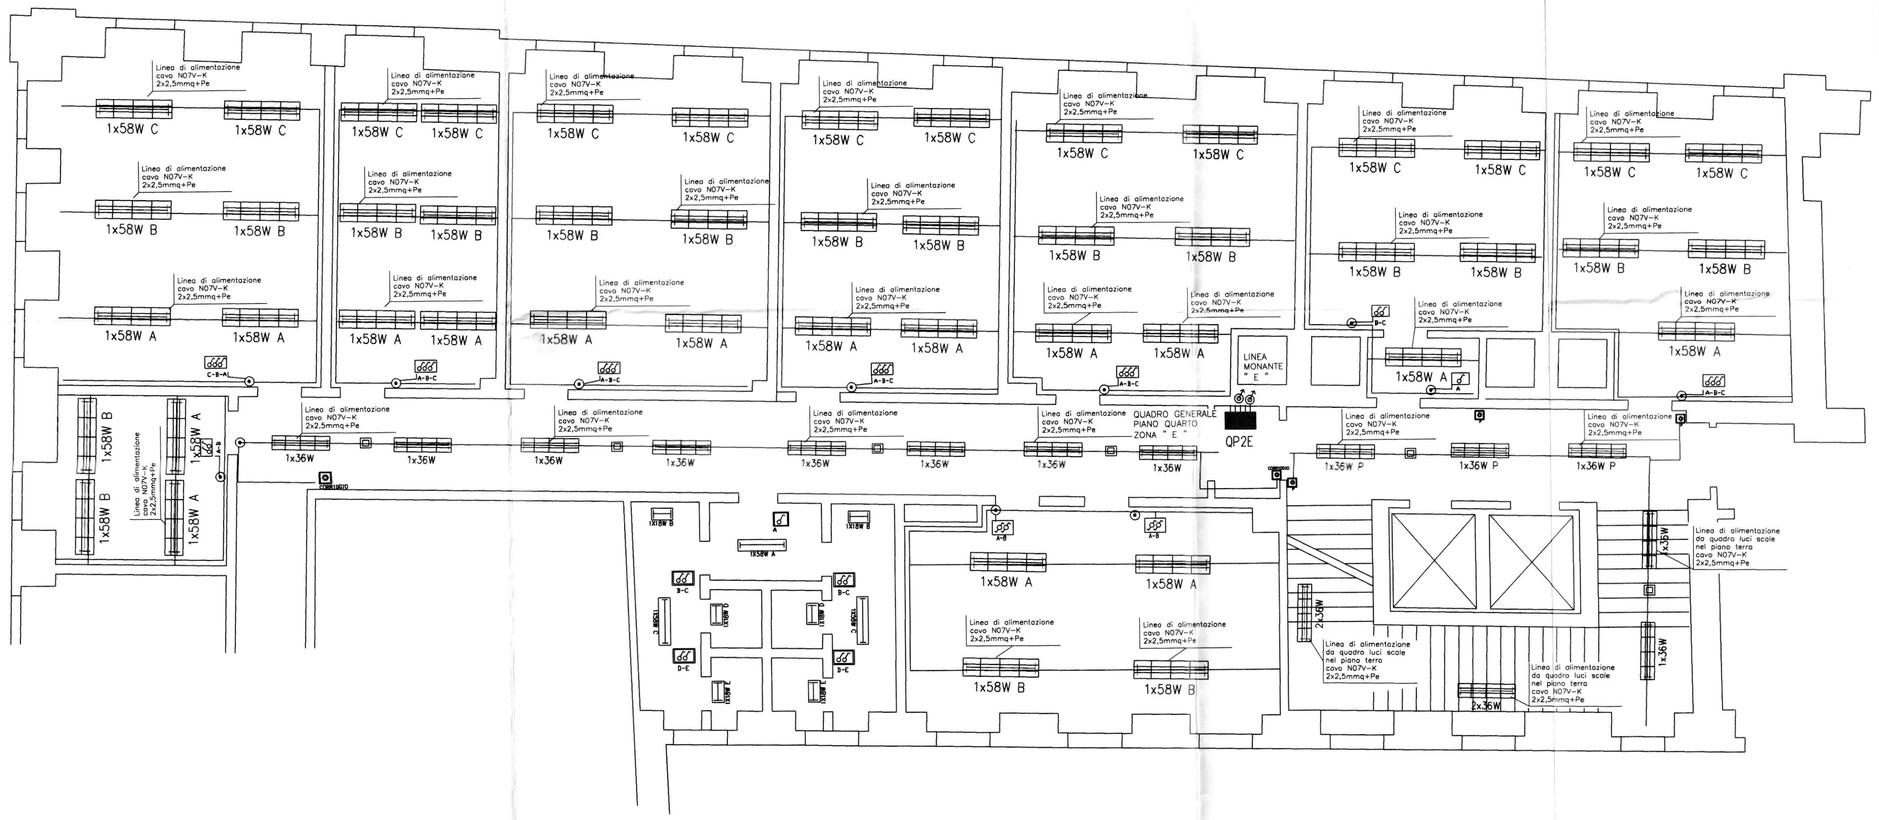
IMPIANTO ELETTRICO LUCE