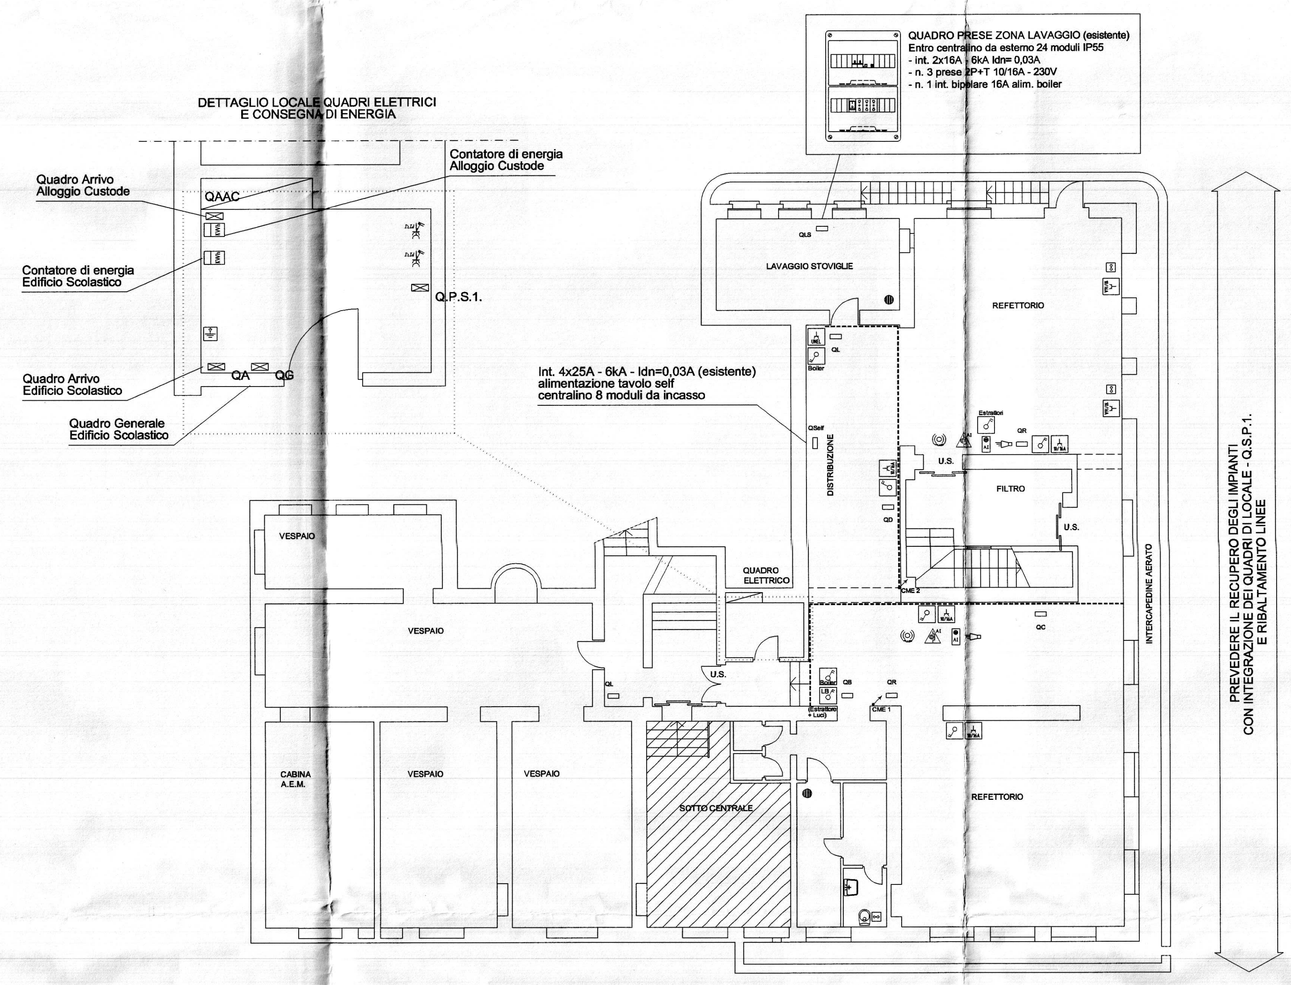

RIF.	LEGENDA SIMBOLI
	Quadro di Distribuzione (Quadro Generale - Quadro di Piano)
	Quadro di Distribuzione di Zona / Locale (Aula - Ufficio - ecc...)
	Contatore - Gruppo di misura
	Canalina in PVC a 4 scomparti dim. 150x60 mm per la Distribuzione Primaria (esistente)
	Canalina in PVC a 4 scomparti dim. 200 / 150x60 mm per la Distribuzione Primaria (di nuova fornitura)
	Canalina in PVC a 3 scomparti dim. 100 / 80x40 mm per la Distribuzione Secondaria
	Canalina metallica bianca dim. 60x20/40 mm per la Distribuzione Luce (di nuova fornitura)
	Canalina metallica bianca dim. 60x20/40 mm per la Distribuzione Luce (esistente)
	Tubazione in PVC (Simbolo Generale)
	Cassetta di connessione/derivazione stagna da parete
	Sezionatore di emergenza
	Pulsante di emergenza sottovetro (Simbolo Generale)
	Pozzetto d'ispezione interrato
	Interruttore automatico unipolare
	Interruttore automatico bipolare magnetotermico
	Interruttore automatico unipolare stagno
	Interruttore automatico bipolare stagno
	Bipresa 10/16A 2P+PE
	Presa 10/16A 2P+PE UNEL
	Presa stagna 10/16A 2P+PE
	Presa stagna 10/16A 2P+PE UNEL
	Presa CEE 16A 2P+PE con fusibili interbloccata
	Presa CEE 16A 3P+PE con fusibili interbloccata
	Presa CEE 16A 3P+PE+N con fusibili interbloccata
	Presa CEE 2P+PE interbloccata con magnetotermico differenziale
	Presa CEE 3P+PE interbloccata con magnetotermico differenziale
	Presa CEE 3P+N+PE interbloccata con magnetotermico differenziale
GP	Gruppo prese (Simbolo Generale)
	Estrattore d'aria
	Pozzetto di terra
	Nodo equipotenziale di terra
	Apparecchiatura (Simbolo generale)

CITTA' DI TORINO

OPERE DI ADEGUAMENTO NORMATIVO FUNZIONALE E TECNICO
DEGLI IMPIANTI ELETTRICI, SPECIALI
ISTITUTO SCOLASTICO : S.E.L. "PARATO"
Via Aquileia, 8 – TORINO

FINANZIAMENTO ANNO 2004 – LOTTO A –

IMPRESA ESECUTRICE
COTTI IMPIANTI S.r.l.
via Goldoni, 8 – 10092 Beinasco
011/3989450 – (fax) 011/3989442
info@cottimpianti.it
IMPIANTI ELETTRICI CIVILI E INDUSTRIALI

28 SET. 2006

Titolare dell' attivita'
AZIENDA ENERGETICA METROPOLITANA TORINO S.p.A.

Il Progettista :
Ing. Massimiliano GHIONE
collaboratori al progetto :
P.I. Mario NEGRO FRER
P.I. Bruno FENOGLIO

PROGETTO DEFINITIVO

OGGETTO
PIANTA PIANO SEMINTERRATO
IMPIANTO DI FORZA MOTRICE

NOME-FILE P847_05 | Scala Plot 1 = 1
RIFERIMENTO
SCALA 1 : 100
ELABORATO E-05

REV	MODIFICHE	DATA	DISEGNATORE
0	emissione	giugno 2004	
1	as built	aprile 2006	
2			
3			
4			
5			