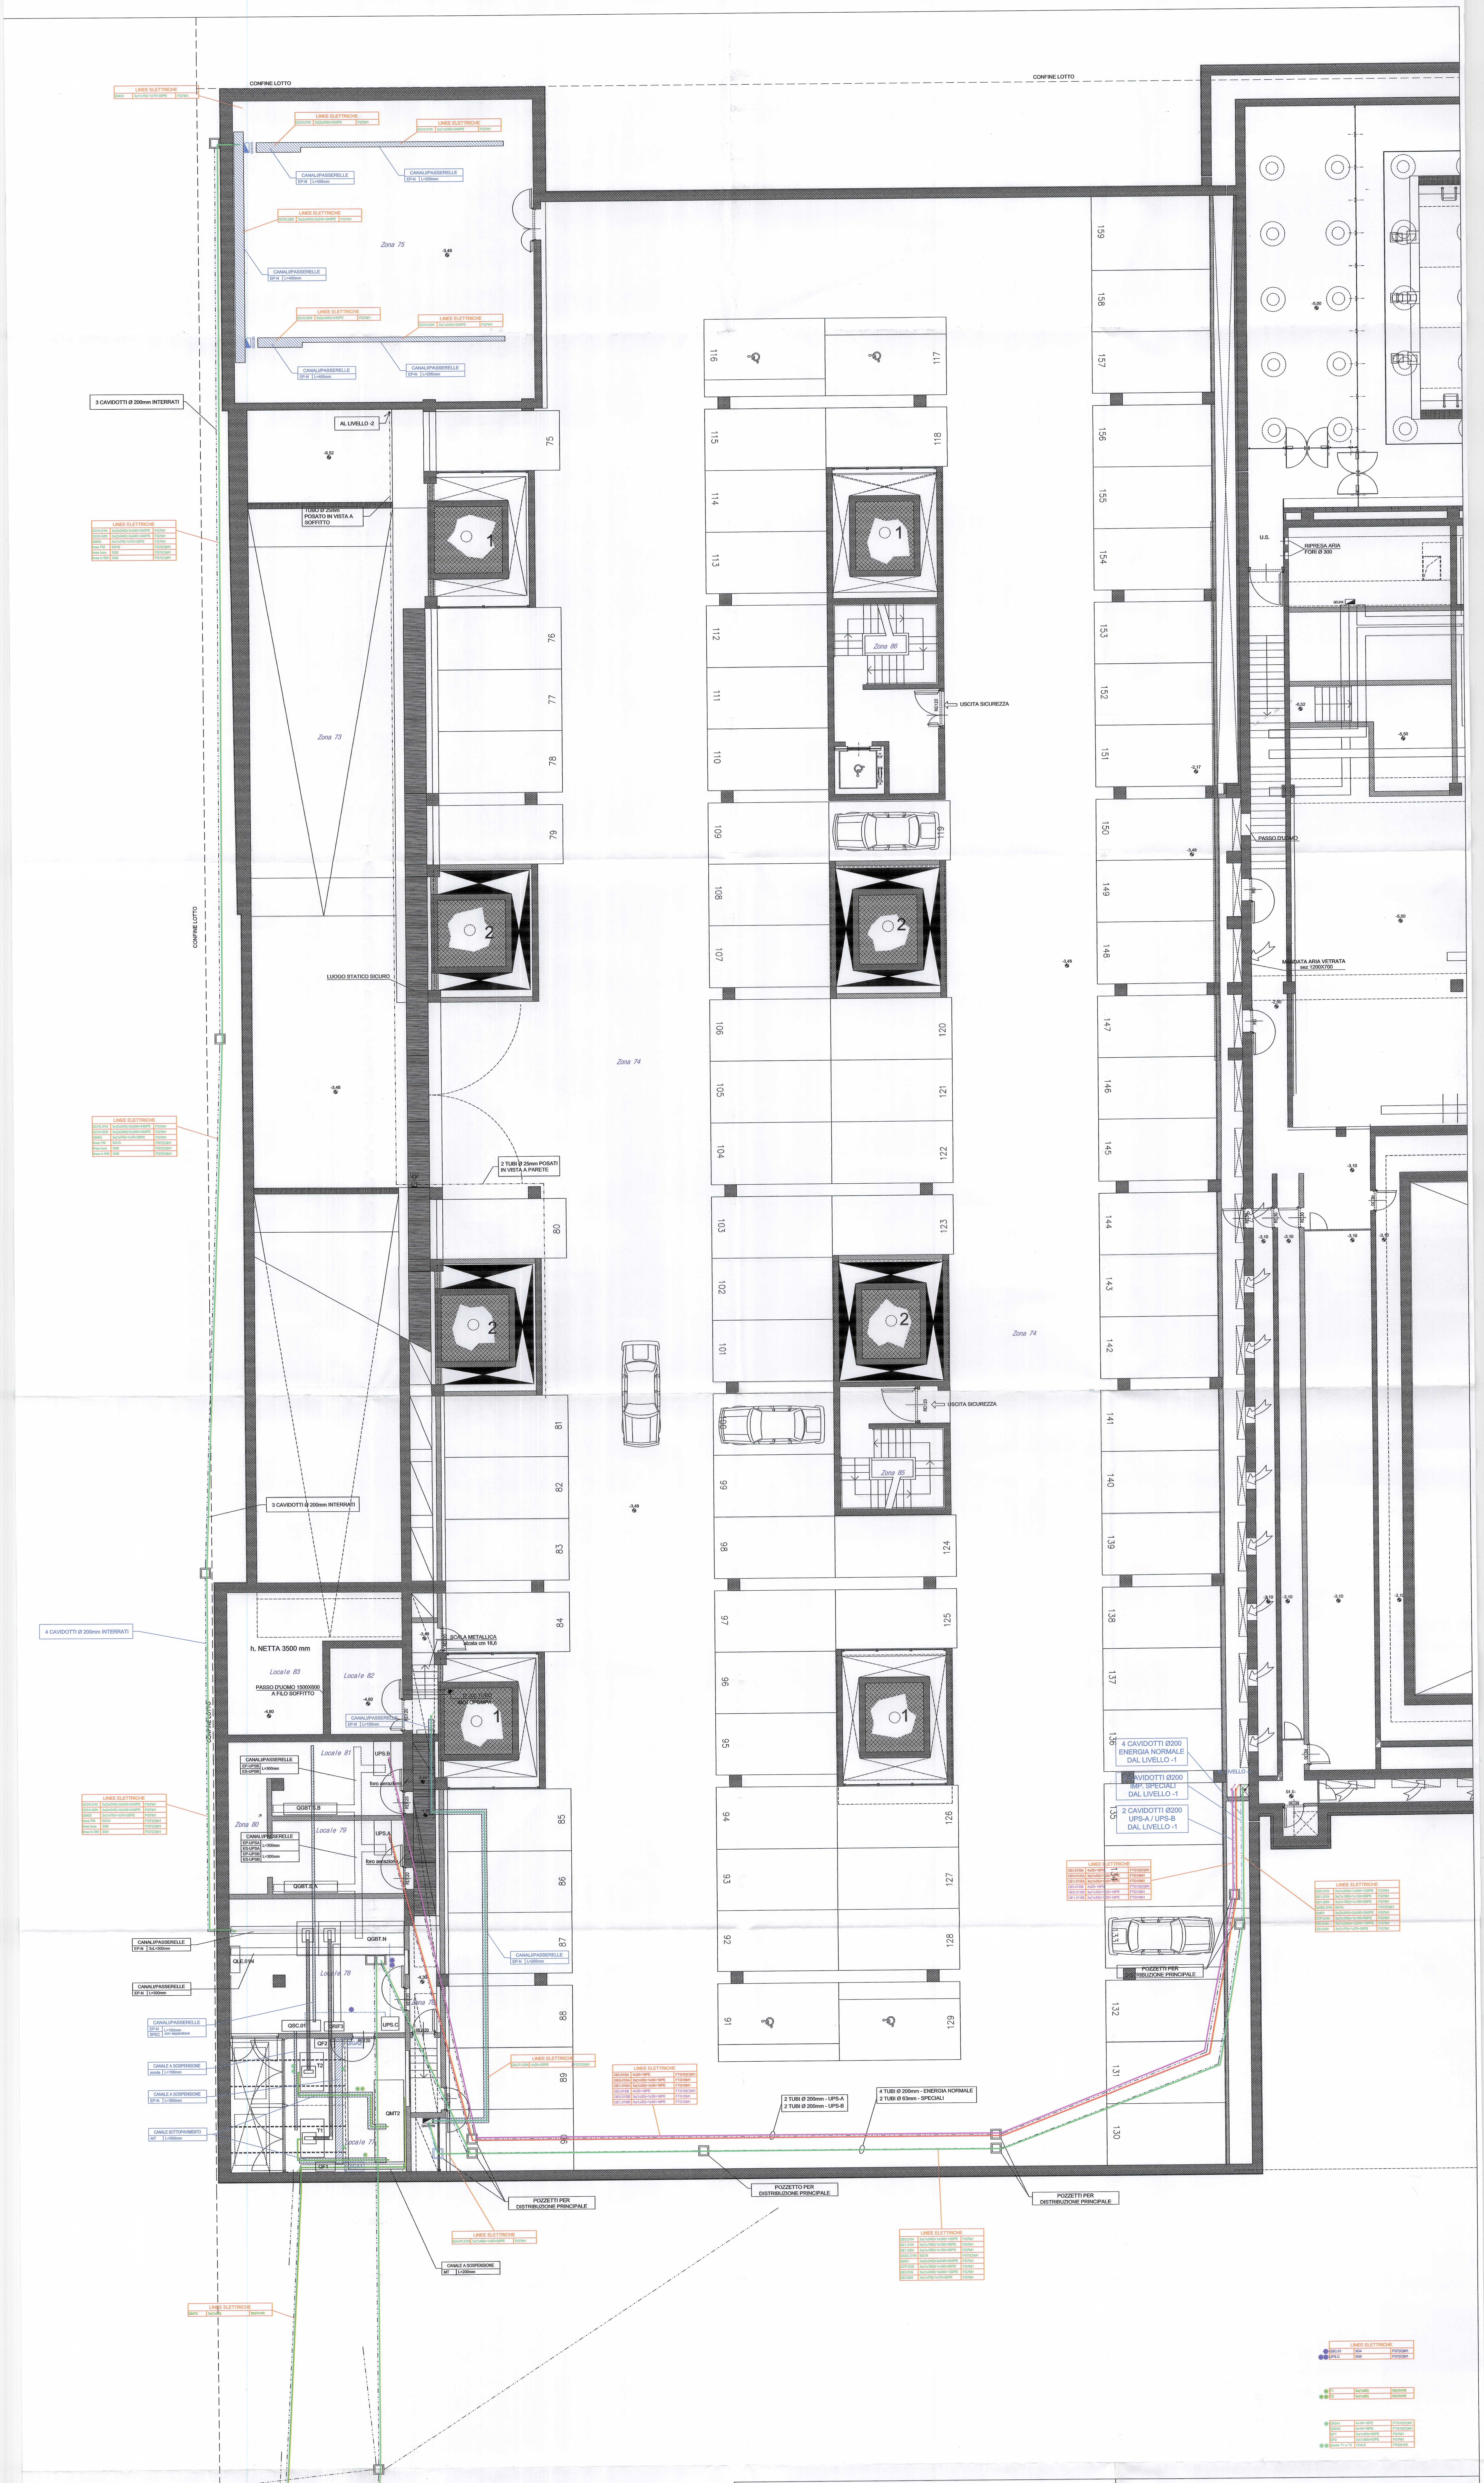
CONFINE LOTTO
Zona 75
Zona 74
Zona 73
Zona 80
Zona 86
3 CAVIDOTTI Ø 200mm INTERRATI
4 CAVIDOTTI Ø 200mm INTERRATI
AL LIVELLO -2
LUOGO STATICO SICURO
USCITA SICUREZZA
2 TUBI Ø 25mm POSATI IN VISTA A PARETE
h. NETTA 3500 mm
Locale 83
Locale 82
Locale 81
Locale 79
Locale 78
Locale 77
PASSO D'UOMO 1000X500 A FILO SOFFITTO
SCALA METALLICA
4 CAVIDOTTI Ø200 ENERGIA NORMALE DAL LIVELLO -1
3 CAVIDOTTI Ø200 IMP. SPECIALI DAL LIVELLO -1
2 CAVIDOTTI Ø200 UPS-A / UPS-B DAL LIVELLO -1
POZZETTI PER DISTRIBUZIONE PRINCIPALE
POZZETTO PER DISTRIBUZIONE PRINCIPALE
2 TUBI Ø 200mm - UPS-A
2 TUBI Ø 200mm - UPS-B
4 TUBI Ø 200mm - ENERGIA NORMALE
2 TUBI Ø 63mm - SPECIALI
CANALI/PASSERELLE
CANALE A SOSPENSIONE
LINEE ELETTRICHE
QEI.01SA 4x25+16PE FTG10(O)M1
QE0.01SA 3x(1x35)+1x35+16PE FTG10M1
QE1.01SA 3x(1x35)+1x35+16PE FTG10M1
QEI.01SB 4x25+16PE FTG10(O)M1
QE0.01SB 3x(1x35)+1x35+16PE FTG10M1
QE1.01SB 3x(1x35)+1x35+16PE FTG10M1
QE0.01N 3x(1x240)+1x240+120PE FG7M1
QE1.01N 3x(1x150)+1x150+95PE FG7M1
QE1.02N 3x(1x150)+1x150+95PE FG7M1
QASC.01N 5G10 FG7(O)M1
QM01 3x(2x240)+2x240+240PE FG7M1
QTP.01N 3x(1x185)+1x185+95PE FG7M1
QEI.01N 3x(1x240)+1x240+120PE FG7M1
QEI.02N 3x(1x70)+1x70+35PE FG7M1
QSC.01 3G4 FG7(O)M1
UPS.C 3G6 FG7(O)M1
T1 3x(1x95) RG7H1R
T2 3x(1x95) RG7H1R
QIGA1 4x16+16PE FTG10(O)M1
QIGA2 4x16+16PE FTG10(O)M1
QF1 3x(1x50)+50PE FG7M1
QF2 3x(1x50)+50PE FG7M1
sonde T1 e T2 12x0,5 FR20H2R
QGBT.N
QGBT.S
UPS-A
UPS-B
UPS-C
QMT1
QMT2
LOCALE AEM
EN. ELETTRICA
LOCALE UTENTE
LOCALE MISURE
-3,10
-3,48

LEGENDA

☐ ◪	Quadro elettrico
▨	Blindosbarra in alluminio da 3000A
—·—·—	Cavidotto interrato
═	Passerella BT in acciaio zincato a soffitto e/o parete
CANALI/PASSERELLE EP-N / EP-UPSA / EP-UPSB /	Tabella identificativa canali / passerelle - Energia Principale - Normale - Energia Principale - da UPS-A - Energia Principale - da UPS-B
CANALI/PASSERELLE ES-N / ES-UPSA / ES-UPSB /	Tabella identificativa canali / passerelle - Energia Secondaria - Normale - Energia Secondaria - da UPS-A - Energia Secondaria - da UPS-B
CANALI/PASSERELLE SPEC. L=200	Tabella identificativa canali / passerelle - Impianti speciali (Rivelazione incendi, diffusione sonora, controllo accessi etc.
↗ ↙	Conduttura ascendente/discendente
LINEE ELETTRICHE quadro formazione tipo	Tabella identificativa linee elettriche Quadro alimentato / Formazione linea / Tipo conduttore
☐	Pozzetto d'ispezione in cls con chiusino carrabile

NOTE:

- Le condutture (canalizzazioni e cavidotti) riportate graficamente in colore nero e con tabella identificativa in colore nero sono esitenti.
- Le condutture (canalizzazioni e cavidotti) riportate graficamente con tratteggio interno e con tabella identificativa color ciano sono di nuova posa.
- Le linee elettriche di energia principale normale disegnate in colore verde (linea di percorso e dicitura in tabella identificativa) sono di nuova fornitura e posa.
- Le linee elettriche di energia principale da UPS-A normale disegnate in colore rosso (linea di percorso e dicitura in tabella identificativa) sono di nuova fornitura e posa.
- Le linee elettriche di energia principale da UPS-B normale disegnate in colore magenta (linea di percorso e dicitura in tabella identificativa) sono di nuova fornitura e posa.
- Le linee elettriche MT disegnate in colore verde (linea di percorso e dicitura in tabella identificativa) sono di nuova fornitura e posa.

CITTA' DI TORINO

DIVISIONE GRANDI OPERE ED EDILIZIA PER SERVIZI

SETTORE EDILIZIA SPORTIVA ED OLIMPICA

RIQUALIFICAZIONE DELL'AREA SPORTIVA MARCHI–COMBI – PALAZZO DEL NUOTO

GRUPPO DI PROGETTAZIONE:

DATI PROGETTISTI

Progetto :
arch. Arata Isozaki — Capogruppo
arch. Pier Paolo Maggiora

Coordinamento Progettuale :
arch. Andrea Maffei — Arata Isozaki & Associates Co. Ltd.
arch. Francesco Gioja Ferini Strambi — ArchA SpA
ing. Gabriele Del Mese — ARUP

Sviluppi progettuali architettonici :
Arata Isozaki & Associates Co. Ltd.
ArchA SpA

Sviluppi progettuali ingegneristici :
ARUP : ing. Gabriele Del Mese, ing. John J. Hammill — strutture
ing. Raymond Quinn — impianto di refrigerazione
ing. Paul Robert Sloman — impianti meccanici ed elettrici

Sicurezza e Prevenzione Incendi :
ing. Giuseppe Gaspare Amaro

Giovane Professionista :
arch. Marco Brizio

IMPRESA ESECUTRICE

DATI IMPRESA

tielle impianti s.r.l.
TORINO – Via Negarville 31/b

tielle impianti s.r.l.
Via Negarville 31/b - TORINO
Partita IVA 06185270011

IRIDE SERVIZI Aggiornamento documentale
N. 3255

Responsabile del Procedimento
ing. Giancarlo Revelchione

Il Direttore della Divisione
Grandi Opere ed Edilizia per i Servvizi
ing. Giambattista QUIRICO

AS BUILT

OGGETTO

IMPIANTI ELETTRICI
PIANTA LIVELLO -1 (2/2)
DISTRIBUZIONE PRINCIPALE

NOME FILE XD036-E-ELE$ E-ELE-010-A
Scala Plot
RIFERIMENTO D3
SCALA 1:100
ELABORATO IE 11

REV.	MODIFICHE	DATA	DISEGNATORE
0	EMISSIONE	10/06/2004	
1	STATO DI FATTO	10/04/2009	
2	AS BUILT – TIELLE IMPIANTI	31/10/2009	
3			