


NOTA:

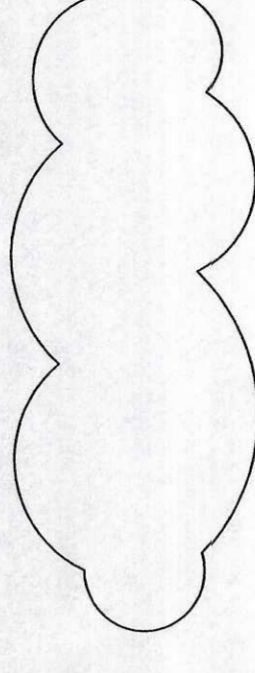

RACCHIUSE NELLE NUVOLETTE SONO INDICATE LE PARTI DI IMPIANTO REALIZZATE DA CO.I.L.

DATA	DESCRIZIONE	STATO	REVISIONI
01/01/09	AS BUILT	AS BUILT	LOG
13/05/09	REVISIONE	REVISIONE	REVISIONE

IRIDE SERVIZI

CLIENTE: PALAZZO DEL NUOTO - TORINO

PROGETTO: DIFFUSIONE ARIA

OGGETTO: DISTRIBUZIONE CANALI
PISCINA OLIMPICA
LIVELLO +0

PROGETTORE: CO.I.L. - COORDINATORE: CO.I.L. - COLLABORATORE: CO.I.L.



