IRIDE Aggiornamento documentale
N. 1371

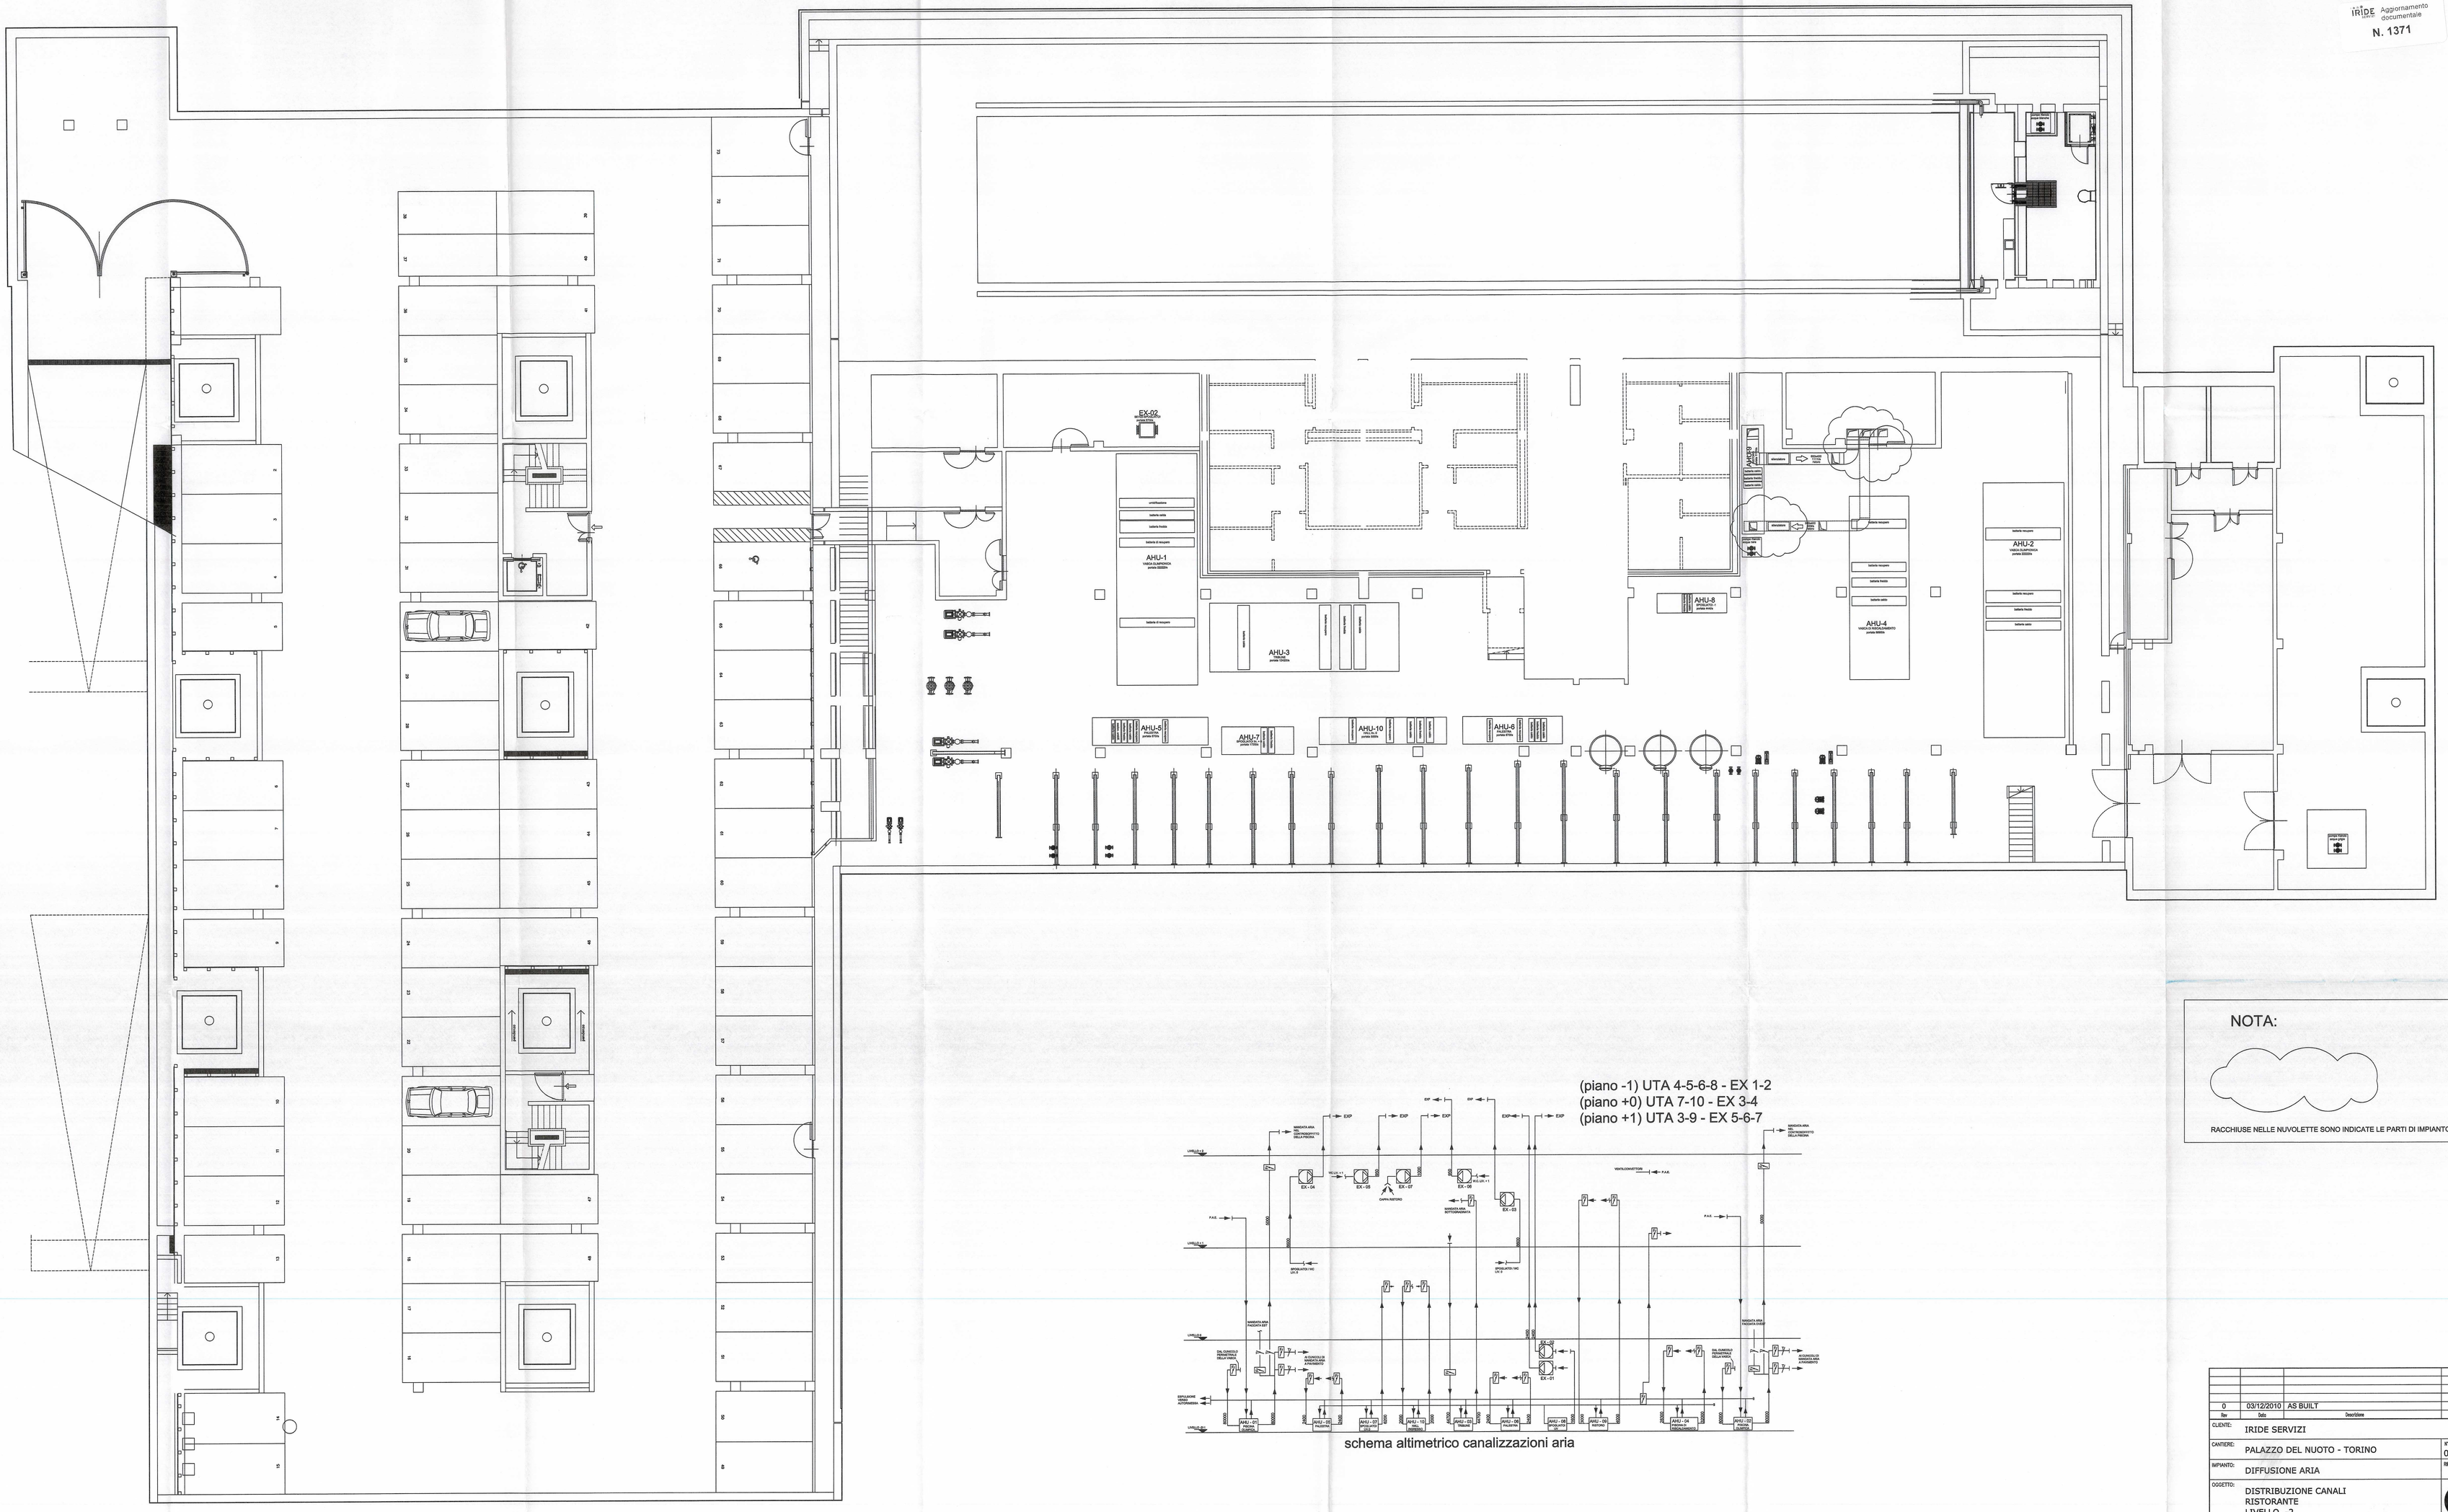

(piano -1) UTA 4-5-6-8 - EX 1-2
(piano +0) UTA 7-10 - EX 3-4
(piano +1) UTA 3-9 - EX 5-6-7

schema altimetrico canalizzazioni aria

NOTA:

RACCHIUSE NELLE NUVOLETTE SONO INDICATE LE PARTI DI IMPIANTO REALIZZATE DA CO.I.L.

Rev	Data	Descrizione	Emesso	Verificato	Approvato
0	03/12/2010	AS BUILT	MLM	MRR	LCG

CLIENTE: IRIDE SERVIZI

CANTIERE: PALAZZO DEL NUOTO - TORINO

N° DISEGNO: 0 0 9 1 3 5 A I 4 5 A

IMPIANTO: DIFFUSIONE ARIA

RIF.: 135/09 COMM.: 1115 SCALA: 1:100

OGGETTO: DISTRIBUZIONE CANALI RISTORANTE LIVELLO -2

CO.I.L.

PROGETTAZIONE E COSTRUZIONE IMPIANTI TECNOLOGICI – CONDIZIONAMENTO – RISCALDAMENTO

COIL srl - Via Antonio Fiorese 9 - 10098 Rivoli (TO) - tel 011/9597870 - Fax 9597880 - P.IVA 09047200010 - e mail: all@coilsrl.it