PROGETTISTA E DD.LL.

ROBERTO DAL DEGAN

ARCHITETTO

VIA MAGENTA, 36 -10128 Torino - Tel. 011-538.500

COMMITTENTE:

torino 2006

Organizing Commettee for the XX Olympic Games
Torino 2006
via Nizza 262/58 - 10126 Torino

TIPO di LAVORO:

Manutenzione straordinaria del fabbricato sito in Torino, C.so Novara n.96

TAVOLA:

RETE CANALINE CONTROLLO ACCESSI

TAV.

280-05

SCALA: 1:100

DATA: 28/04/2003

AGGIORNAMENTI:

AS BUILT 31-12-03

PROGETTISTA E DD.LL. IMPIANTI TERMO-MECCANICI

simtec engineering

Progettazione, Consulenze, Direzioni Lavori Impianti Tecnologici Civili ed Industriali

C.so ROSSELLI n°66 - 10129 TORINO - TEL.011/58.059.77

Fax 011/56.96.730 info@simtec.it - Partita IVA 07608570021

PROGETTISTA E DD.LL. IMPIANTI ELETTRICI

STUDIO TECNICO PROFESSIONALE DI C. CAPIZZI

VIA MAPPANO, 31 - 10070 MAPPANO (TO)

TEL. 2629051 - P. IVA 06285500010

C. C. I. A. A. N. 7 9 5 6 1 3

email: ccapizzi@everyday.com

PROGETTISTA E DD.LL. PER LA RISTORAZIONE

STUDIO TECNICO

DANTE BALETTI ARCHITETTO

40016 San Giorgio di Piano (BO) Via IV Novembre, 2 Tel. 051-663.01.54 Fax 89.72.88

EMAIL: D.BALETTI@STUDIOMARAGUS.COM C. F. BLT DNT 55C23 H896T - P. IVA 00064/0209

ESECUZIONE IMPIANTI ELETTRICI

TEKIND

Tekind s.r.l. Tecnologie Industriali

10044 Pianezza - (TO) - Via Collegno, 45 bis

Tel. ++39 011 9661027 (r.a.) - Fax ++39 011 9664021

E-mail tekind1@tin.it

QUESTA TAVOLA E' VALIDA SOLO PER L'IMPIANTO ELETTRICO

STRALCIO PIANTA PIANO TERRA

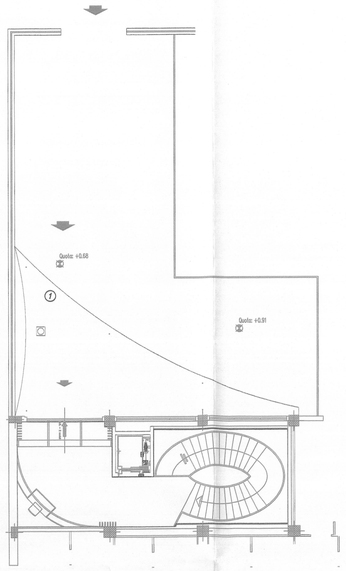

STRALCIO PIANTA PIANO SEMINTERRATO P-2

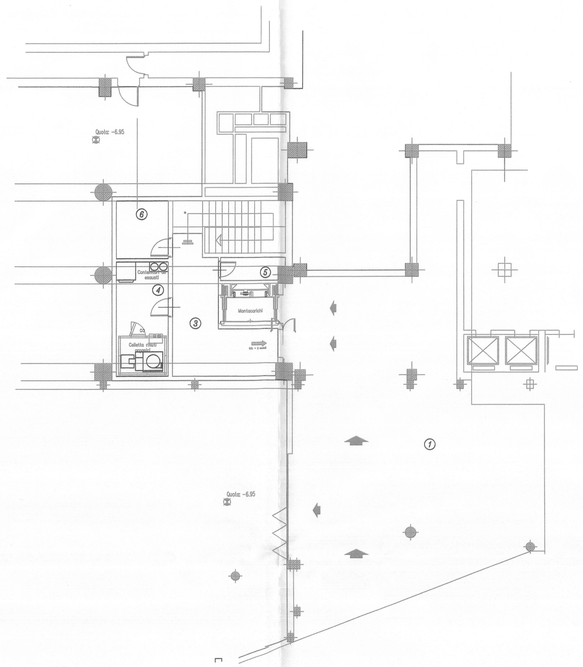
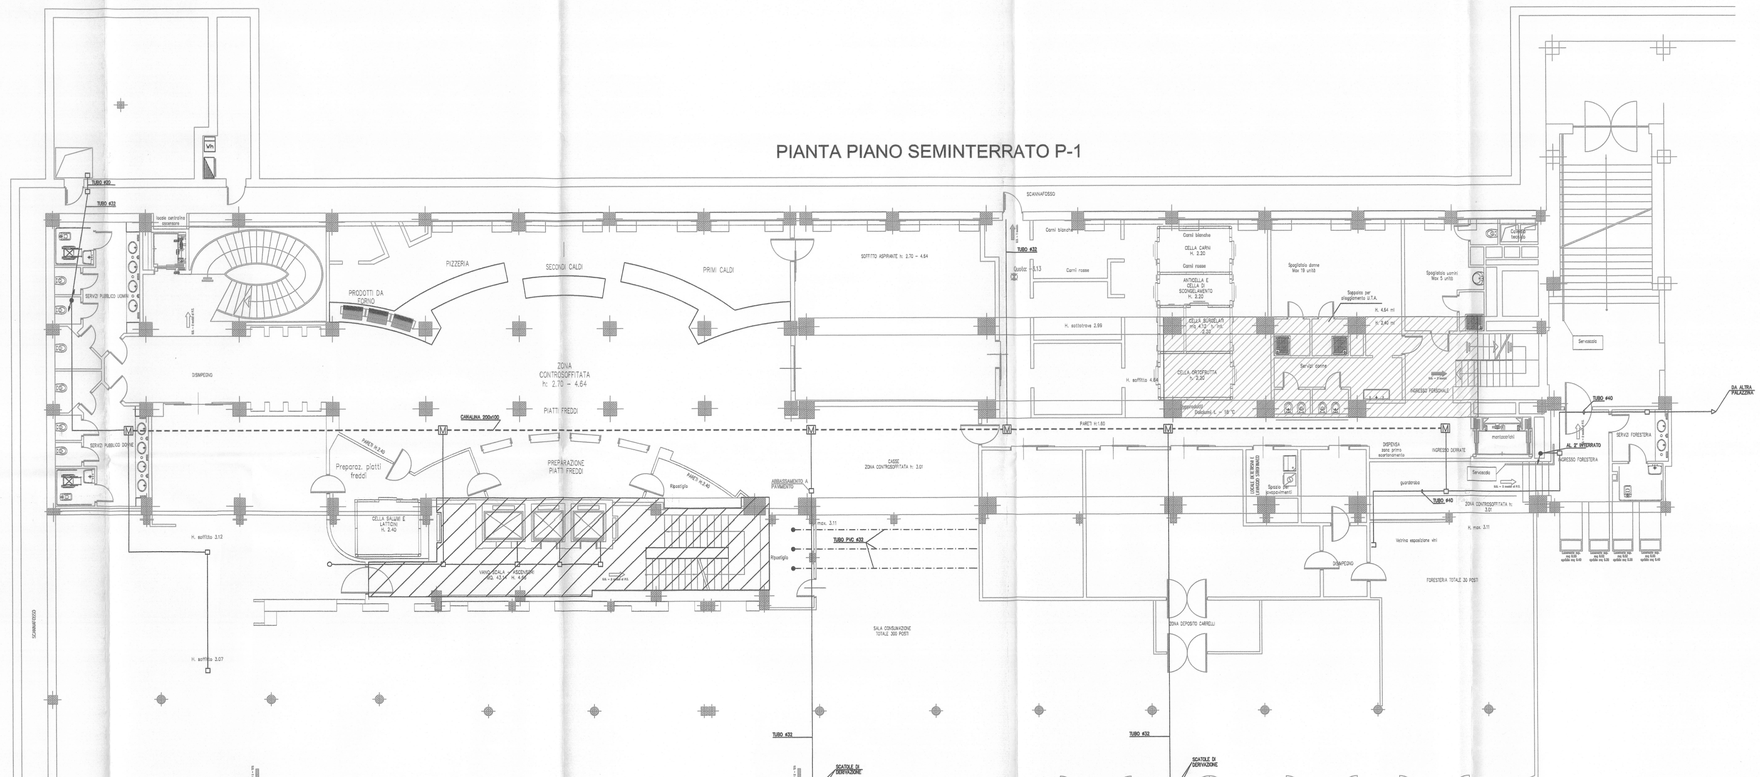
PIANTA PIANO SEMINTERRATO P-1