
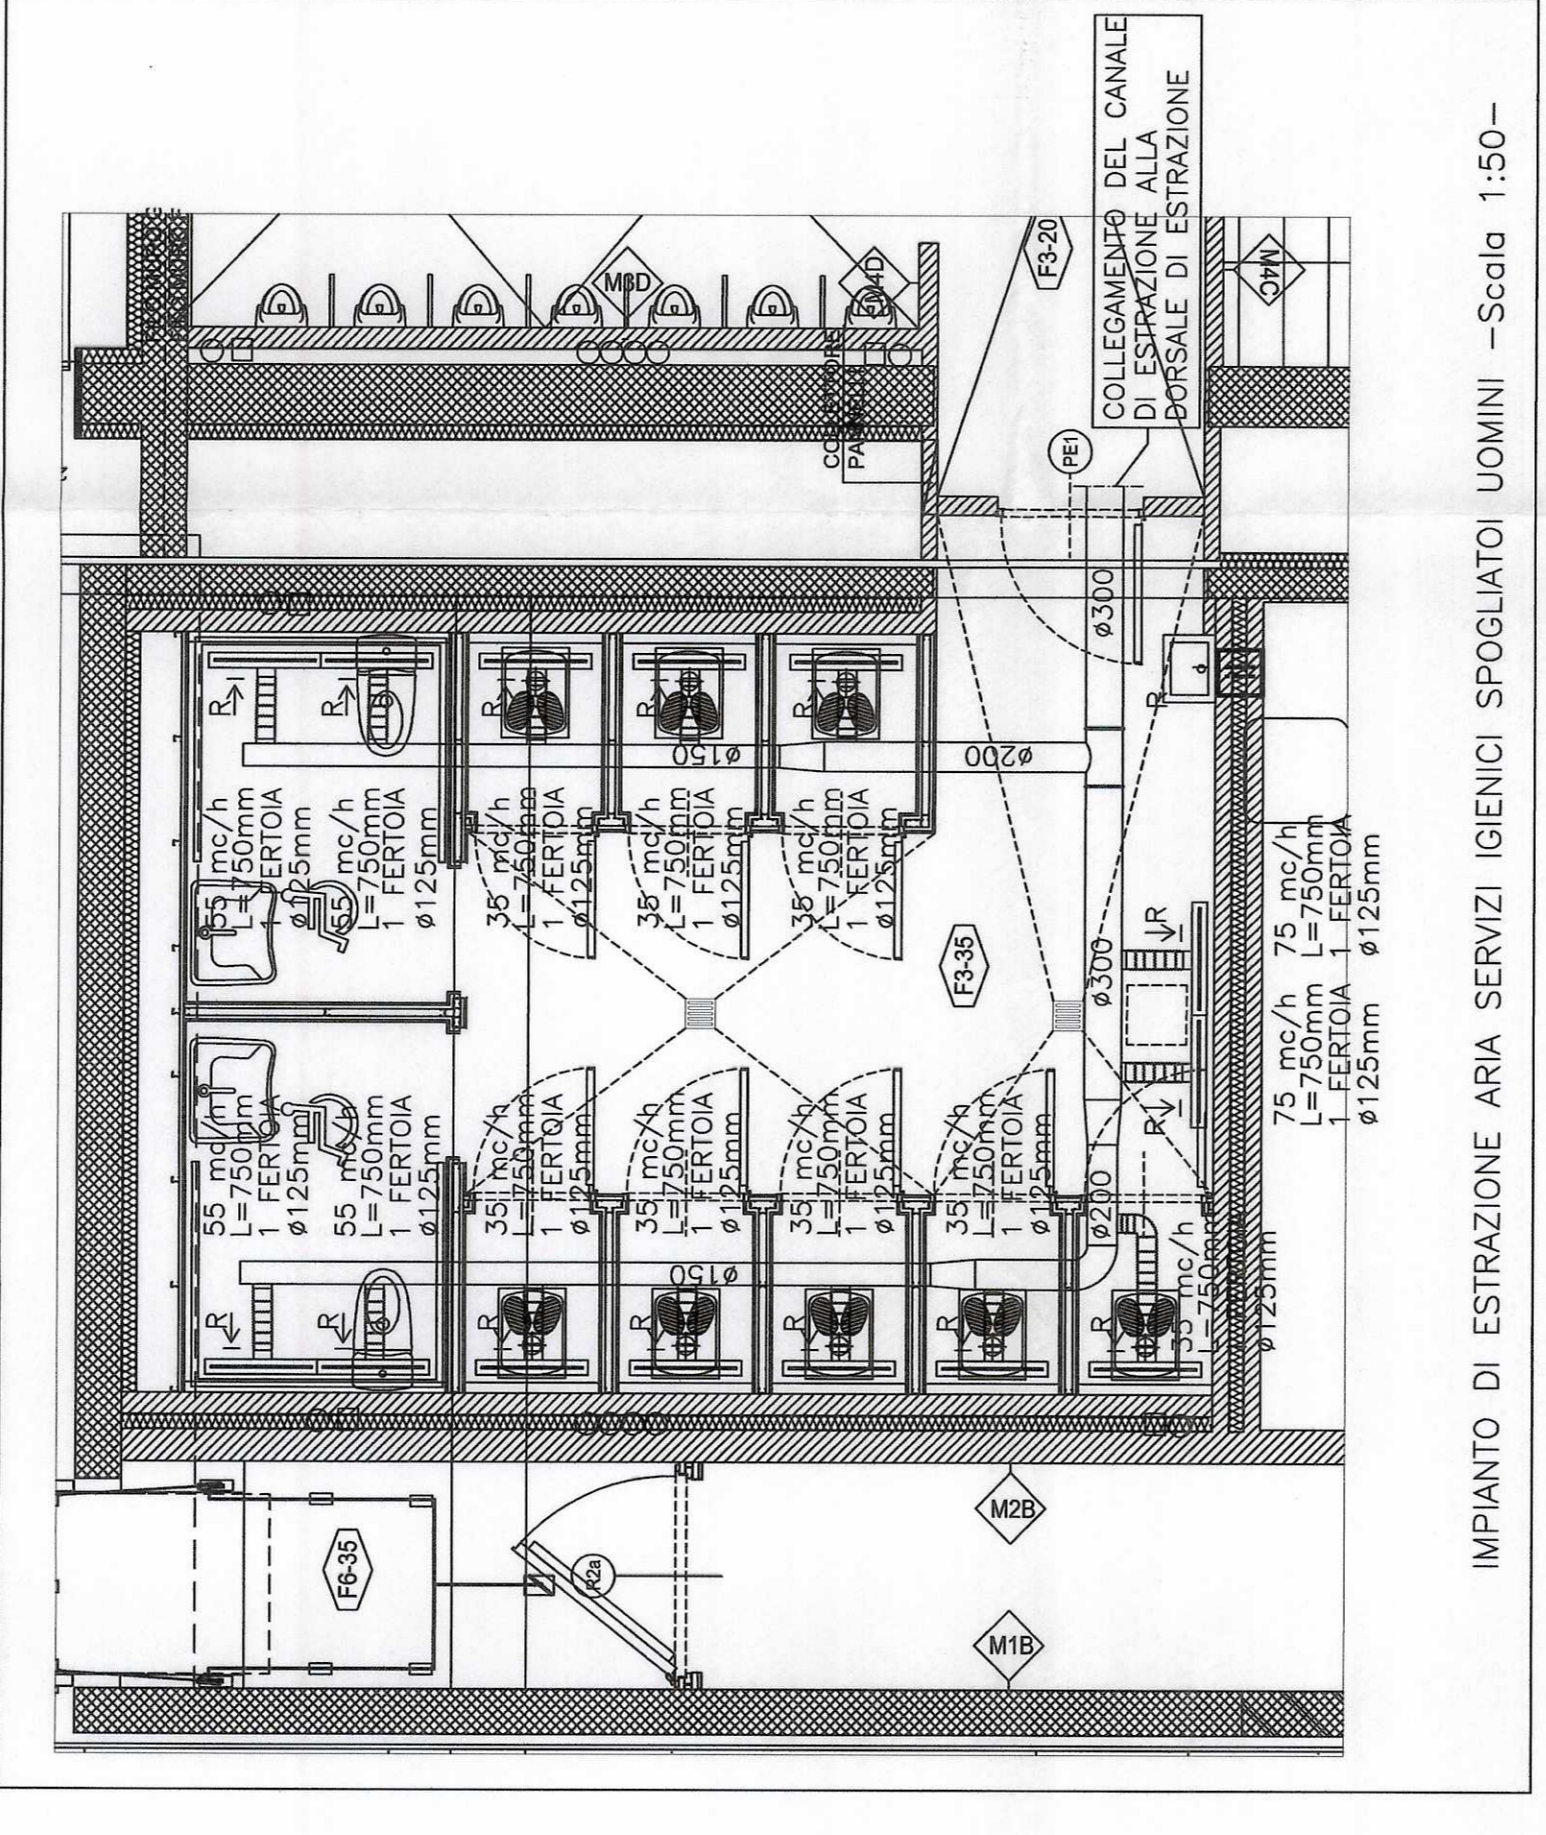
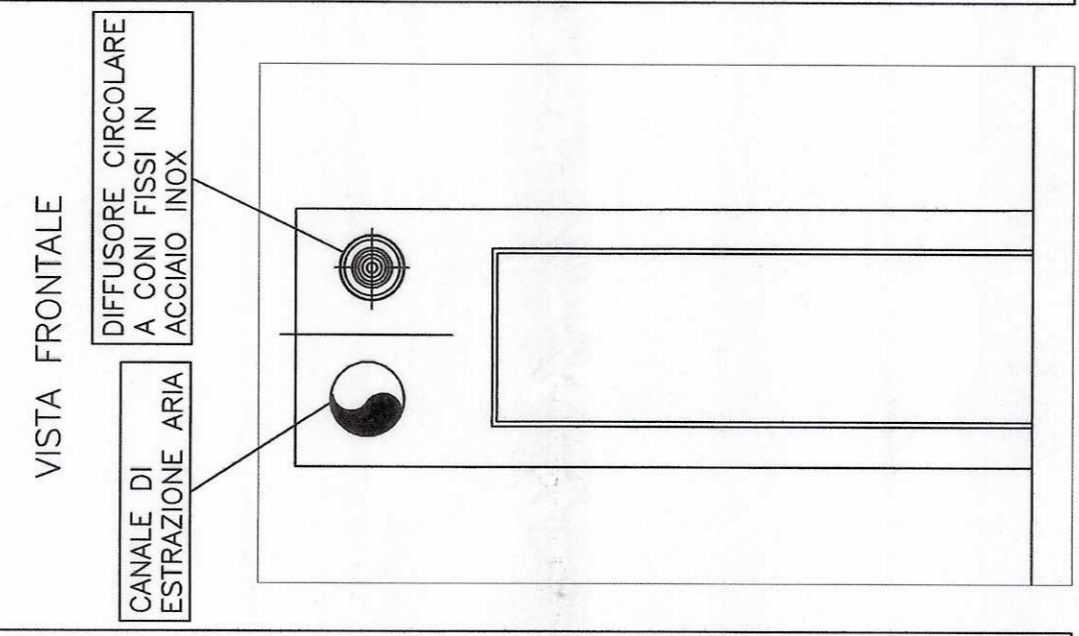


LEGENDA	
	Canali di raccolta aria in lamiera di acciaio zincato completi di collaborazione
	Canali di ripresa aria in lamiera di acciaio zincato
	Canali flessibili in PVC laccato limerosaccificamente
	Saracolla di regolazione a comando manuale
	Diffusori circolari a costi fissi per l'aspirazione
	Canale estrazione aria
	Scopietta rettangolare di raccolta aria per installazione verticale completa di saracolla di regolazione portata espressa in mc/h, dimensioni
	Scopietta lineari di ripresa aria, portata espressa in mc/h, dimensioni espressa in mm
	Scopietta lineari di ripresa aria, portata espressa in mc/h, dimensioni espressa in mm

IRIDE Applicazioni
 N. 1371

NOTA:

L'IMPIANTO INDICATO IN QUESTA TAVOLA NON È STATO REALIZZATO DA COILL
 IN ALCUNI DISegni "AS BUILT". RACCHIUSE NELLE NUOVELETTE
 SONO INDICATE LE PARTI DI IMPIANTO REALIZZATE DA COILL

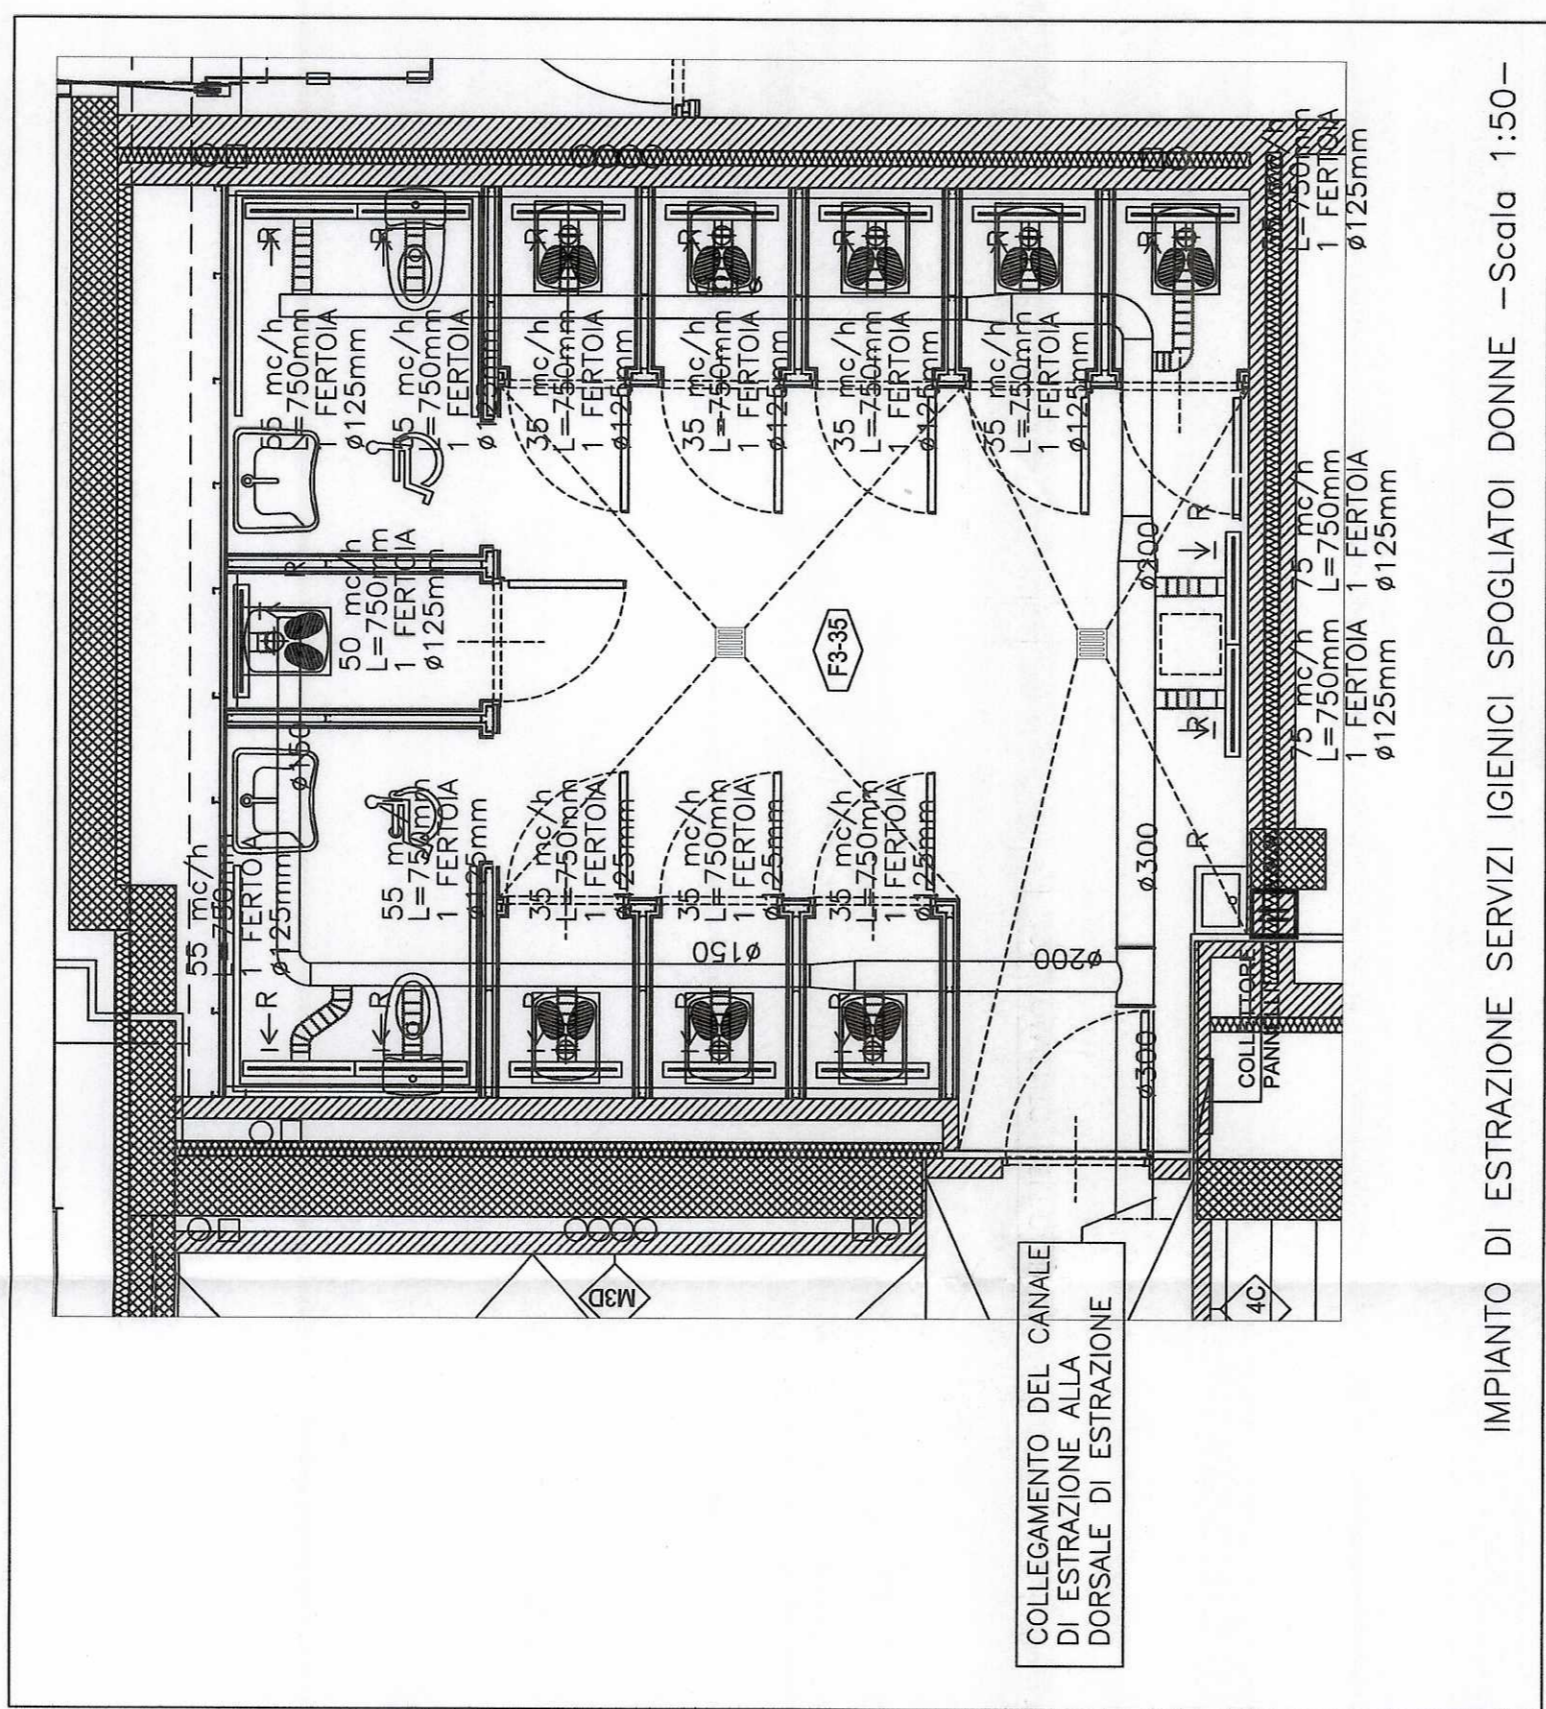

Rev.	Data	Descrizione	Autore	Verificato	Approvato
0	03/12/2010	AS BUILT			

CLIENTE: IRIDE SERVIZI
 CAMBIO: PALAZZO DEL NUOTO - TORINO
 IMPIANTO: DIFFUSIONE ARIA
 COSETO: 1 | 0 | 9 | 1 | 3 | 5 | A | 1 | 3 | 4 | A
 Data: 13/09/11
 Foglio: 1115
 Fogli: 150

COILL
 PROGETTAZIONE E COSTRUZIONE IMPIANTI TECNOLOGICI - CONDIZIONAMENTO - RISCALDAMENTO
 Via S. Maria Maddalena, 10 - 10121 Torino - Tel. 011/7730111 - Fax 011/7730111 - E-mail: info@coill.it