

Gruppo di progettazione:  
Progettazione associata per la cultura  
Coordinatore progetto architettonico: arch. Maria Elena Basso  

**AS-BUILT** **NUOVO PADIGLIONE**


IMPIANTI FLUIDOMECCANICI DISTRIBUZIONE VENTILCONVERTORI E PANNELLI RADIANTI VILLA AMORETTI - pianta piano rialzato

IMPIANTI TECNOLOGICI



0	03AS/0301	AS-BUILT	SEZIONI


IL PRESIDENTE E IL DIRETTORE GENERALE PER GLI IMPIANTI FLUIDOMECCANICI

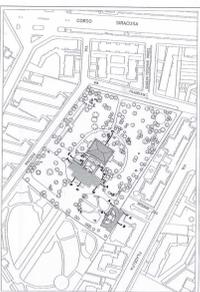

- Legenda:**


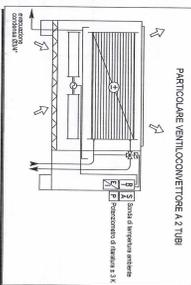

**DATI GENERALI COLLETTORI E CIRCUITI SISTEMA VELA**


Circolo	Interrasse	Lunghezza	Ruolo	Lunghezza posata
1	Vz-10	107 m	5	107 m
2	Vz-10	118 m	3	118 m
3	Vz-10	86 m	2	86 m
4	Vz-10	124 m	3	124 m
5	Vz-10	115 m	5	115 m

Circolo	Interrasse	Lunghezza	Ruolo	Lunghezza posata
1	Vz-10	170 m	6	170 m
2	Vz-10	80 m	8	80 m
3	Vz-10	78 m	3	78 m
4	Vz-10	89 m	8	89 m
5	Vz-10	123 m	4	123 m
6	Vz-10	123 m	4	123 m
7	Vz-10	122 m	1	122 m

Circolo	Interrasse	Lunghezza	Ruolo	Lunghezza posata
1	Vz-10	105 m	4	105 m
2	Vz-10	100 m	1	100 m
3	Vz-10	89 m	7	89 m
4	Vz-10	109 m	2	109 m
5	Vz-10	88 m	5	88 m

Circolo	Interrasse	Lunghezza	Ruolo	Lunghezza posata
1	Vz-10	63 m	9	63 m
2	Vz-10	68 m	7	68 m
3	Vz-10	104 m	6	104 m
4	Vz-10	68 m	1	68 m
5	Vz-10	64 m	9	64 m

Circolo	Interrasse	Lunghezza	Ruolo	Lunghezza posata
1	Vz-10	91 m	8	91 m
2	Vz-10	84 m	8	84 m
3	Vz-10	84 m	6	84 m
4	Vz-10	84 m	7	84 m
5	Vz-10	125 m	2	125 m

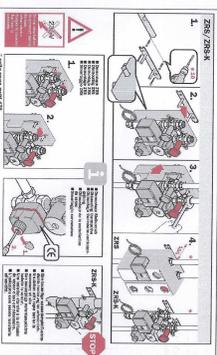

**Ottimizzazione rotoli sistema Vela**  

