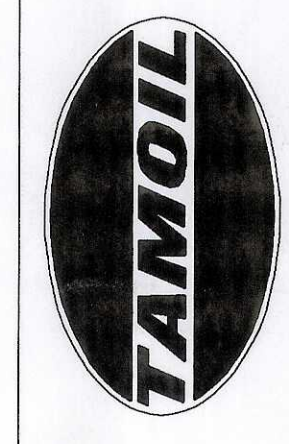

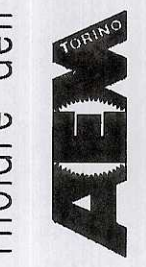



CITTA' DI TORINO  
**IMPIANTI TERMICI E DI CONDIZIONAMENTO  
 DEL COMUNE DI TORINO E DELLA  
 AZIENDA ENERGETICA METROPOLITANA**  
**IMPIANTO SPORTIVO "SPORTING"  
 TORINO-via Filadelfia, 89/a**

**RACCOLTA E INFORMATIZZAZIONE DATI  
 NELL'AMBITO DELL'APPALTO DEI SERVIZI  
 GESTIONALI E MANUTENTIVI E DEGLI INTERVENTI  
 PER LA RIDUZIONE DEI CONSUMI ENERGETICI**



**TAMOIL PETROLI S.P.A.**

Commissari:	IT026	Verificato:	
Code Imp. A.E.M.:	02.12.131.XI	Data:	29.06.99
Code Imp. S.T.I.:	COM2-008	Validato:	
Doc.:	EG2-008	Data:	29.06.99
Oggetto:	ELABORATI GRAFICI	Agg.:	
Scala:	1:100	Data:	29.06.99
Foglio:	1/1		
Descrizione:	PIANTA PIANO TERRENO		
