SCHEMA UNIFILARE CABINA DI TRASFORMAZIONE M.T./B.T.

PROGETTISTA DELL'

ROBERTO DAL DEGAN ARCHITETTO

Via Santa Teresa 15 - 10121 Torino
tel. 011.538.500/fax 011.537.150
Email: studio@archdaldegan.it

COMMITTENTE:

Organizing Committee for the XX Olympic Winter Games
Torino 2006
C.so Novara 96 - 10152 Torino

TIPO di LAVORO:

Ristrutturazione per allestimento uffici del fabbricato in Torino, Via Bologna n.74

TAVOLA:

SCHEMA UNIFILARE CABINA DI TRASFORMAZIONE M.T./B.T.

TAV: 292-31

SCALA:

DATA: 12.02.2004

AGGIORNAMENTI:

AS-BUILT 10.03.2005
(FIRMO SCHEDA LG/CS ALIMENTAZIONE AB)

PROGETTISTA E DD.LL. IMPIANTI TERMOMECCANICI

simtec Progettazione, Consulenza, Direzione Lavori
Impianti Tecnologici Civili ed Industriali
C.so ROBILLANT 96 - 10129 TORINO - TEL.011/58.099.77
Fax 011/58.90.750 simtec@tiscali.it

PROGETTISTA E DD.LL. IMPIANTI ELETTRICI

STUDIO TECNICO ASSOCIATO
PROGETTAZIONE ELETTROTECNICA
VIA MAPPANO, 21 - 10070 MAPPANO (TO)
TEL. 011/9880861 - F. FAX 0968600010
e-mail: stp.ta@fastweb.net.it

ESECUZIONE IMPIANTI ELETTRICI

TEKIND
Tekind s.r.l. Tecnologie industriali
10044 Pianezza - (TO) - Via Cellegno, 45 b/a
Tel. ++39 011 9661027 (r.a.) - Fax ++39 011 9664021
E-mail info@tekind.it

QUESTA TAVOLA E' VALIDA SOLO PER L'IMPIANTO ELETTRICO

NOTA: In caso di black-out l'interruttore QG2 dovrà aprirsi e al ritorno dell'energia dovrà chiudersi con un ritardo ≥ a 5 secondi e successivamente dovrà attuarsi lo scambio rete/G.E.

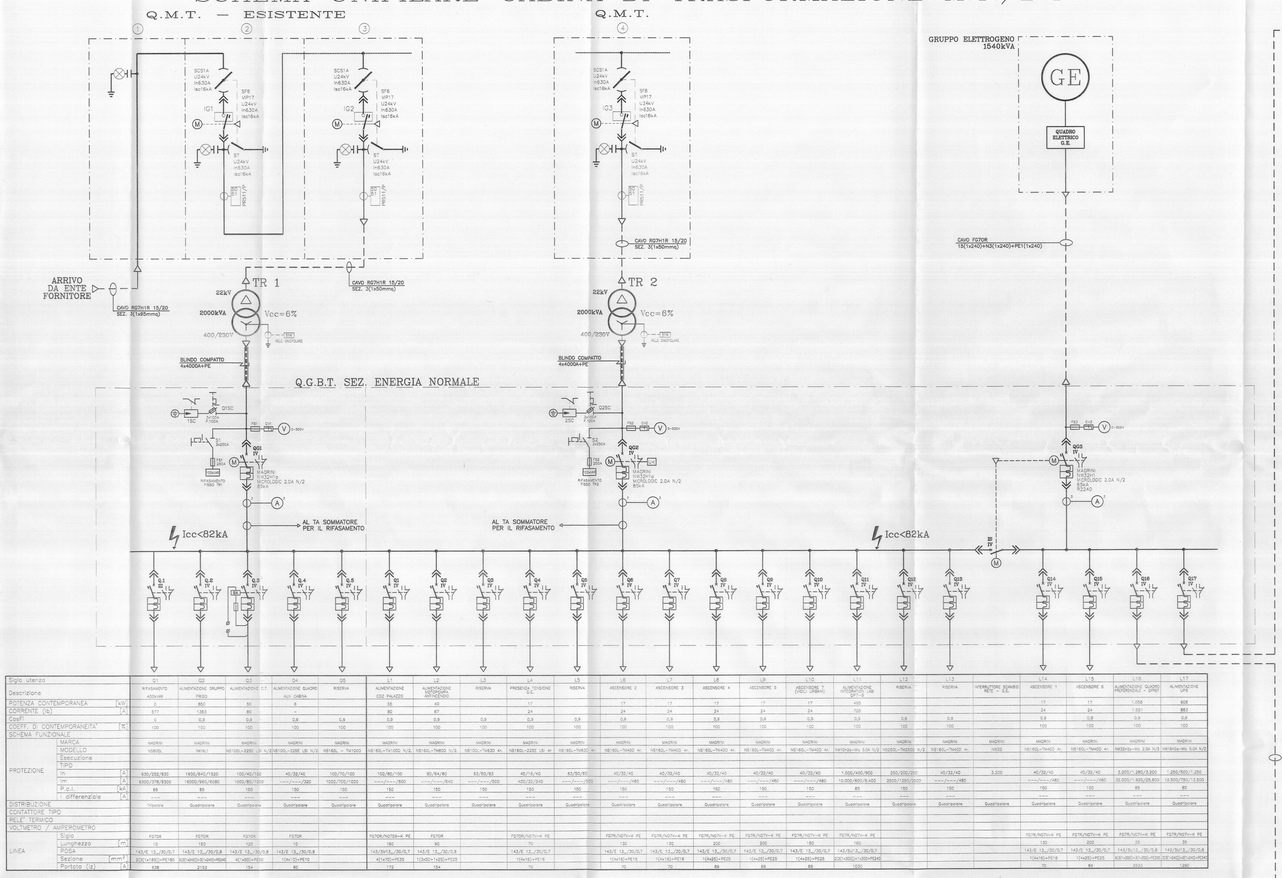

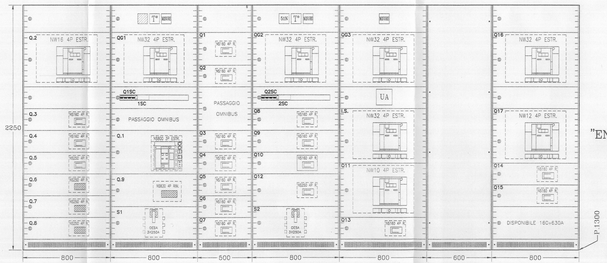

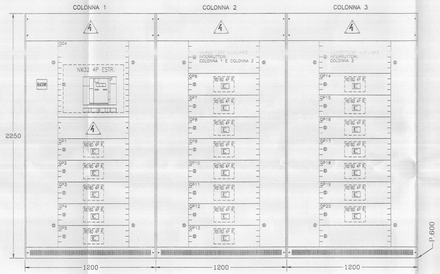

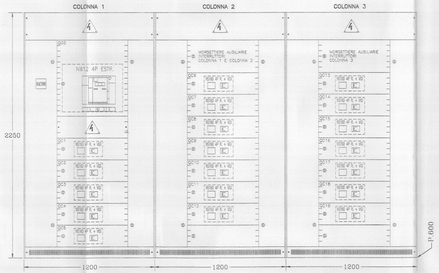

Descrizione		RIFASAMENTO 400kvar	ALIMENTAZIONE GRUPPO FRIGO	ALIMENTAZIONE C.T.	ALIMENTAZIONE QUADRO AUX CABINA	RISERVA	ALIMENTAZIONE CDZ RALAZZO	ALIMENTAZIONE ASCENSORE MONTACARICO	RISERVA	PRESENZA TENSIONE B.T.	RISERVA	ASCENSORE 2	ASCENSORE 3	ASCENSORE 4	ASCENSORE 5	ASCENSORE 7 (VIDEO CINEMA)	ALIMENTAZIONE PROTEZIONE CINEMA (UT11)	RISERVA
POTENZA CONTEMPORANEA	kW						16	45		17		17	17	17	17	17	17	17
CORRENTE (Ib)	A	577	1363	80	–		80	67		24		24	24	24	24	24	720	
Cosf		0.8	0.8	0.8	0.8	0.8	0.8	0.8	0.8	0.8	0.8	0.8	0.8	0.8	0.8	0.8	0.8	0.8
COEFF. DI CONTEMPORANEITA'	%	100	100	100	100	100	100	100	100	100	100	100	100	100	100	100	100	100
SCHEMA FUNZIONALE																		
PROTEZIONE – MARCA		MAGRINI	MAGRINI	MAGRINI	MAGRINI	MAGRINI	MAGRINI	MAGRINI	MAGRINI	MAGRINI	MAGRINI	MAGRINI	MAGRINI	MAGRINI	MAGRINI	MAGRINI	MAGRINI	MAGRINI
MODELLO		HD630	MP40	NR1000-2000 N/2	NR1000-2000 LB N/2	NR1600 – 7kN800	NR1600-7kN800 N/2	NR1600-7kN800 N/2	NR1600-7kN800 N/2	NR1600-7kN800 N/2	NR1600-7kN800 N/2	NR1600-7kN800 N/2	NR1600-7kN800 N/2	NR1600-7kN800 N/2	NR1600-7kN800 N/2	NR1600-7kN800 N/2	NR1600-7kN800 N/2	NR1600-7kN800 N/2
Esecuzione																		
TIPO																		
In	A	630/288/630	1600/640/1600	100/40/100	40/32/40	100/70/100	100/80/100	80/64/80	63/50/63	40/16/40	63/50/63	40/32/40	40/32/40	40/32/40	40/32/40	1.000/400/900	250/200/250	40/32/40
Im	A	6300/2.778/6300	16000/5600/16000	1000/80/1000	===/===/320	1000/700/1000	===/===/800	===/===/640	===/===/500	400/32/400	===/===/500	===/===/480	===/===/480	===/===/480	===/===/480	10.000/800/9.400	2500/1.250/2500	===/===/480
P.d.i.	kA	85	85	150	150	150	150	150	150	85	150	150	150	150	150	85	150	150
I differenziale	A	---	---	---	---	---	---	---	---	---	---	---	---	---	---	---	---	---
DISTRIBUZIONE		Trifase	Quadripolare	Quadripolare	Quadripolare	Quadripolare	Quadripolare	Quadripolare	Quadripolare	Quadripolare	Quadripolare	Quadripolare	Quadripolare	Quadripolare	Quadripolare	Quadripolare	Quadripolare	Quadripolare
CONTATTORE TIPO																		
RELE' TERMICO																		
VOLTMETRO / AMPEROMETRO																		
LINEA – Sigla		FE70R	FE70R	FE70R	FE70R		FE70R/N270+4 PE	FE70R		FE70R/N270+4 PE			FE70R/N270+4 PE	FE70R/N270+4 PE	FE70R/N270+4 PE	FE70R/N270+4 PE	FE70R/N270+4 PE	FE70R/N270+4 PE
Lunghezza	m	10	180	120	10		180	80		10			70	70	200	80	20	10
POSA		143/E 13 _25/0,7	143/E 13 _25/0,8	143/E 13 _25/0,8	143/E 13 _25/0,8		143/3H13 _25/0,7	143/E 13 _25/0,7		143/E 13 _25/0,7			143/E 13 _25/0,7	143/E 13 _25/0,7	143/E 13 _25/0,7	143/E 13 _25/0,7	143/E 13 _25/0,8	143/3H13 _25/0,8
Sezione	mm²	3(2x1x95)+4G95	3(2x1x95)+4G95	4(1x95)+4G95	1(4x10)+4G10		4(1x95)+4G95	1(3x50)+1x25+G25		1(4x16)+4G16			1(4x16)+4G16	1(4x16)+4G16	1(4x95)+4G95	1(4x95)+4G95	3(2x1x95)+3(2x1x95)+4G95	3(2x1x95)+3(2x1x95)+4G95
Portata (Iz)	A	638	2.152	154	80		172	154		73			73	73	89	89	1.000	2.000

Descrizione		VENTILATORE SCHABIO REI 120 – QPREF	ASCENSORE 1	ASCENSORE 6	ALIMENTAZIONE QUADRO PREFERENZIALE – QPREF	ALIMENTAZIONE UPS					
POTENZA CONTEMPORANEA	kW		17	17	1.056	828					
CORRENTE (Ib)	A		24	24	1.551	883					
Cosf			0.8	0.8	0.8	0.8					
COEFF. DI CONTEMPORANEITA'	%		100	100	100	100					
SCHEMA FUNZIONALE											
PROTEZIONE – MARCA		MAGRINI	MAGRINI	MAGRINI	MAGRINI	MAGRINI					
MODELLO		NR1600-4x 25A N/2	NR1600-7kN800 N/2	NR1600-7kN800 N/2	NR1600-7kN800 N/2	NR1600-7kN800 N/2					
Esecuzione											
TIPO											
In	A	2.500	40/32/40	40/32/40	3.200/1.280/3.200	1.280/800/1.280					
Im	A	===/===/480	===/===/480	===/===/480	32.000/1.600/29.600	13.900/780/13.900					
P.d.i.	kA	150	150	150	85	85					
I differenziale	A	---	---	---	---	---					
DISTRIBUZIONE		Quadripolare	Quadripolare	Quadripolare	Quadripolare	Quadripolare					
CONTATTORE TIPO											
RELE' TERMICO											
VOLTMETRO / AMPEROMETRO											
LINEA – Sigla		FE70R/N270+4 PE	FE70R/N270+4 PE	FE70R/N270+4 PE	FE70R/N270+4 PE	FE70R/N270+4 PE					
Lunghezza	m	10	200	20	10	10					
POSA		143/E 13 _25/0,7	143/E 13 _25/0,7	143/E 13 _25/0,7	143/3H13 _25/0,8	143/3H13 _25/0,8					
Sezione	mm²	1(4x95)+4G95	1(4x95)+4G95	1(4x95)+4G95	3(2x1x95)+3(2x1x95)+4G95	3(2x1x95)+3(2x1x95)+4G95					
Portata (Iz)	A	1.000	89	89	2.000	2.000					

Q.G.B.T. SEZ. ENERGIA PREFERENZIALE – QPREF

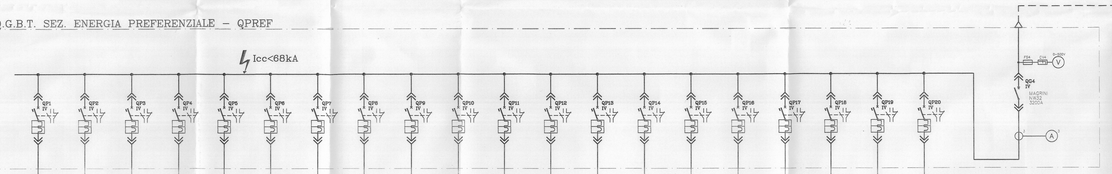

Sigla utenza		LP1	LP2	LP3	LP4	LP5	LP6	LP7	LP8	LP9	LP10	LP11	LP12	LP13	LP14	LP15	LP16	LP17	LP18	LP19	LP20
Descrizione		QUADRO 2° INTERRATO QF2-4	QUADRO 2° INTERRATO QF2-5	QUADRO 1° INTERRATO QF3-3	QUADRO PIANO RIALZATO QF6-8	QUADRO PIANO RIALZATO QF1-8	QUADRO PIANO PRIMO QF1-9	QUADRO PIANO PRIMO QF2-1	QUADRO PIANO SECONDO QF2-2	QUADRO PIANO SECONDO QF3-5	QUADRO PIANO TERZO QF3-6	QUADRO PIANO TERZO QF4-4	QUADRO PIANO QUARTO QF4-5	QUADRO PIANO QUARTO QF5-1	QUADRO PIANO QUINTO QF5-2	QUADRO PIANO QUINTO QF5-3	QUADRO PIANO SESTO QF5-4	QUADRO PIANO SESTO QF5-5	QUADRO PIANO SETTIMO QF7-1	QUADRO PIANO OTTAVO QF6-1	RISERVA	RISERVA
POTENZA CONTEMPORANEA	kW	24	11	22	14,5	70	69	70	77	77	77	77	77	77	77	77	77	77	–	–	–
CORRENTE (Ib)	A	36	16	31	26	124	107	109	112	112	112	112	112	112	112	112	112	112	–	–	–
Cosf		0,9	0,8	0,9	0,9	0,8	0,8	0,8	0,8	0,8	0,8	0,8	0,8	0,8	0,8	0,8	0,8	0,8	0,8	0,8	0,8
COEFF. DI CONTEMPORANEITA'	%	100	100	100	100	100	100	100	100	100	100	100	100	100	100	100	100	100	100	100	100
SCHEMA FUNZIONALE																					
PROTEZIONE – MARCA		MAGRINI	MAGRINI	MAGRINI	MAGRINI	MAGRINI	MAGRINI	MAGRINI	MAGRINI	MAGRINI	MAGRINI	MAGRINI	MAGRINI	MAGRINI	MAGRINI	MAGRINI	MAGRINI	MAGRINI	MAGRINI	MAGRINI	MAGRINI
MODELLO		NR1600-7kN800 N/2	NR1600-7kN800 N/2	NR1600-7kN800 N/2	NR1600-7kN800 N/2	NR1600-7kN800 N/2	NR1600-7kN800 N/2	NR1600-7kN800 N/2	NR1600-7kN800 N/2	NR1600-7kN800 N/2	NR1600-7kN800 N/2	NR1600-7kN800 N/2	NR1600-7kN800 N/2	NR1600-7kN800 N/2	NR1600-7kN800 N/2	NR1600-7kN800 N/2	NR1600-7kN800 N/2	NR1600-7kN800 N/2	NR1600-7kN800 N/2	NR1600-7kN800 N/2	NR1600-7kN800 N/2
Esecuzione																					
TIPO																					
In	A	80/64/80	63/50/63	80/64/80	63/50/63	160/128/160	160/128/160	160/128/160	160/128/160	160/128/160	160/128/160	160/128/160	160/128/160	160/128/160	160/128/160	160/128/160	160/128/160	160/128/160	160/128/160	160/128/160	160/128/160
Im	A	===/===/640	===/===/500	===/===/640	===/===/500	===/===/1.280	===/===/1.280	===/===/1.280	===/===/1.280	===/===/1.280	===/===/1.280	===/===/1.280	===/===/1.280	===/===/1.280	===/===/1.280	===/===/1.280	===/===/1.280	===/===/1.280	===/===/1.280	===/===/1.280	===/===/1.280
P.d.i.	kA	70	70	70	70	70	70	70	70	70	70	70	70	70	70	70	70	70	70	70	70
I differenziale	A	---	---	---	---	---	---	---	---	---	---	---	---	---	---	---	---	---	---	---	---
DISTRIBUZIONE		Quadripolare	Quadripolare	Quadripolare	Quadripolare	Quadripolare	Quadripolare	Quadripolare	Quadripolare	Quadripolare	Quadripolare	Quadripolare	Quadripolare	Quadripolare	Quadripolare	Quadripolare	Quadripolare	Quadripolare	Quadripolare	Quadripolare	Quadripolare
CONTATTORE TIPO																					
RELE' TERMICO																					
VOLTMETRO / AMPEROMETRO																					
LINEA – Sigla		FE70R/N270+4 PE	FE70R/N270+4 PE	FE70R/N270+4 PE	FE70R/N270+4 PE	FE70R/N270+4 PE	FE70R/N270+4 PE	FE70R/N270+4 PE	FE70R/N270+4 PE	FE70R/N270+4 PE	FE70R/N270+4 PE	FE70R/N270+4 PE	FE70R/N270+4 PE	FE70R/N270+4 PE	FE70R/N270+4 PE	FE70R/N270+4 PE	FE70R/N270+4 PE	FE70R/N270+4 PE	FE70R/N270+4 PE	FE70R/N270+4 PE	FE70R/N270+4 PE
Lunghezza	m	60	12	170	80	120	85	120	90	120	90	140	120	140	120	120	120	120	120	120	120
POSA		143/E 13 _25/0,7	143/E 13 _25/0,7	143/E 13 _25/0,7	143/E 13 _25/0,7	143/E 13 _25/0,7	143/E 13 _25/0,7	143/E 13 _25/0,7	143/E 13 _25/0,7	143/E 13 _25/0,7	143/E 13 _25/0,7	143/E 13 _25/0,7	143/E 13 _25/0,7	143/E 13 _25/0,7	143/E 13 _25/0,7	143/E 13 _25/0,7	143/E 13 _25/0,7	143/E 13 _25/0,7	143/E 13 _25/0,7	143/E 13 _25/0,7	143/E 13 _25/0,7
Sezione	mm²	1(4x25)+4G25	1(4x25)+4G25	1(4x25)+4G25	1(4x25)+4G25	1(4x70)+4G70	1(4x70)+4G70	1(4x70)+4G70	1(4x70)+4G70	1(4x70)+4G70	1(4x70)+4G70	1(4x70)+4G70	1(4x70)+4G70	1(4x70)+4G70	1(4x70)+4G70	1(4x70)+4G70	1(4x70)+4G70	1(4x70)+4G70	1(4x70)+4G70	1(4x70)+4G70	1(4x70)+4G70
Portata (Iz)	A	89	89	89	89	173	173	173	173	173	173	173	173	173	173	173	173	173	173	173	173

Q.G.B.T. SEZ. ENERGIA CONTINUITA' – QCONT

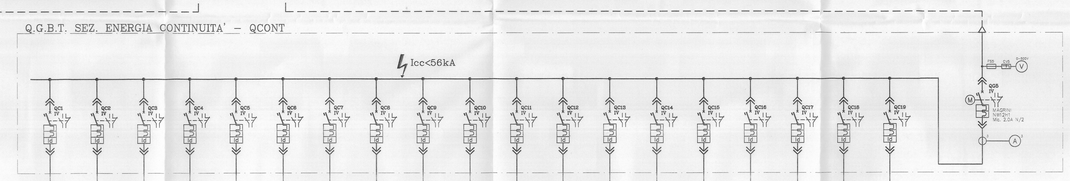

	LC1	LC2	LC3	LC4	LC5	LC6	LC7	LC8	LC9	LC10	LC11	LC12	LC13	LC14	LC15	LC16	LC17	LC18	LC19
Descrizione	RISERVA	RISERVA	QUADRO PIANO RIALZATO QF6-10	QUADRO PIANO PRIMO QF1-3	QUADRO PIANO SECONDO QF1-6	QUADRO PIANO SECONDO QF2-6	QUADRO PIANO TERZO QF3-8	QUADRO PIANO TERZO QF3-9	QUADRO PIANO QUARTO QF4-4	QUADRO PIANO QUARTO QF4-9	QUADRO PIANO QUARTO QF4-6	QUADRO PIANO QUARTO QF5-8	QUADRO PIANO SESTO QF6-3	QUADRO PIANO SESTO QF6-4	QUADRO PIANO SESTO QF6-5	QUADRO PIANO OTTAVO QF6-6	RISERVA	RISERVA ORIENTATIVA AR – SETTIMO PIANO	RISERVA
POTENZA CONTEMPORANEA	kW		16	53	53	53	53	53	53	53	53	53	53	53	53	53			
CORRENTE (Ib)	A		24	79	79	79	79	79	79	79	79	79	79	79	79	79			
Cosf			0,9	0,9	0,9	0,9	0,9	0,9	0,9	0,9	0,9	0,9	0,9	0,9	0,9	0,9			
COEFF. DI CONTEMPORANEITA'	%		100	100	100	100	100	100	100	100	100	100	100	100	100	100			
SCHEMA FUNZIONALE																			
PROTEZIONE – MARCA			MAGRINI	MAGRINI	MAGRINI	MAGRINI	MAGRINI	MAGRINI	MAGRINI	MAGRINI	MAGRINI	MAGRINI	MAGRINI	MAGRINI	MAGRINI	MAGRINI	MAGRINI	MAGRINI	MAGRINI
MODELLO			NR1600-7kN800 N/2	NR1600-7kN800 N/2	NR1600-7kN800 N/2	NR1600-7kN800 N/2	NR1600-7kN800 N/2	NR1600-7kN800 N/2	NR1600-7kN800 N/2	NR1600-7kN800 N/2	NR1600-7kN800 N/2	NR1600-7kN800 N/2	NR1600-7kN800 N/2	NR1600-7kN800 N/2	NR1600-7kN800 N/2	NR1600-7kN800 N/2	NR1600-7kN800 N/2	NR1600-7kN800 N/2	NR1600-7kN800 N/2
Esecuzione																			
TIPO																			
In	A		80/64/80	80/64/80	100/80/100	100/80/100	100/80/100	100/80/100	100/80/100	100/80/100	100/80/100	100/80/100	100/80/100	100/80/100	100/80/100	100/80/100	100/80/100	160/128/160	100/80/100
Im	A		===/===/640	===/===/640	===/===/800	===/===/800	===/===/800	===/===/800	===/===/800	===/===/800	===/===/800	===/===/800	===/===/800	===/===/800	===/===/800	===/===/800	===/===/800	===/===/1.280	===/===/800
P.d.i.	kA		70	70	70	70	70	70	70	70	70	70	70	70	70	70	70	70	70
I differenziale	A		---	---	---	---	---	---	---	---	---	---	---	---	---	---	---	---	---
DISTRIBUZIONE			Quadripolare	Quadripolare	Quadripolare	Quadripolare	Quadripolare	Quadripolare	Quadripolare	Quadripolare	Quadripolare	Quadripolare	Quadripolare	Quadripolare	Quadripolare	Quadripolare	Quadripolare	Quadripolare	Quadripolare
CONTATTORE TIPO																			
RELE' TERMICO																			
VOLTMETRO / AMPEROMETRO																			
LINEA – Sigla				FE70R/N270+4 PE	FE70R/N270+4 PE	FE70R/N270+4 PE	FE70R/N270+4 PE	FE70R/N270+4 PE	FE70R/N270+4 PE	FE70R/N270+4 PE	FE70R/N270+4 PE	FE70R/N270+4 PE	FE70R/N270+4 PE	FE70R/N270+4 PE	FE70R/N270+4 PE	FE70R/N270+4 PE	FE70R/N270+4 PE	FE70R/N270+4 PE	FE70R/N270+4 PE
Lunghezza	m			170	90	120	90	140	120	140	120	140	120	140	120	140	120	170	140
POSA				143/3H13 _25/0,8	143/3H13 _25/0,8	143/3H13 _25/0,8	143/3H13 _25/0,8	143/3H13 _25/0,8	143/3H13 _25/0,8	143/3H13 _25/0,8	143/3H13 _25/0,8	143/3H13 _25/0,8	143/3H13 _25/0,8	143/3H13 _25/0,8	143/3H13 _25/0,8	143/3H13 _25/0,8	143/3H13 _25/0,8	143/3H13 _25/0,8	143/3H13 _25/0,8
Sezione	mm²			4(1x95)+4G50	4(1x95)+4G50	4(1x95)+4G50	4(1x95)+4G50	4(1x95)+4G50	4(1x95)+4G50	4(1x95)+4G50	4(1x95)+4G50	4(1x95)+4G50	4(1x95)+4G50	4(1x95)+4G50	4(1x95)+4G50	4(1x95)+4G50	4(1x95)+4G50	4(1x95)+4G50	4(1x95)+4G50
Portata (Iz)	A			154	154	154	154	154	154	154	154	154	154	154	154	154	154	154	154