


Tutte le apparecchiature rappresentate a disegno (cannalizzazioni, capi illuminanti, gruppi prese...) sono risultati già esistenti alla data presa in consegna dei lavori da parte della Telle Impianti (Gennaio 2009).

INTERVENTI REALIZZATI DA TELLE IMPIANTI (fatti riferimento alle sigle riportate a disegno):

- A: Interventi di manutenzione ordinaria e straordinaria.
- B: Installazione di n.2 canali metallici dim. 100x50mm per il passaggio delle linee elettriche degli impianti speciali, a partire dalle canalizzazioni esistenti sulle cassette centrali dell'autorimessa fino alla canalina dim. 200x50 nella zona 1A, e di n.2 canali dim. 100x50mm per gli impianti speciali, a partire dal quadro CAUTION fino alle canalizzazioni.
- C: Installazione di n.1 canale metallico dim. 200x50mm per il passaggio delle linee elettriche di distribuzione secondarie, a partire dal quadro CAUTION fino alle canalizzazioni.
- D: Spaziamento di n.4 palefiora e successivo riposizionamento di n.2 di esse e di n.1 palefiora di emergenza, autolimitata 24W in zona ingresso autorimessa a causa dell'interferenza degli impianti esistenti con l'apertura del cancello.
- E: Installazione di n.1 gruppo prese CEE e di n.1 palefiora autolimitata 24W, aut. 1h, tipo SE, in prossimità dell'ingresso alla zona 86 (cassa).
- F: Installazione di n.1 gruppo prese CEE e di n.1 palefiora autolimitata 24W, aut. 1h, tipo SE, in prossimità dell'ingresso alla zona 86 (cassa).
- G: Installazione di n.1 canale metallico dim. 100x50mm per il passaggio della linea elettrica di alimentazione del quadro CAUTION proveniente dal piano superiore.
- H: Ripristino e sostituzione con palefiora alogurate fluorescenti 1x18W esistenti da interventi precedenti in escavazione IP20 e impianto di illuminazione di emergenza con palefiora autolimitata 24W, aut. 1h, tipo SE, installate a parete.

Atto: Collegamento delle linee dell'illuminazione di emergenza fino alla Control Room con cavo schermato 3x0,75mm².

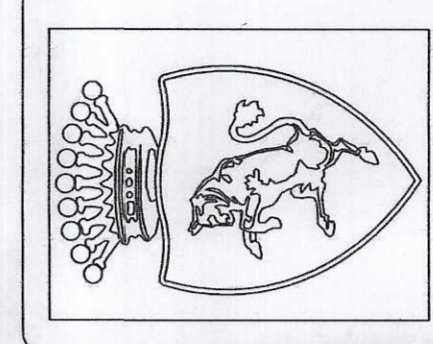

CITTÀ DI TORINO
 DIVISIONE GRANDI OPERE ED
 EDILIZIA PER SERVIZI
 SETTORE EDILIZIA
 SPORTIVA ED OLIMPICA

**RIQUALIFICAZIONE DELL'AREA SPORTIVA
 MARCHI-COMBI - PALAZZO DEL NUOVO**

IMPRESA ESECUTRICE
telle impianti s.r.l.
 TORINO - Via Negrivale 31/b

Capogruppo
 Arch. Anna Isoldi
 Arch. Pier Paolo Maglietta
 Certificazione Progettazione:
 Arch. Francesco Cogli
 Arch. Anna Isoldi
 Arch. Pier Paolo Maglietta
 Sviluppo programmatico architettonico:
 Anna Isoldi & Associati s.r.l.
 Sviluppo programmatico impiantistico:
 ARUP - Ing. Gabriele Dal Maso, Ing. John J. Hamall, Ing. Paul Robert Staman
 Sicurezza e Prevenzione Incendi:
 Göttsche & Partner s.p.a. - Ing. Roberto Amaro
 Geometria Progettazione:
 Arch. Marco Bridle

IRIDE
 Aggiornamento
 documentale
N. 3255

Responsabile del Proiectamento:
 Ing. Giancarlo Berocchini

Il Direttore della Divisione Grandi Opere Edilizie e Servizi
 Ing. Gianluigi Quirico

AS BUILT

OGGETTO: **IMPIANTI ELETTRICI
 PIANTA LIVELLO -2
 ILLUMINAZIONE E FM**

NOVE FILE SCO P104
 P104-01-02
 RIFERIMENTO: **D3**

SCALA: **1:100**

ELABORATO: **IE 30**

REV.	MODIFICHE	DATA	DESEGNATORE
0	EMISSIONE	10/09/2004	
1	STATO DI FATTO	10/04/2009	
2	AS BUILT - TELLE IMPIANTI	31/02/2009	
3			