


LEGENDA

---	Tubazione di scarto in PEO
-----	----------------------------

IRIDE Aggravamento  
 al Contratto N. 1371

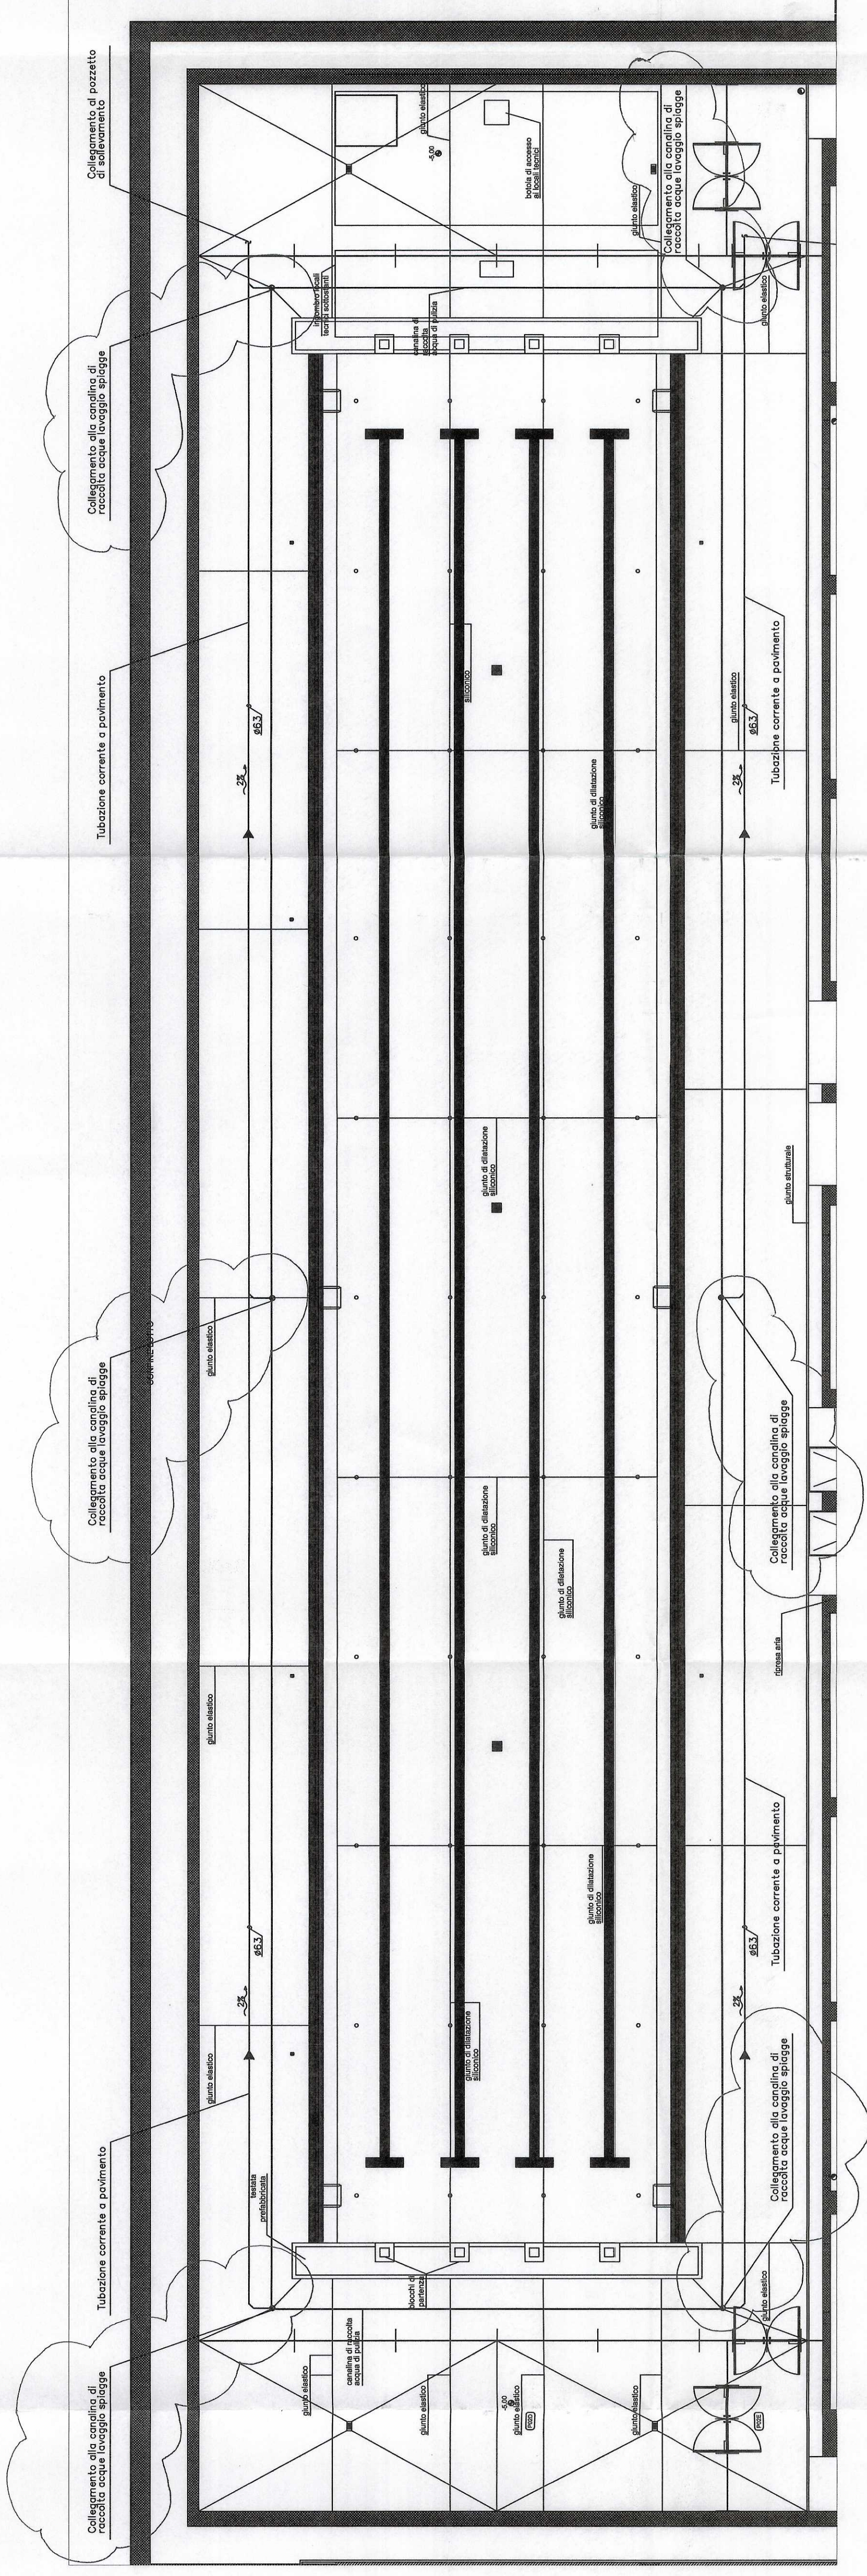


DISTRIBUZIONE TUBAZIONI RACCOLTA ACQUE PISCINA ALLENAMENTO LIVELLO -1 -Scala 1:100-



DISTRIBUZIONE TUBAZIONI RACCOLTA ACQUE PISCINA OLIMPIONICA LIVELLO -2 -Scala 1:100-

NOTA:

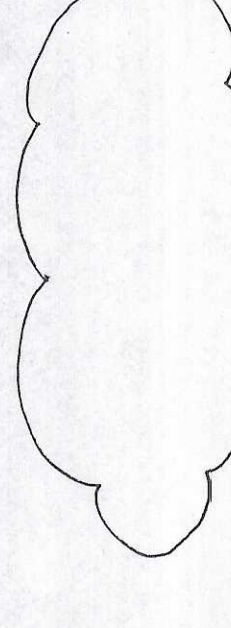

ESACCHIOSE NELLE INDICAZIONI SONO INDICATE LE DATI DI IMPIANTO  
 REALIZZATE DA COLI

CLIENTE: IRIDE SERVIZI			E. REFIN		
INDICAZIONI: PALAZZO DEL NUOTO - TORINO			0 0 9 1 1 3 1 1 1 1 3 1 2 1 A		
MATERIA: IDRICOSANTARIO			1 35/09 06 1115 100 1:00		
CONTITO: DISTRIBUZIONE TUBAZIONI SCARICO					
ACQUE DI LAVAGGIO SPAGGE					
LIVELLO -1 E LIVELLO -0					
PROGETTORE E CONSULTOR: MARINI TECNICOS - CONCORSO: ...					
S.p.A. Via ...					

