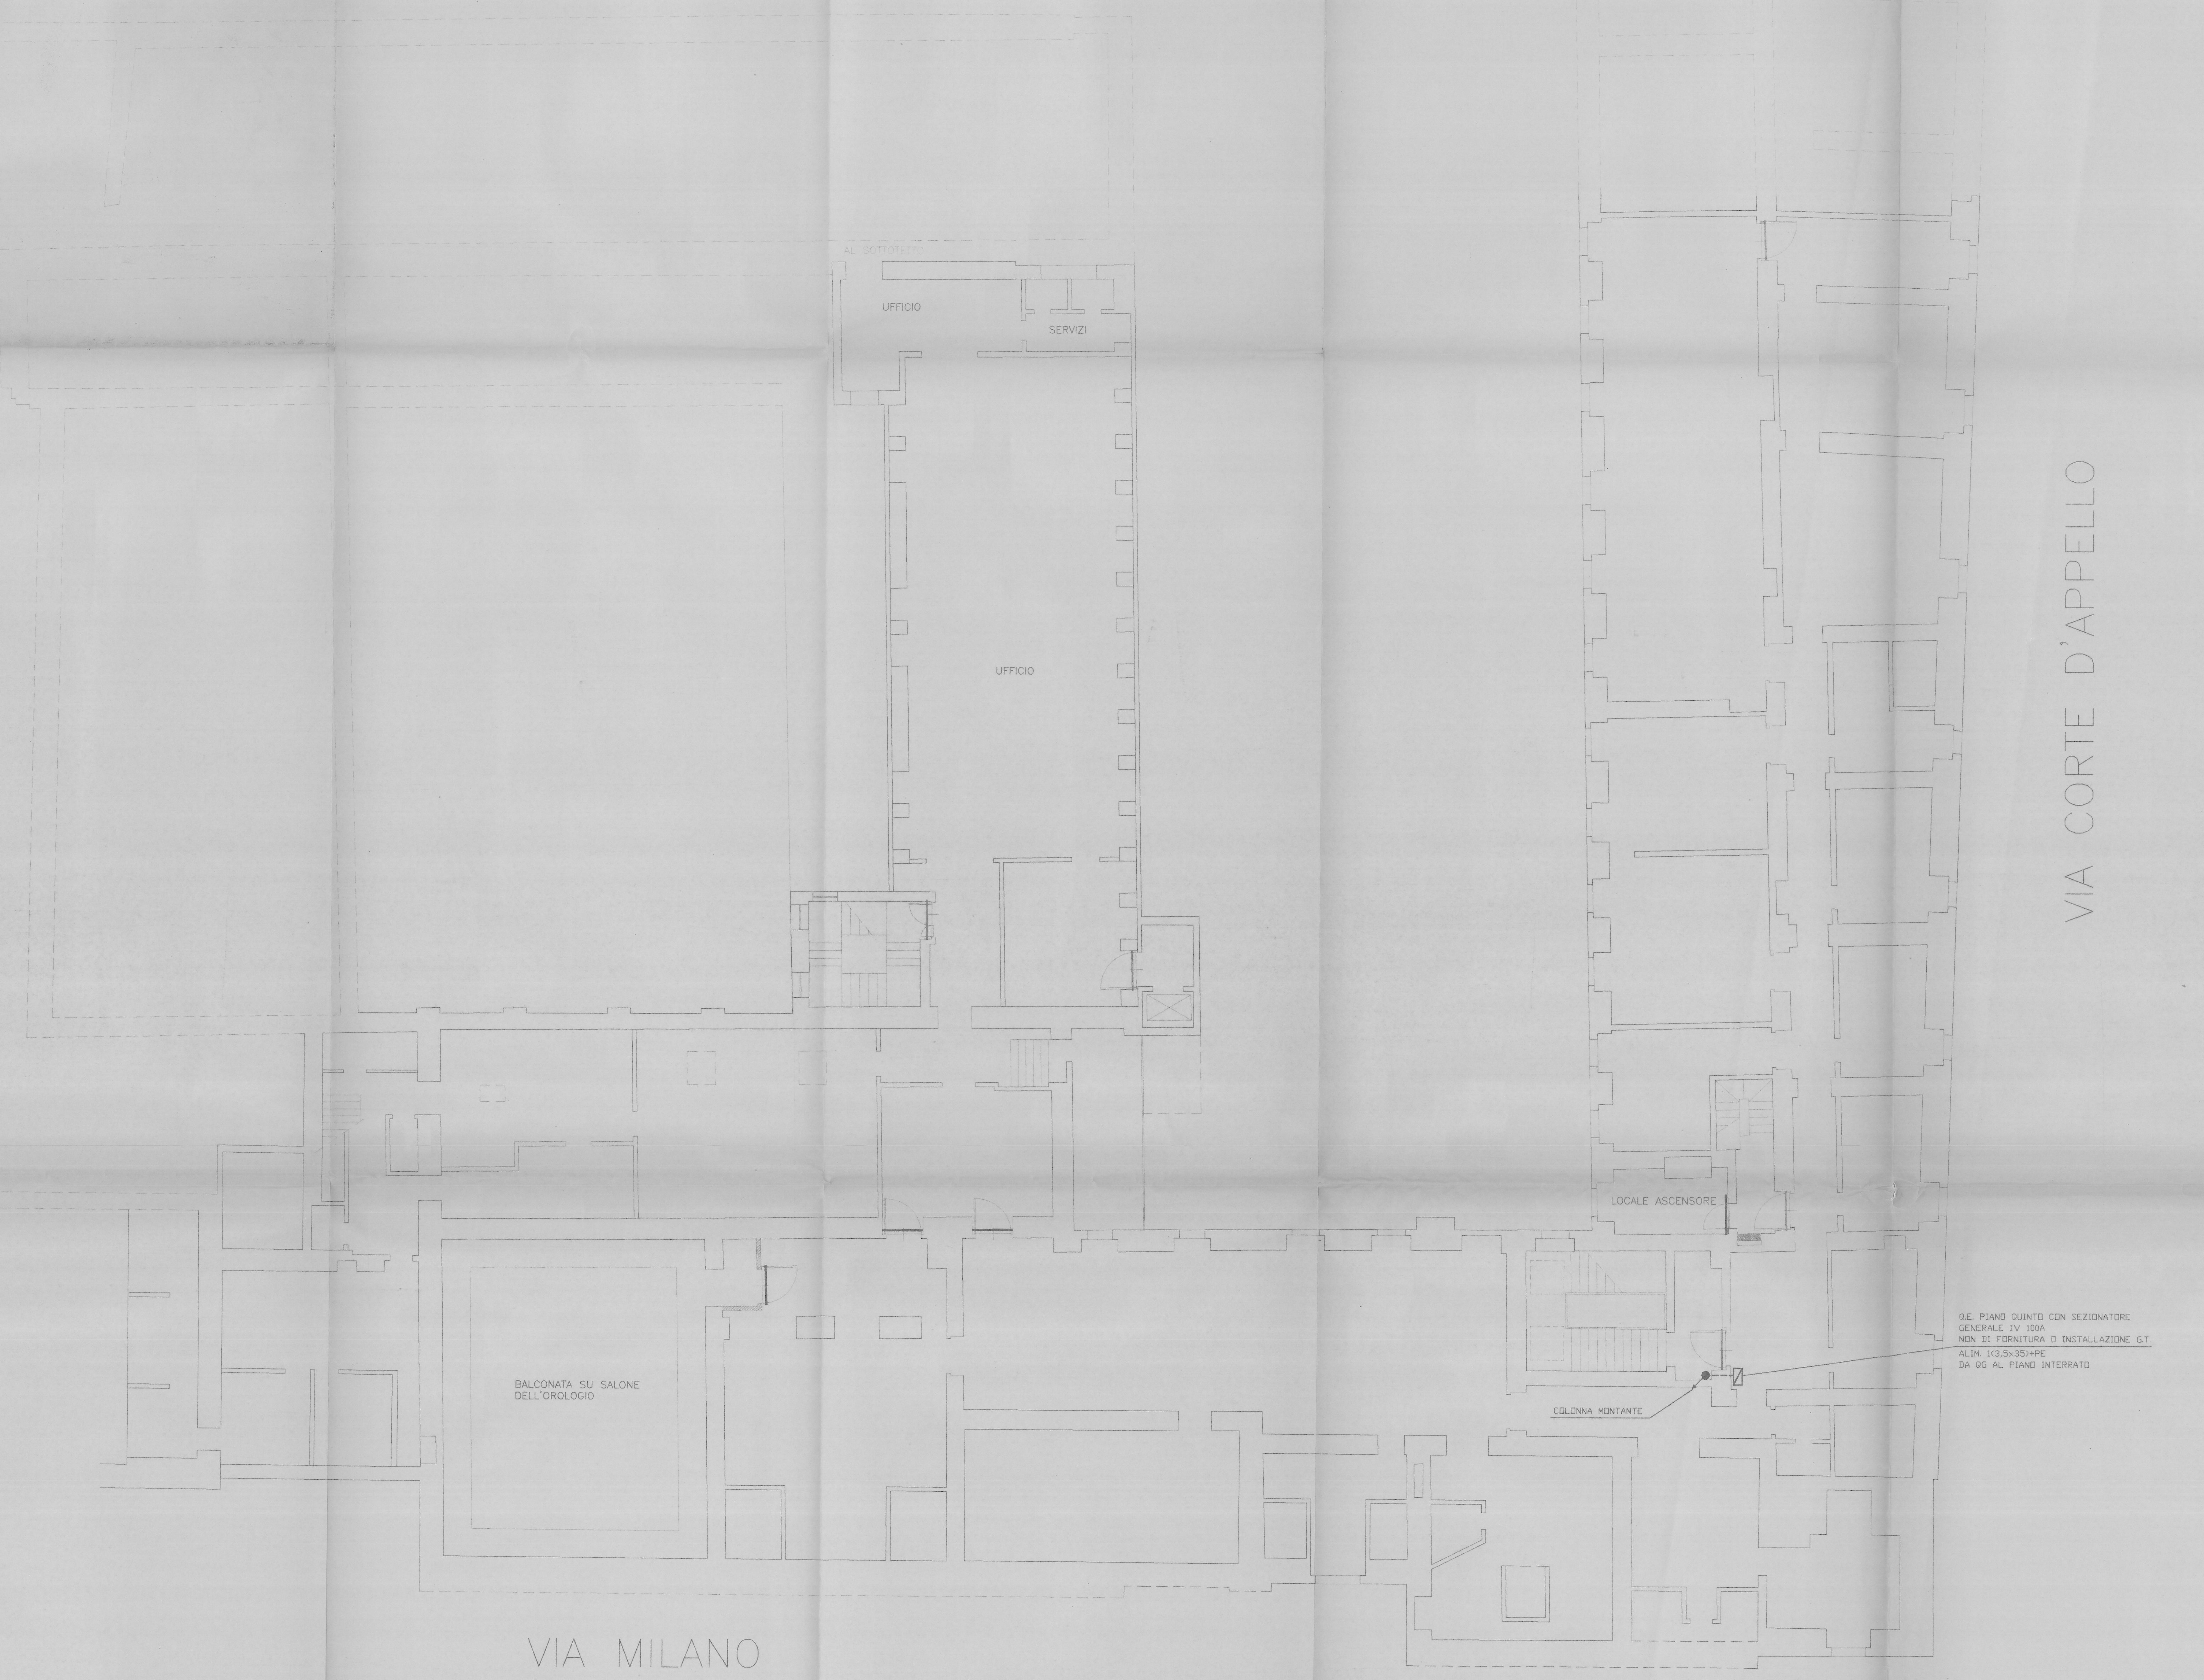
UFFICIO
SERVIZI
UFFICIO
VIA CORTE D'APPELLO
LOCALE ASCENSORE
Q.E. PIANO QUINTO CON SEZIONATORE
GENERALE IV 100A
NON DI FORNITURA O INSTALLAZIONE G.T.
ALIM. 1(3,5x35)+PE
DA QG AL PIANO INTERRATO
COLONNA MONTANTE
BALCONATA SU SALONE
DELL'OROLOGIO
VIA MILANO

12 GIU 2000 15379

9615	96150307 FILE Tutti	0307	1	Maggio 2000	STATO FINALE	C.C.
PRESTAZIONE	LAYERS	DISEGNO N.	POS.	DATA	DESCRIZIONE	OPERATORE

GT

GRUPPO TECNOIMPRESE s.r.l.

COMMITTENTE:
GT s.r.l.
VIA GUICCIARDINI, 3
10121 - TORINO

Ing. Edoardo CIARDIELLO n° 4484 Z

CITTA' DI TORINO: OPERE DI ADEGUAMENTO DEGLI IMPIANTI ELETTRICI
DEL PALAZZO CIVICO DI PIAZZA PALAZZO DI CITTA', 1 - TORINO
ALA LATO VIA CORTE D'APPELLO (CORTILE DEL BURRO)-PIANO QUINTO
IMPIANTI DI ILLUMINAZIONE-F.M.-CANALIZZAZIONI

1/100

Il presente disegno e' di nostra esclusiva proprieta', ed e' sotto la protezione della legge sulla proprieta' letteraria.
Ne sono vietate per qualsiasi motivo la riproduzione e la cessione a terzi anche parziali.