


SCUOLA ELEMENTARE IN REGIONE OSPIZIO DI CARITA'
PRIMO PIANO - SCALA 1:100

32
Alinari
Piano I

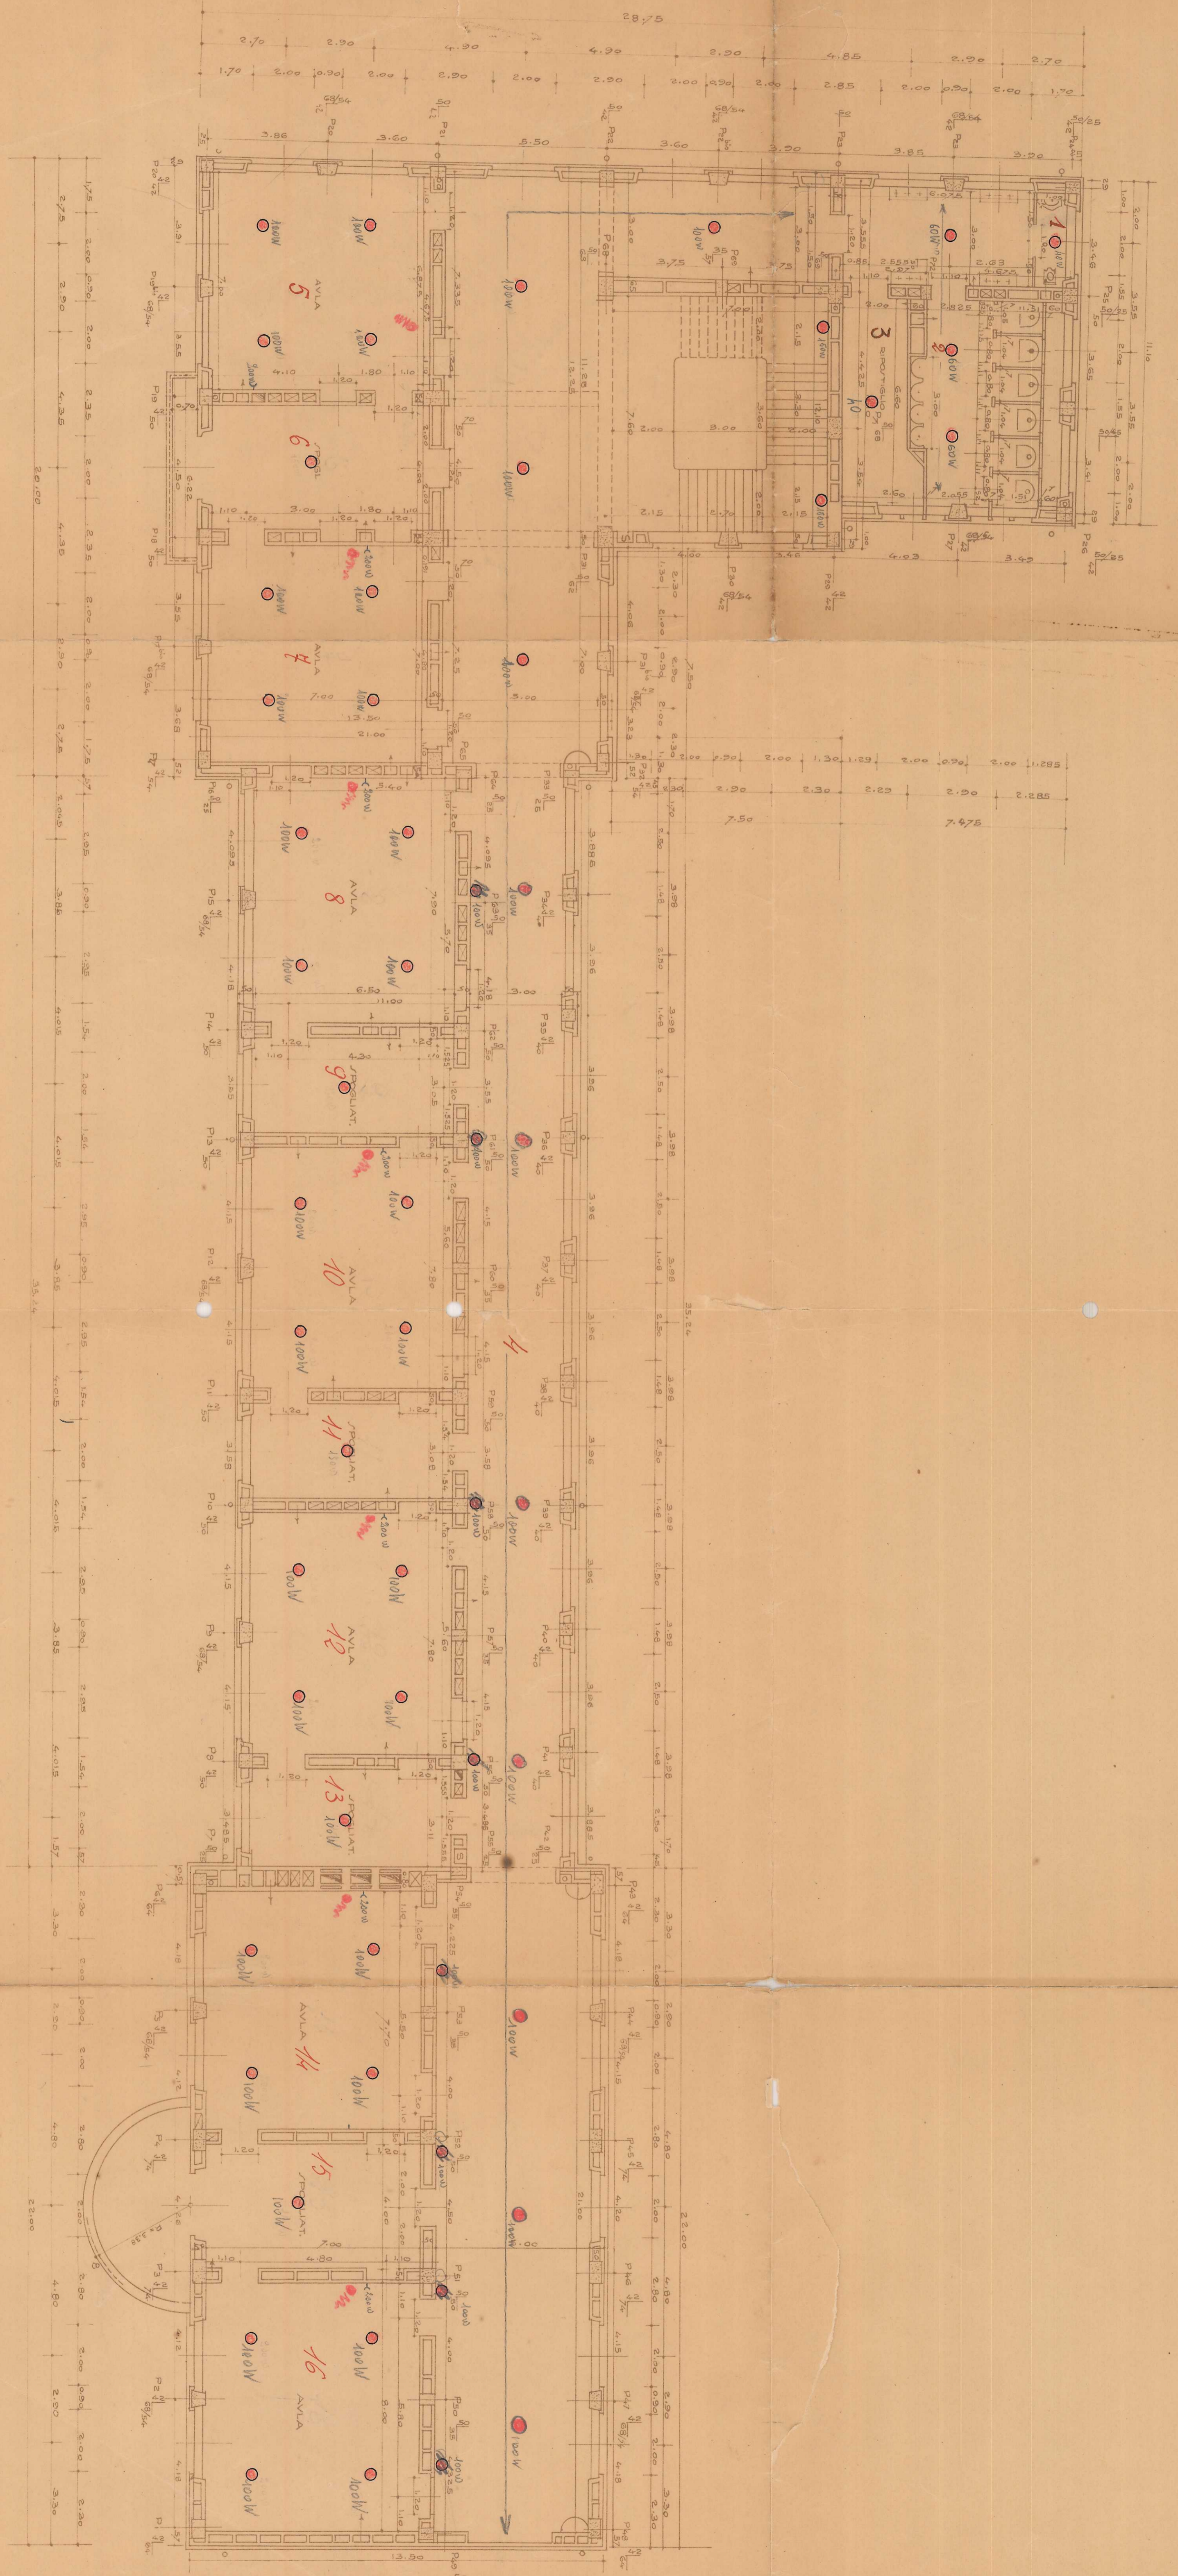

Compartimenti
punti
della scuola
in scala
Compartimenti
opposti
punti
Conte ingegner ed. arch.