

CITTA' DI TORINO

VICE DIREZIONE GENERALE
SERVIZI TECNICI E PATRIMONIO
D04 - DIVISIONE EDIFICI MUNICIPALI
SETTORE B-RISTRUTTURAZIONI E
NUOVI EDIFICI MUNICIPALI

Orc. 6 - EX STABILIMENTO CEAT - Via Leonicavallo 25
Ristrutturazione ed uso sociale, anagrafe, sede V.I.U., Biblioteca

Gruppo di progettazione:
Arch. Roberto Minerva
Arch. Antonella Bartoli
Arch. Mario Salvi
Arch. Maurizio Vignati
Arch. Riccardo Meloni
Arch. Sergio Sironi
Arch. Claudio Gai


AS - BU11

IMPIANTO IDRAULICO
PIANTA PIANO TERRENO

NOV	MODIFICAZIONE	DATA	DESIGNAZIONE
1	AS-SALTA	GIUGNO 2003	
2			
3			
4			
5			

SCALE
ELABORATO
1:100
M10

VENTILCONVETTORI


MARCA JUCKER

Tipo	MODELLO
A	M 202 - MED SX
B	M 402 - MED SX
C	M 502 - MED SX
D	M 512 - MED SX

Tutti i ventilconvettori sono scelti
con temperatura ambiente
16.5° e temperatura di bulbo umido
18.5°

LEGENDA

- ☐ Ventilconvettore
- ◻ Radiatore in ghisa ad elementi componibili
- ◌ Colettore componibile

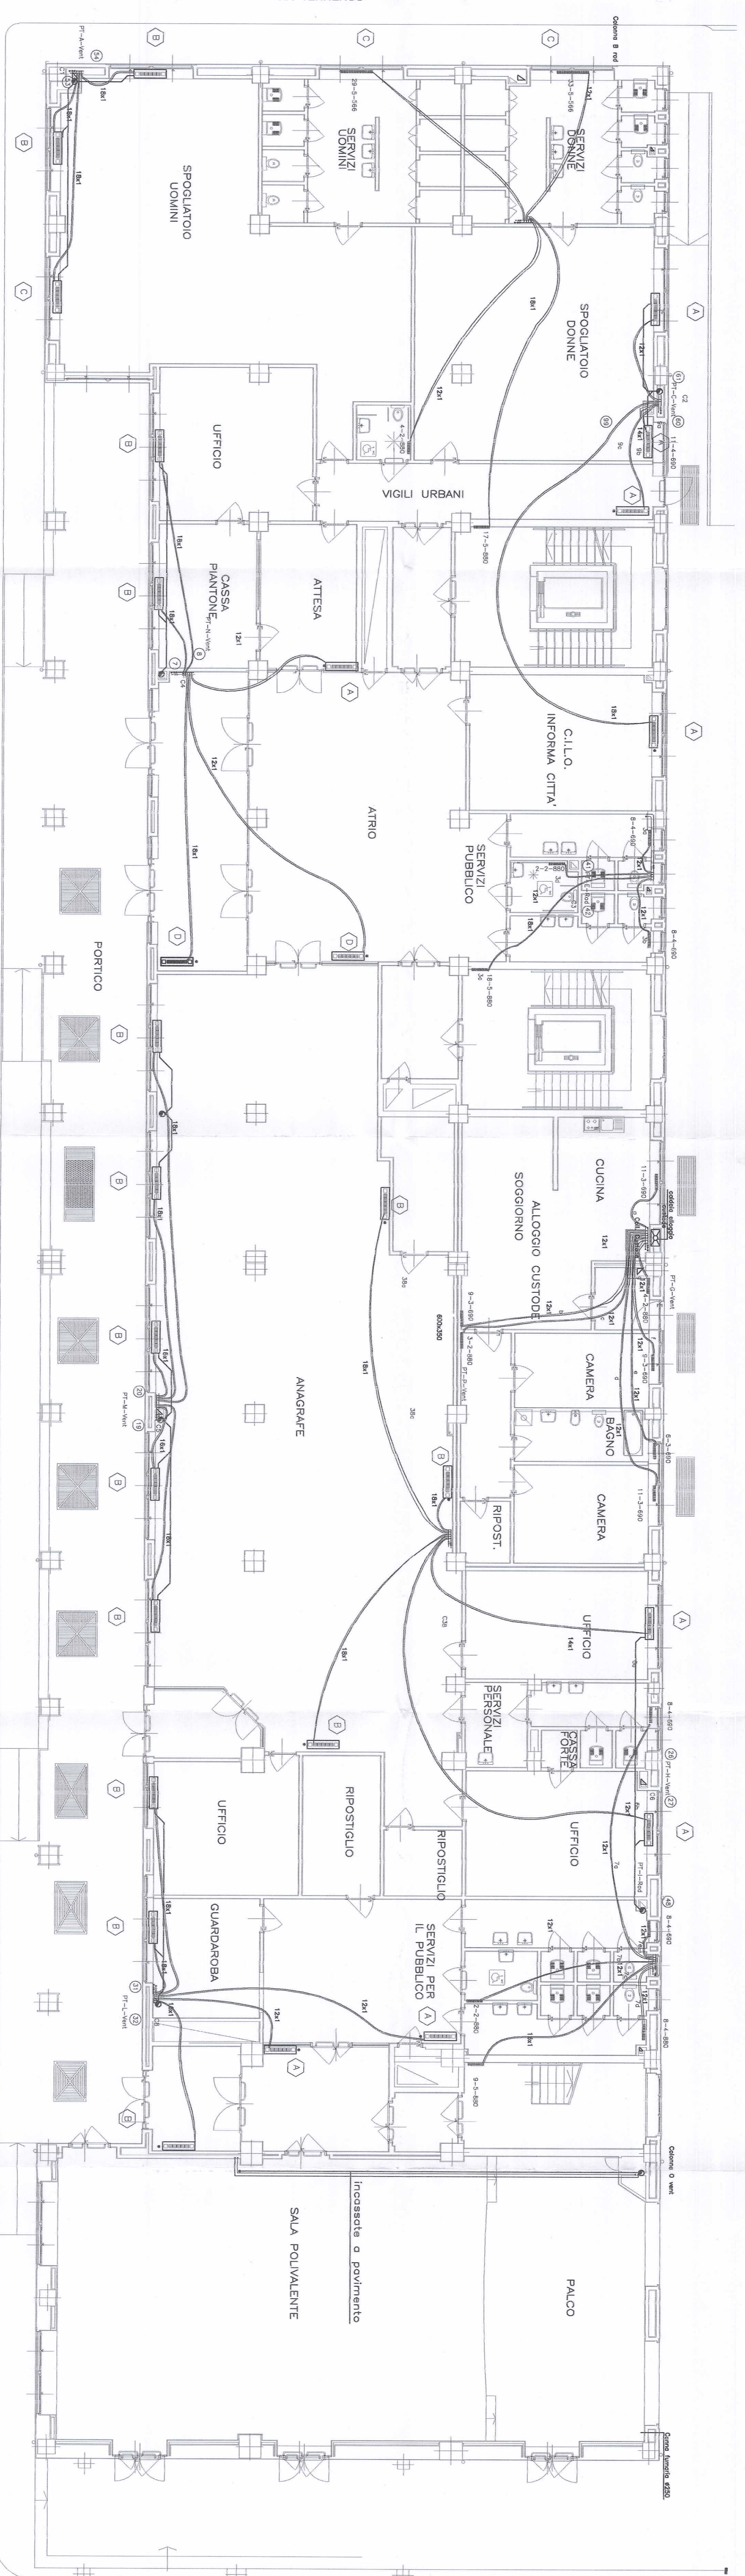

Via Leonicavallo