PROGETTISTA E DD.LL.
ROBERTO DAL DEGAN ARCHITETTO
Via Santa Teresa 15 - 10121 Torino
tel. 011.538.500/fax 011.537.150
E.mail: studio@archidaldegan.it

COMMITTENTE:
Organizing Committee for the XX Olympic Winter Games
Torino 2006
C.so Novara 96 - 10152 Torino

TIPO DI LAVORO:
Ristrutturazione per allestimento uffici del fabbricato in Torino, Via Bologna n.74

TAVOLA:
Pianta piano rialzato
Impianto rivelazione incendio e impianto di sicurezza

TAV. 292-13

SCALA : 1:100

DATA: 12.02.2004

AGGIORNAMENTI :
AS-BUILT
LATO "A" 16.05.2005
LATO "B" 16.05.2005

PROGETTISTA E DD.LL. IMPIANTI TERMO-MECCANICI
simtec Progettazione, Consulenza, Direzione Lavori Impianti Tecnologici Civili ed Industriali
C.so ROSSELLI n°66 - 10129 TORINO - TEL.011/58.059.77 Fax 011/56.90.730 info@simtec.it

PROGETTISTA E DD.LL. IMPIANTI ELETTRICI
STUDIO TECNICO PROFESSIONALE DI C. CAPOZZI
VIA MAFFANO, 51 - 10070 (TO)
TEL. 011/9668051 - P. IVA 07
e-mail: stp.capozzi@tiscali.it

ESECUZIONE IMPIANTI ELETTRICI
TEKIND TEKIND srl
Tekind s.r.l. Tecnologie Industriali
10044 Pianezza - (TO) - Via Collegno, 45 b/a
Tel. ++39 011 9661027 (r.a.) - Fax ++39 011 9664021
E-mail info@tekindsrl.it

QUESTA TAVOLA E' VALIDA SOLO PER L'IMPIANTO ELETTRICO

LEGENDA SIMBOLI

SIMBOLO	DESCRIZIONE
	QUADRO ELETTRICO (SIMBOLO GENERALE)
M—·—·—M	CANALINA METALLICA 100x75 INSTALLATA SOPRA CONTROSOFFITTO IMPIANTO RIVELAZIONE INCENDIO
M------M	CANALINA METALLICA 100x75 INSTALLATA SOPRA CONTROSOFFITTO IMPIANTO SICUREZZA
------	CANALINA IN PVC 100x60 INSTALLATA A PAVIMENTO IMPIANTO SICUREZZA
•	SCATOLA DI DERIVAZIONE
	CANALIZZAZIONE VERSO L'ALTO/VERSO IL BASSO
	TELECAMERA
	MAGNETE PORTE REI
B	BADGE
V	SENSORE VOLUMETRICO
A	ARCO
	POZZETTO PASSAGGIO CAVI
	PULSANTE ALLARME INCENDIO
	MAGNETE BLOCCA PORTE

LEGENDA SIMBOLI

SIMBOLO	DESCRIZIONE
	MICRO ANTINTRUSIONE
	ELETTROSERRATURA
	PANNELLO OTTICO ACUSTICO
	SIRENA
P	PULSANTE SBLOCCO MAGNETE PORTE REI
	PULSANTE APERTURA MAGNETE
	PULSANTE SOTTOVETRO APERTURA MAGNETE
RIVELATORE	RIVELATORE DI FUMO POSIZIONATO A SOFFITTO
RIVELATORE	RIVELATORE DI FUMO POSIZIONATO A SOFFITTO, RADIOCOMANDATO
RIVELATORE	RIVELATORE DI FUMO POSIZIONATO SOTTO PAVIMENTO RIALZATO
RIVELATORE	RIVELATORE DI FUMO POSIZIONATO IN CONTROSOFFITTO
RIVELATORE	RIVELATORE DI FUMO POSIZIONATO SU CANALE ARIA
IR	RIVELATORE INFRAROSSO - DOPPIA TECNOLOGIA
MC	MODULO DI COMANDO

LEGENDA SIMBOLI
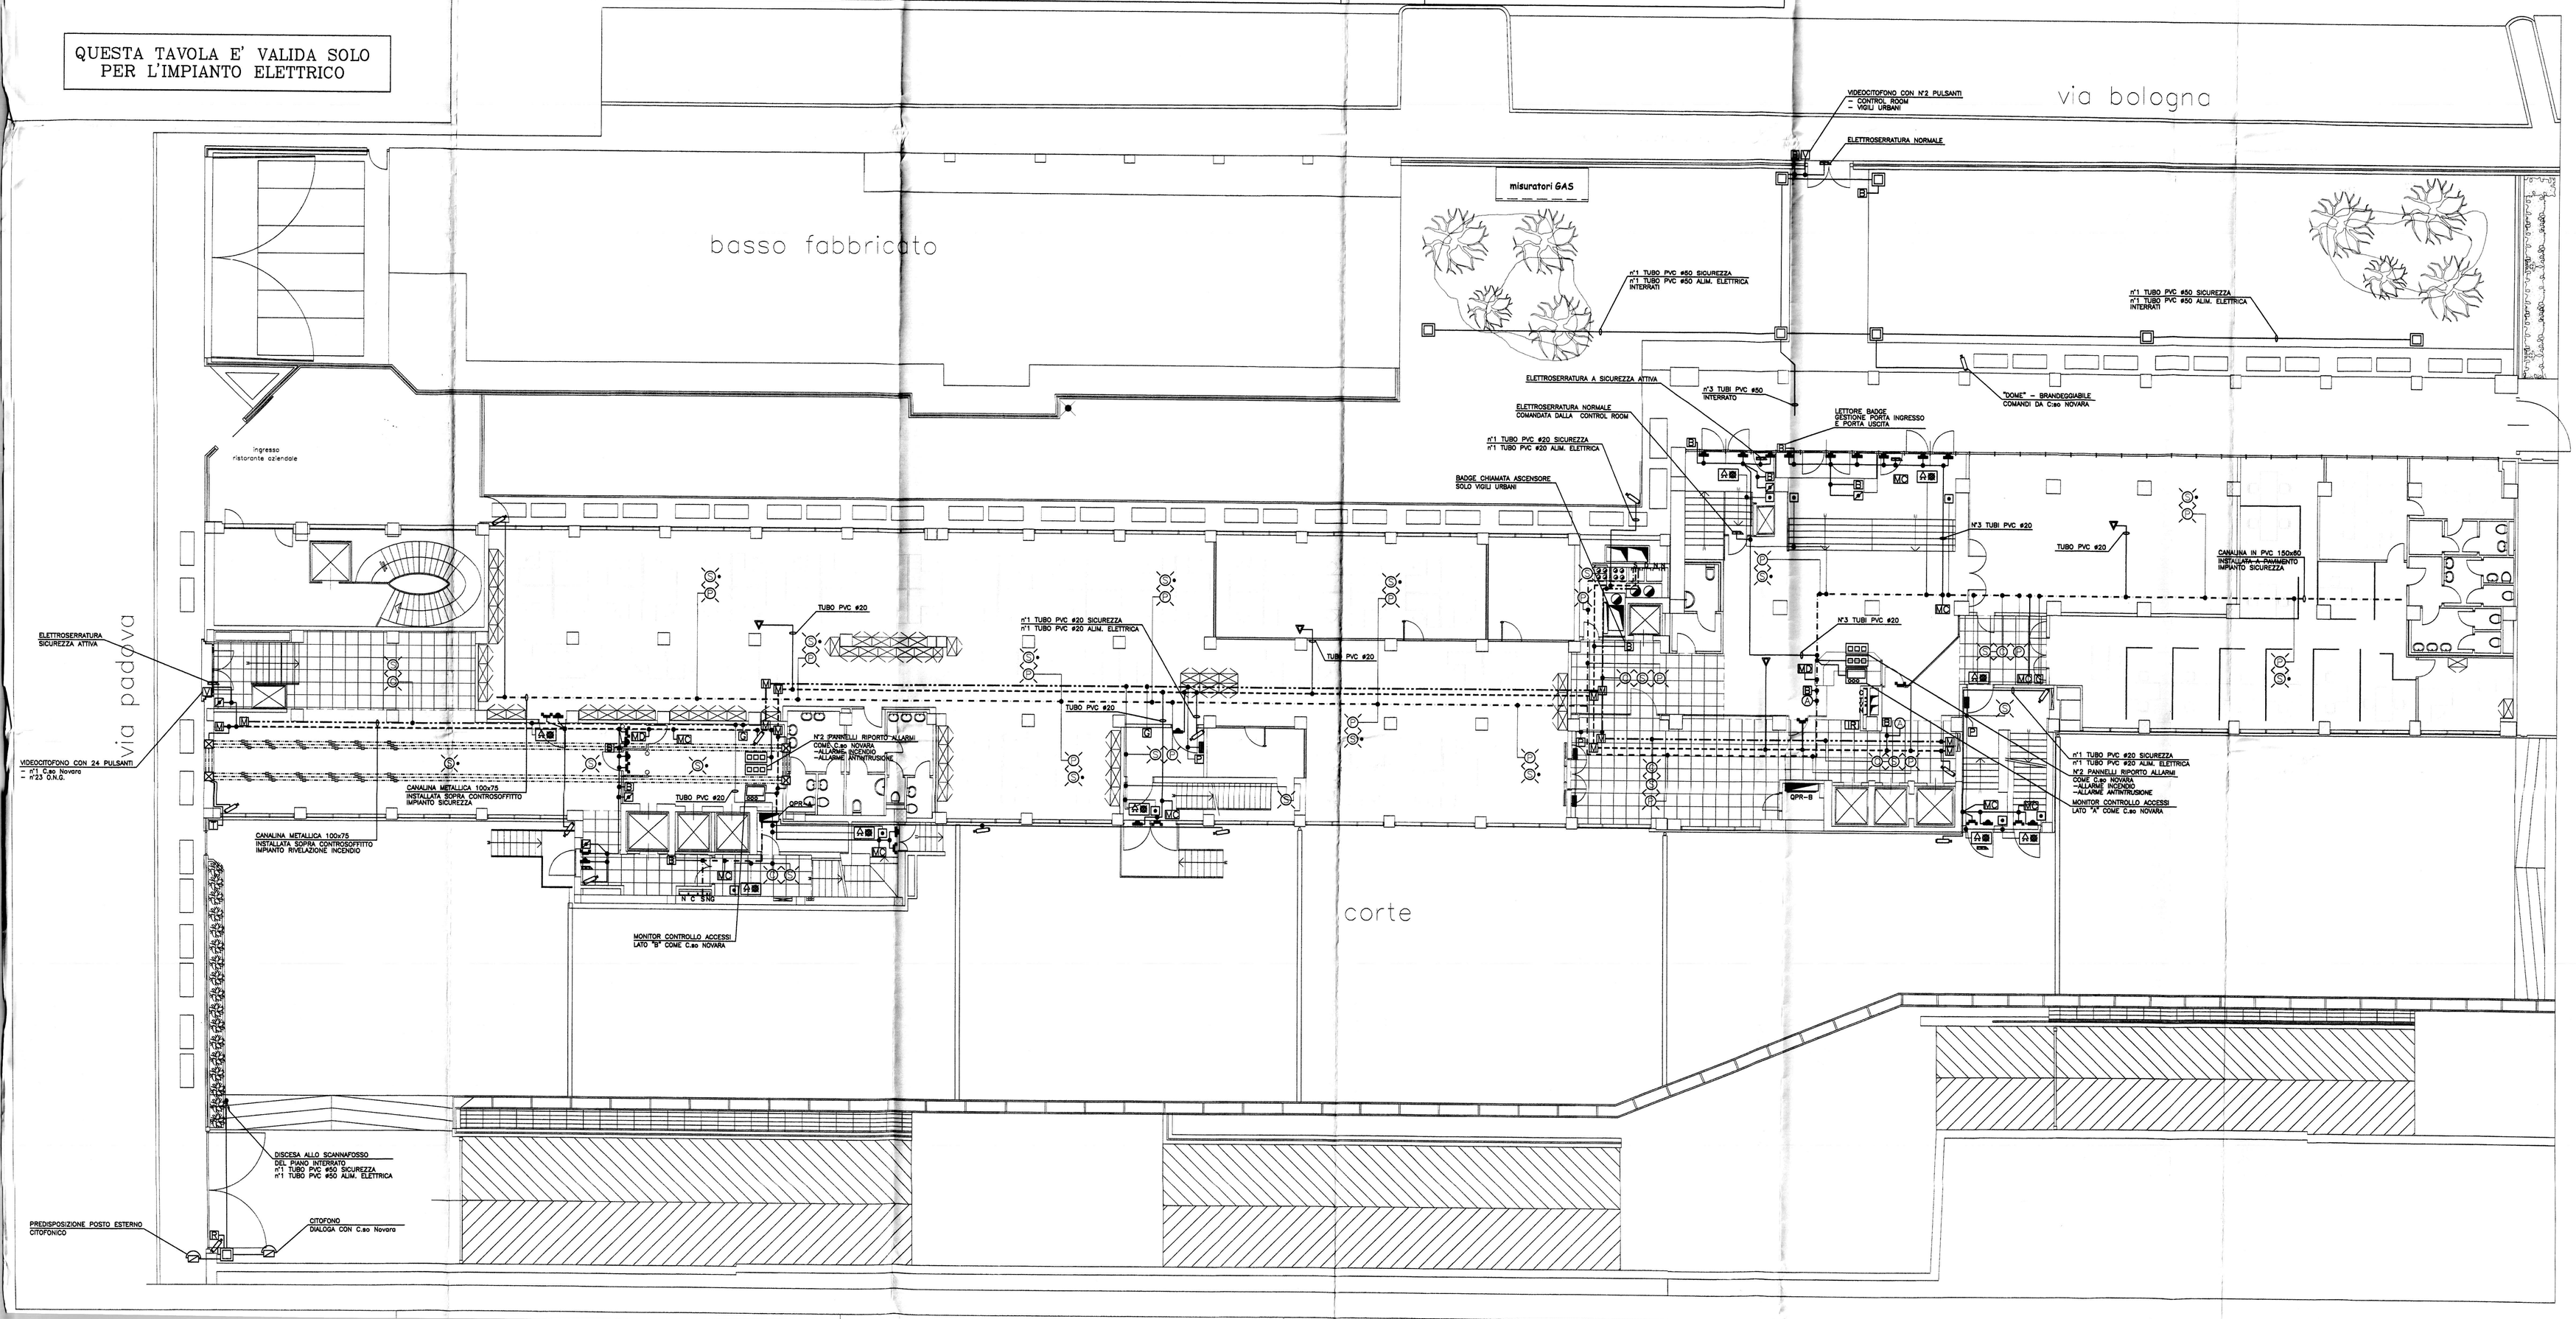
SIMBOLO	DESCRIZIONE
G	GATEWAY
C.A.	CENTRALINA ALLARMI - IMPIANTO ANTINTRUSIONE
C.R.I.	CENTRALE RIVELAZIONE INCENDI
	PANNELLO RIPORTO ALLARMI
	MONITOR CONTROLLO ACCESSI
V	VIDEOCITOFONO
	CITOFONO
T	TRASMETTITORE BARRIERA ANTINTRUSIONE
R	RICEVITORE BARRIERA ANTINTRUSIONE
	ELETTROSERRATURA
	CANALINA TRIFILARE IN PVC 72X33 INCASSATA A PAVIMENTO: -ENERGIA CONTINUITA' -ENERGIA PREFERENZIALE -TRASMISSIONE DATI
	BOX TRIFILARE
	BOCCHETTONE DI DERIVAZIONE SU CANALINA TRIFILARE
MD	METAL DETECTOR