


DATI CATASTALI:

REALIZZAZIONE RISTORANTE AZIENDALE TOROC

Scato per U.T.C.

ELENCO DEGLI ELABORATI


ELAB.	OGGETTO DELLA TAVOLA	SCALA
AR - DEL 1	Relazione Tecnica	
STATO DI FATTO		
AR - SF 1	Plano Seminterrato P-1	1:100
AR - SF 2	Plano Seminterrato P-2	1:100
AR - SF 3	Prospetti Generali - Prospetti e Sezioni	1:200/1:100
PROGETTO		
AR - PR 1	Plano Piano Piano 4 Seminterrato P-2	1:100
AR - PR 2	Plano Seminterrato P-1	1:100
AR - PR 3	Sez. - Coda Nord e Affollatura	1:200/1:100
AR - PR 4	Prospetti Generali - Prospetti e Sezioni	1:200/1:100
AR - PR 5	Impianto Impiego	1:100
TAVOLE INTERVANTI		
AR - IN 1	Plano Piano Piano 4 Seminterrato P-2	1:100
AR - IN 2	Plano Seminterrato P-1	1:100
AR - IN 3	Prospetti Generali - Prospetti e Sezioni	1:200/1:100

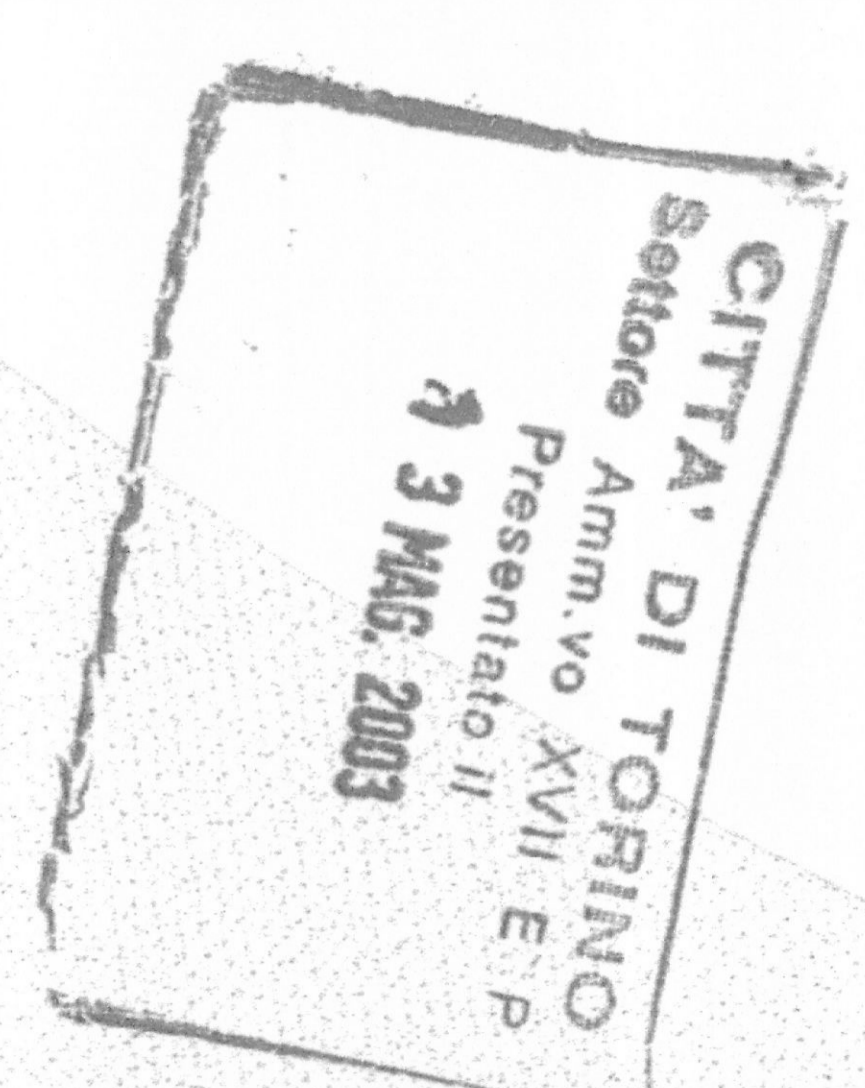

La Proprietà
COMUNE DI TORINO

Il Progettista e DD. LL. Generale

ROBERTO DAL DEGAN Architetto
10128 Torino (TO)
Via Magenta, 36 tel. 011-533550 fax 011-537150
e-mail: roberto@daldegan.it
P. Nr. 0948970015

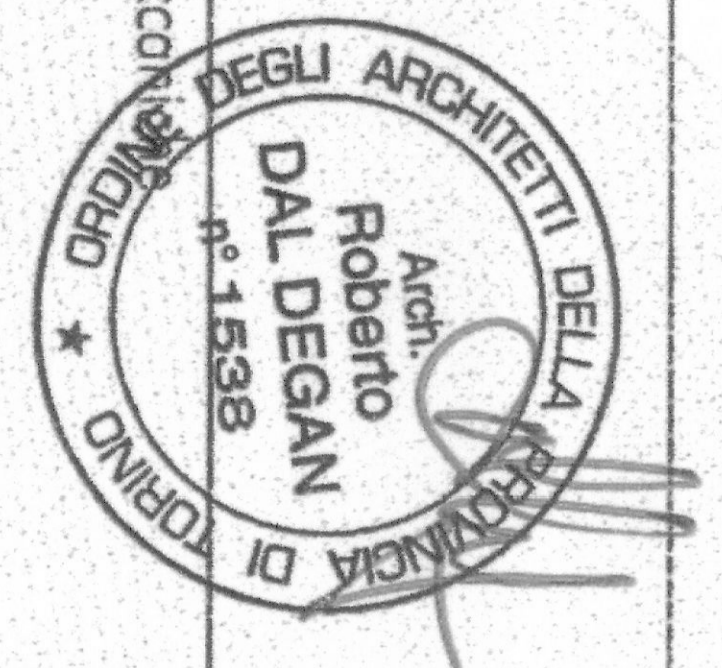

Il Progettista e DD. LL. per la ristorazione

STUDIO
ABACUS

DANTE BALELLI Architetto
10128 Torino (TO)
Via Magenta, 36 tel. 011-533550 fax 011-537150
e-mail: dante@abacus.it
C.F. 81720150013


Elaborazione grafica STUDIO ABACUS S.p.A. - San Giorgio di Piano (BO) Via IV Novembre n. 2 - E-mail: d.balelli@studioabacus.com

ELABORATO: AR - IN 2

PIANTA SEMINTERRATO P-1
Nome file Prog: TavIntr P-1
Pos. Arch. Dis.

SCALA 1:100
DATA 15.03.03


 

■ COSTRUITO
■ DEMOLITO

STRALCIO PIANTA
SEMINTERRATO P-1
Scala 1:100