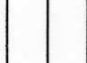

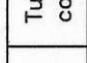
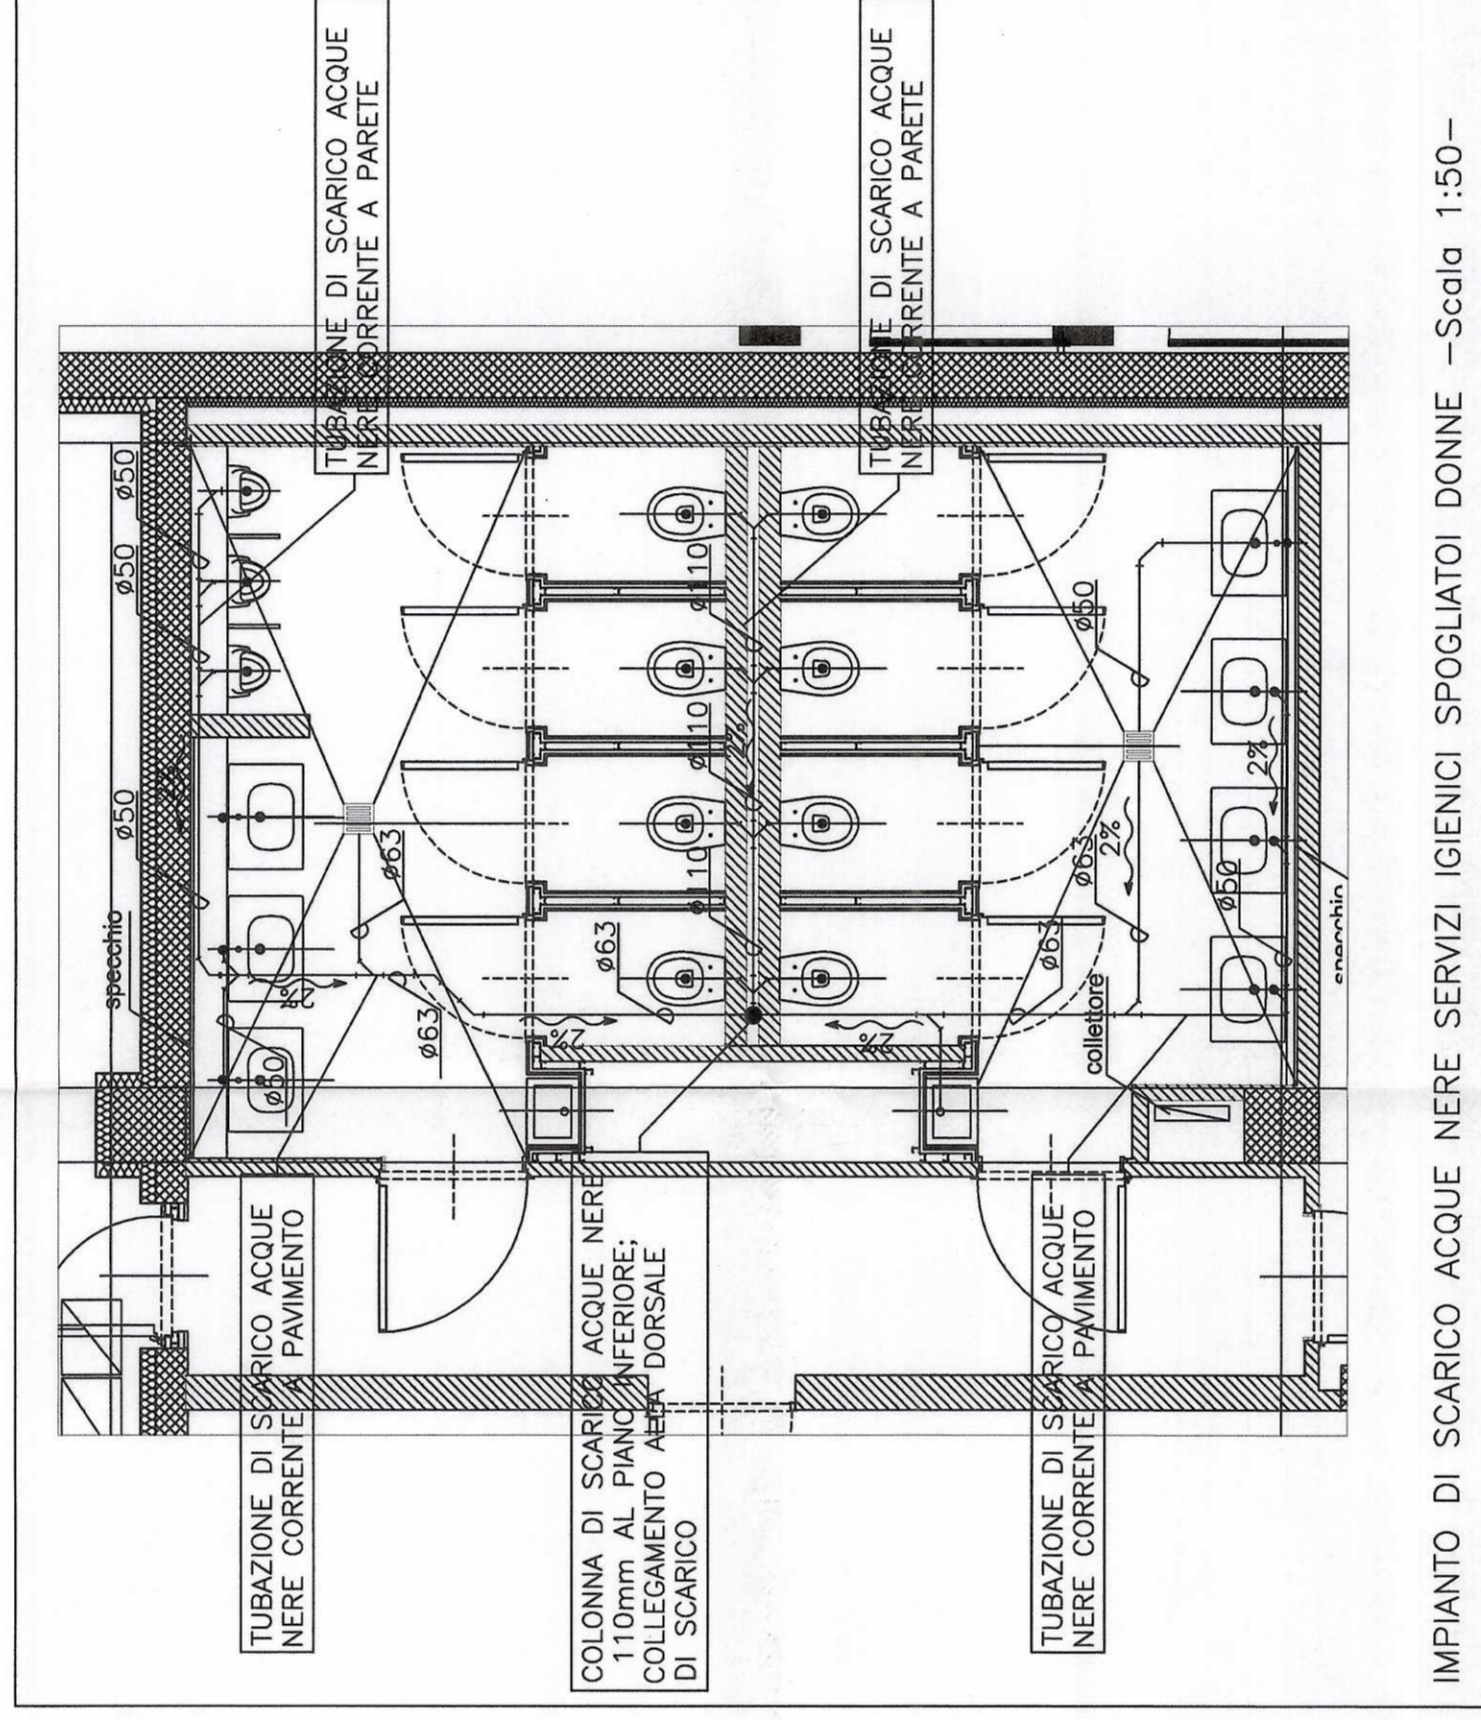
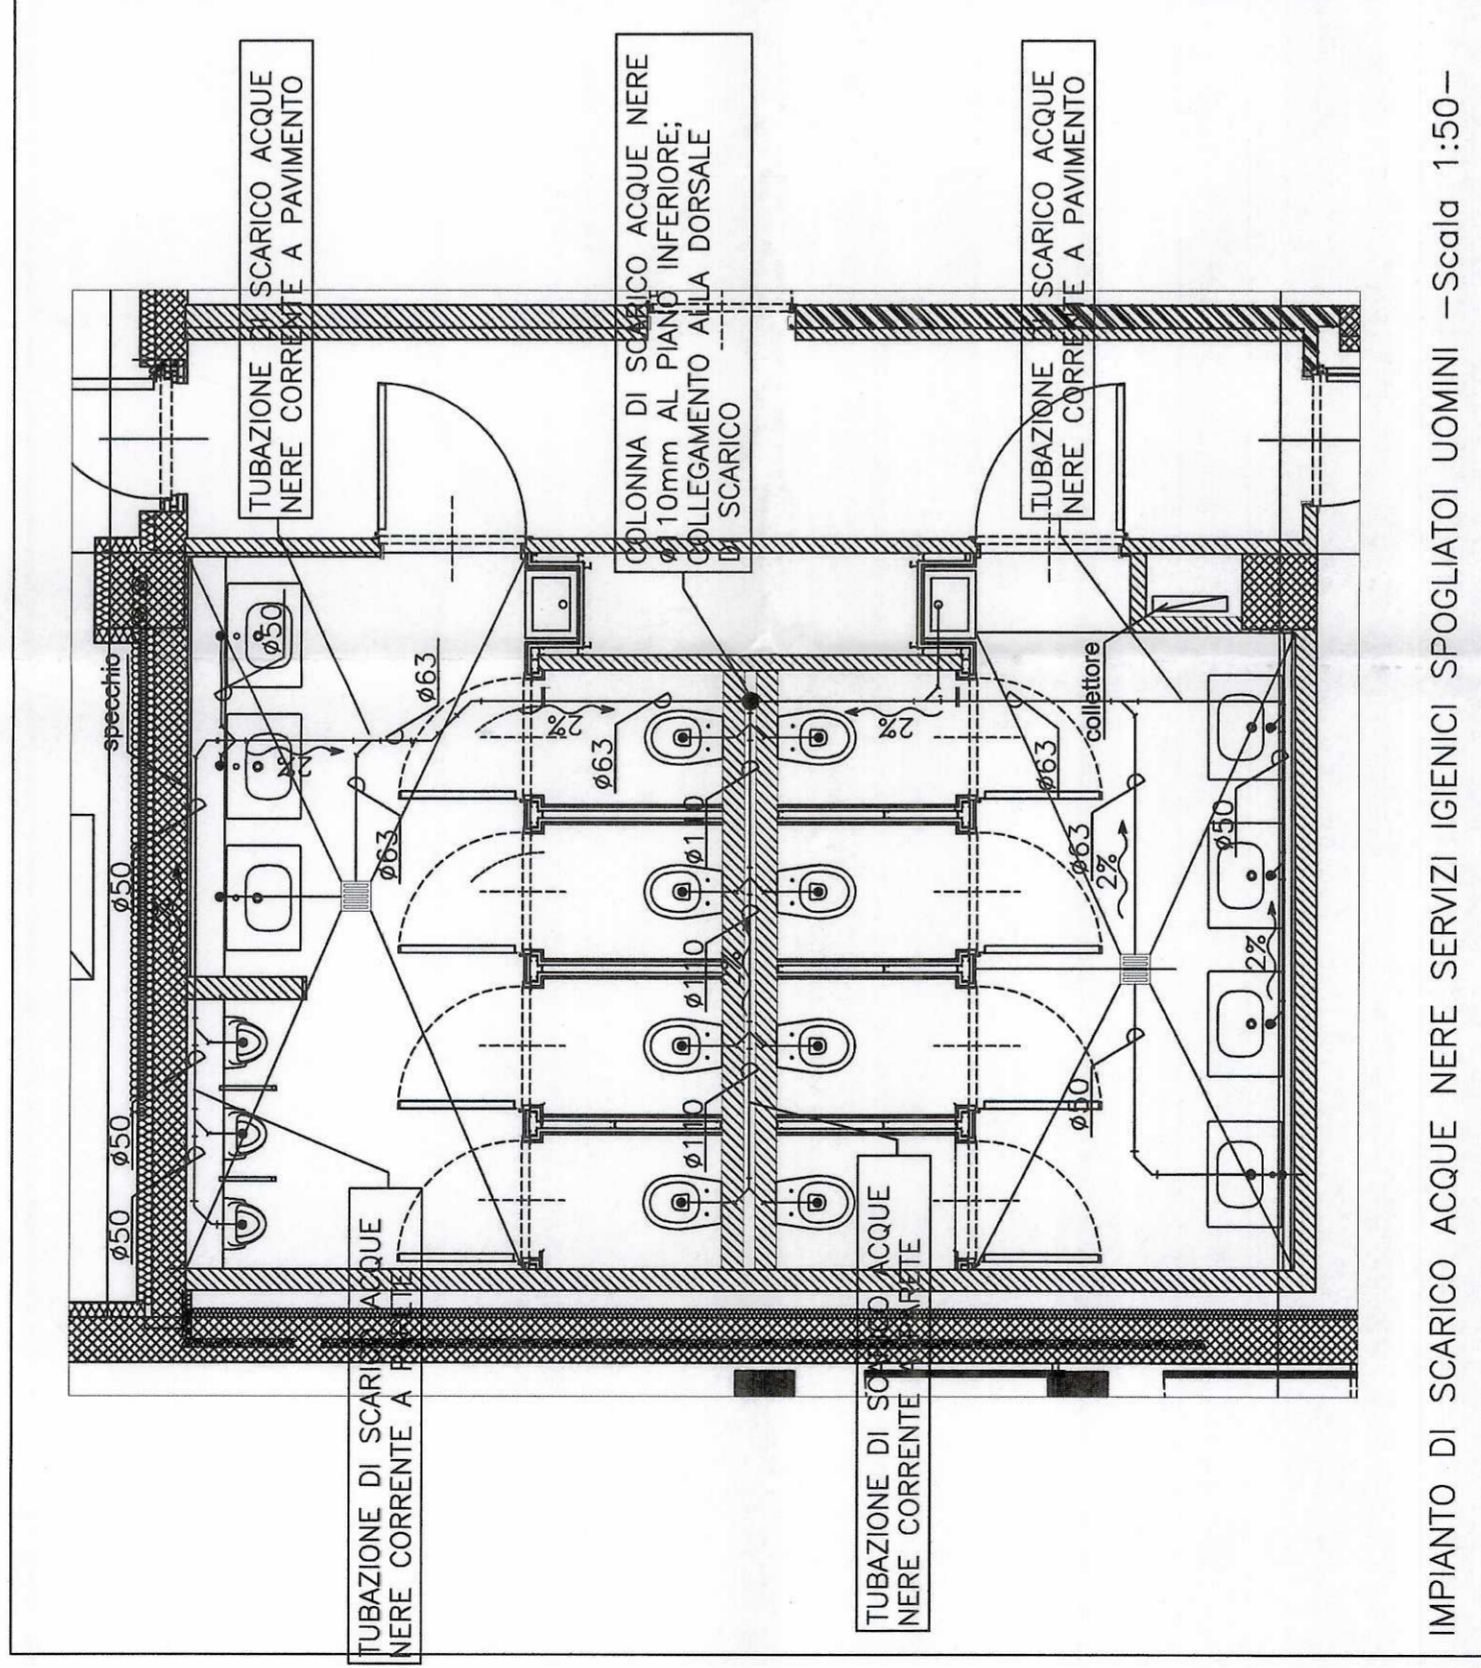


LEGENDA

	Tubazioni di scarico acque nere in polietilene nero tipo geobart-pe con rete a maglia
	Pavimento drenante
	Piattaforma a pavimento completa di griglia pedonabile

IRIDE Aggravamento
 della documentazione
 N. 1371



NOTA:

L'IMPIANTO INDICATO IN QUESTA TAVOLA NON È STATO REALIZZATO DA CO.I.L.
 IN ALCUNI DISegni "AS BUILT" RACCHIUSE NELLE NUVOLETTE
 SONO INDICATE LE PARTI DI IMPIANTO REALIZZATE DA CO.I.L.

0	03/12/2010	AS BUILT	Sezione	LOG	1/28/A
1	13/05/09	1115		1/28/A	

CLIENTE: IRIDE SERVIZI
 CANTIERE: PALAZZO DEL NUOTO - TORINO
 IMPIANTO: IDRICOSANITARIO
 COSETO: DISTRIBUZIONE TUBAZIONI SCARICO SPOGLIATOI SERVIZI IGIENICI LIVELLO +1

PROGETTAZIONE E COSTRUZIONE IMPIANTI TECNOLOGICI - CONDIZIONAMENTO - RISCALDAMENTO
 TEL. 011-884477000 - FAX 011-884477001 - WWW.IRIDE.IT - IRIDE@IRIDE.IT - PIAZZA BRONZONI 11 - 10128 TORINO

