IRIDE servizi Aggiornamento documentale
N. 1371

LEGENDA

————	Tubazioni di adduzione acqua potabile in acciaio zincato complete di coibentazione
- - - - - -	Tubazioni di adduzione acqua calda sanitaria in acciaio zincato complete di coibentazione
- - - - - -	Tubazioni di ricircolo acqua calda sanitaria in acciaio zincato complete di coibentazione
A.F.S	Acqua potabile fredda
A.C.S	Acqua calda sanitaria
A.C.R	Acqua calda sanitaria circuito ricircolo
⋈	Valvola di intercettazione
	Idrantino di lavaggio con portagomma alimentato da acqua potabile
Ⓐ	Idrantino di lavaggio con portagomma alimentato con antimicotico

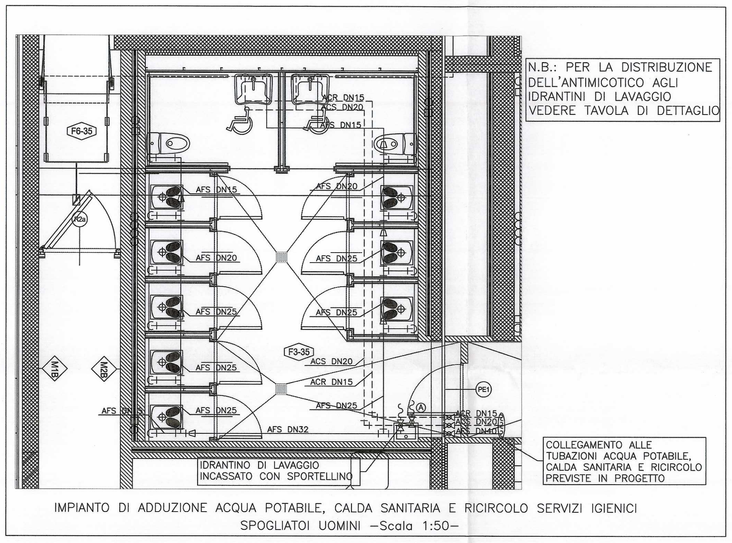

IMPIANTO DI ADDUZIONE ACQUA POTABILE, CALDA SANITARIA E RICIRCOLO SERVIZI IGIENICI
SPOGLIATOI UOMINI –Scala 1:50–

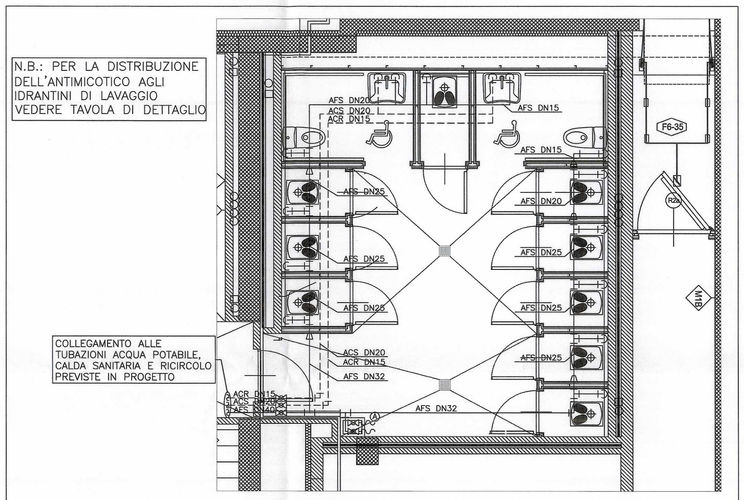

IMPIANTO DI ADDUZIONE ACQUA POTABILE, CALDA SANITARIA E RICIRCOLO SERVIZI IGIENICI
SPOGLIATOI DONNE –Scala 1:50–

NOTA:

L'IMPIANTO INDICATO IN QUESTA TAVOLA NON E' STATO REALIZZATO DA CO.I.L.

IN ALCUNI DISEGNI "AS BUILT" , RACCHIUSE NELLE NUVOLETTE
SONO INDICATE LE PARTI DI IMPIANTO REALIZZATE DA CO.I.L.

Rev	Data	Descrizione	Emesso	Verificato	Approvato
0	03/12/2010	AS BUILT	MLM	MRR	LCG

CLIENTE: IRIDE SERVIZI

CANTIERE: PALAZZO DEL NUOTO - TORINO — N° DISEGNO: 1 0 9 1 3 5 I I 2 6 A

IMPIANTO: IDRICOSANITARIO — RIF.: 135/09 — COMM.: 1115 — SCALA: 1:50

OGGETTO: DISTRIBUZIONE TUBAZIONI ACQUA POTABILE SPOGLIATOI SERVIZI IGIENICI LIVELLO +0

CO.I.L.

PROGETTAZIONE E COSTRUZIONE IMPIANTI TECNOLOGICI – CONDIZIONAMENTO – RISCALDAMENTO
CO.I.L. srl – Via Antonio Porpora 9– 10098 Rivoli (TO) – Tel 011/9581763– Fax 9571895 – P.IVA 05654730016 – e mail: affarisocio@coil-srl.it