PROGETTISTA E DD.LL.

ROBERTO DAL DEGAN

ARCHITETTO

VIA MAGENTA, 36 -10128 Torino - Tel. 011-538.500

COMMITTENTE:

torino 2006

**Organizing Committee for the XX Olympic Games**
**Torino 2006**
**via Nizza 262/58 - 10126 Torino**

TIPO di LAVORO:

Manutenzione straordinaria del fabbricato sito in Torino, C.so Novara n.96

TAVOLA:

RETE CANALINE E POSIZIONE QUADRI

TAV.

280—01

SCALA : 1:100

DATA: 28/04/2003

AGGIORNAMENTI:

AS BUILT 31-12-03

PROGETTISTA E DD.LL. IMPIANTI TERMO-MECCANICI

simtec

Progettazione, Consulenze, Direzioni Lavori Impianti Tecnologici Civili ed Industriali

C.so ROSSELLI n°66 - 10129 TORINO - TEL.011/58.059.77
Fax 011/56.90.710 Info@simtec.it - Partita IVA 07668570011

PROGETTISTA E DD.LL. IMPIANTI ELETTRICI

STUDIO TECNICO PROFESSIONALE DI C. CAPIZZI

VIA MAPPANO, 31 - 10070 MAPPANO (TO)
TEL. 0529051 - P. IVA 05285500010
C. C. I. A. A. N. 7 5 6 1 3
email: ccapizzi@everyday.com

PROGETTISTA E DD.LL. PER LA RISTORAZIONE

STUDIO ARCHITETTI

DANTE BALETTI ARCHITETTO
40016 San Giorgio di Piano (BO) Via IV Novembre, 2 Tel. 051-663.04.54 Fax 051-72.88.59
EMAIL: D.BALETTI@STUDIOBASE.COM C. F. BLT DNT 55C23 H916Y - P. IVA 00096420209

ESECUZIONE IMPIANTI ELETTRICI

TEKIND

**Tekind s.r.l.** Tecnologie Industriali
10044 Pianezza - (TO) - Via Collegno, 45 bis
Tel. ++39 011 9661027 (r.a.) - Fax ++39 011 9664021
E-mail tekind1@tin.it

QUESTA TAVOLA E' VALIDA SOLO PER L'IMPIANTO ELETTRICO

## STRALCIO PIANTA PIANO TERRA

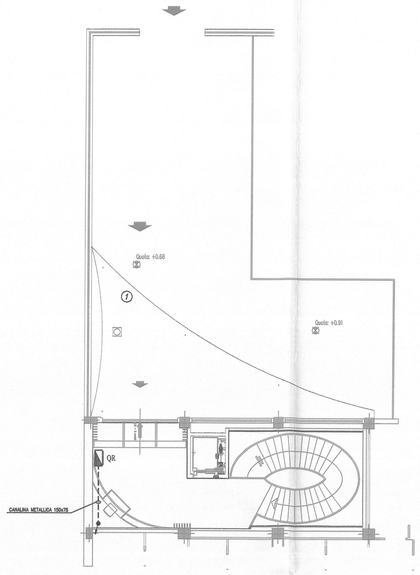


## STRALCIO PIANTA PIANO SEMINTERRATO P-2

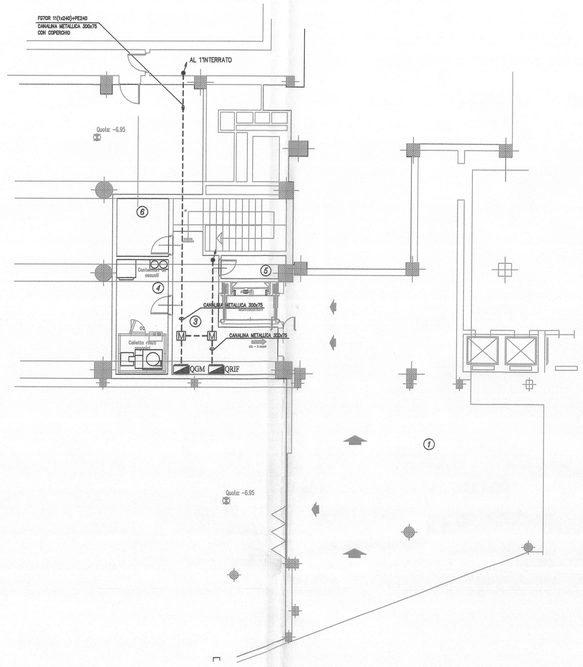


## PIANTA PIANO SEMINTERRATO P-1

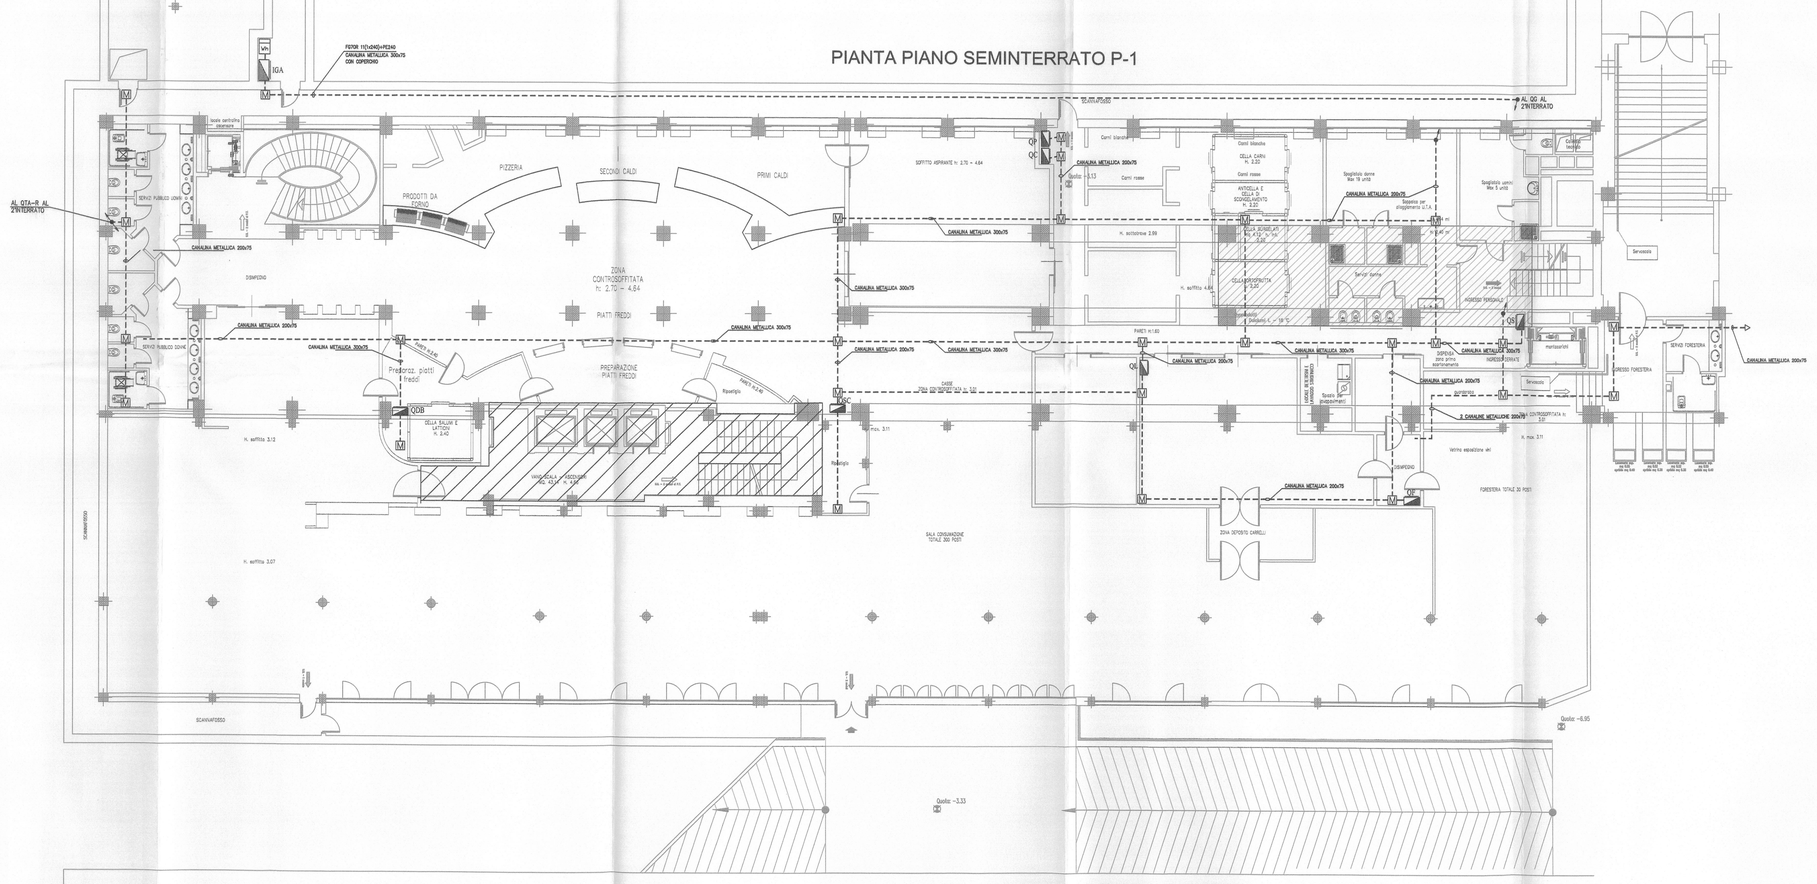
FETOR 117x240+PE240
CANALINA METALLICA 300x75
CON COPERCHIO
IGA
AL QTA—R AL 2°INTERRATO
AL QG AL 2°INTERRATO
PIZZERIA
SECONDI CALDI
PRIMI CALDI
PRODOTTI DA FORNO
ZONA CONTROSOFFITTATA h: 2.70 ÷ 4.64
PIATTI FREDDI
PREPARAZIONE PIATTI FREDDI
Preparaz. piatti freddi
QDB
CELLA SALUMI E LATTICINI N. 3.40
CELLA VERDURE N. 3.50
SOFFITTO ASPIRANTE h: 2.70 ÷ 4.64
CANALINA METALLICA 300x75
Quota: -3.13
Comi bianche
Comi rosse
CELLA Cottri N. 2.20
ANTICELLA E CELLA DI SCONGELAMENTO N. 2.20
CELLA SCONGELATO N. 4.10
CELLA CONGELATORE N. 3.20
Spogliatoio donne Max 19 unità
Spogliatoio uomini Max 11 unità
Separazione per sfoggiamento U.T.A.
Servizi igienici
Servizio igienico
Servizio igienico
Servizio igienico