



CITTA' DI TORINO
Divisione Servizi Culturali
Settore Edifici per la Cultura
Via San Francesco da Paola n. 3
10123 Torino

PROGETTO DI RESTAURO E RIQUALIFICAZIONE FUNZIONALE DI VILLA AMORRETTI ED ARANCIERA DEL PARCO REGNON, Via Filadelfia, n. 205, Torino

Gruppo di progettazione:
Progettazione Settore Edifici per la Cultura
Progetto architettonico: Paola Bonola, Silvia De Salvo, Gianni Gatti, Mauro Basso
Condizionamento progetto architettonico: Arch. Roberto Sironi
Progettazione Associazione Temporanea di Professionisti
Progetto impiantistico: Ing. Vito De Santis
Progetto impianti elettrici: Ing. Sergio Basso
Progetto impianti idraulici: Ing. Sergio Basso
Progetto impianti di riscaldamento: Ing. Giovanni Pavesio
Condizionamento progetto impiantistico: Ing. Sergio Basso
Condizionamento Associazione Temporanea di Professionisti: Arch. Stefano Trusso
Disegnate dal Settore Edifici per la Cultura
Ing. Sergio Basso

AS - BUILT NUOVO PADIGLIONE

COMITATO:
Progetto impianti elettrici e speciali
ANTIFURTO - RIVELAZIONE INCENDIO
pianta piano primo interrato - Nuovo
Padiglione


Foglio 01/10
AUT. MIN. REGIONALE
P. 15/AS
SCALE:
1:100




IMPRESA ESECUTRICE
IMPIANTI TECNOLOGICI

E.P.
15/AS

Rev.:	0	05/02/2007	AS BUILT	Descrizione:	Elaborazione	Autore:	Gianni Gatti
Data:						Elaboratore:	Vito De Santis

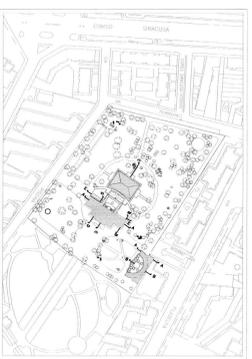


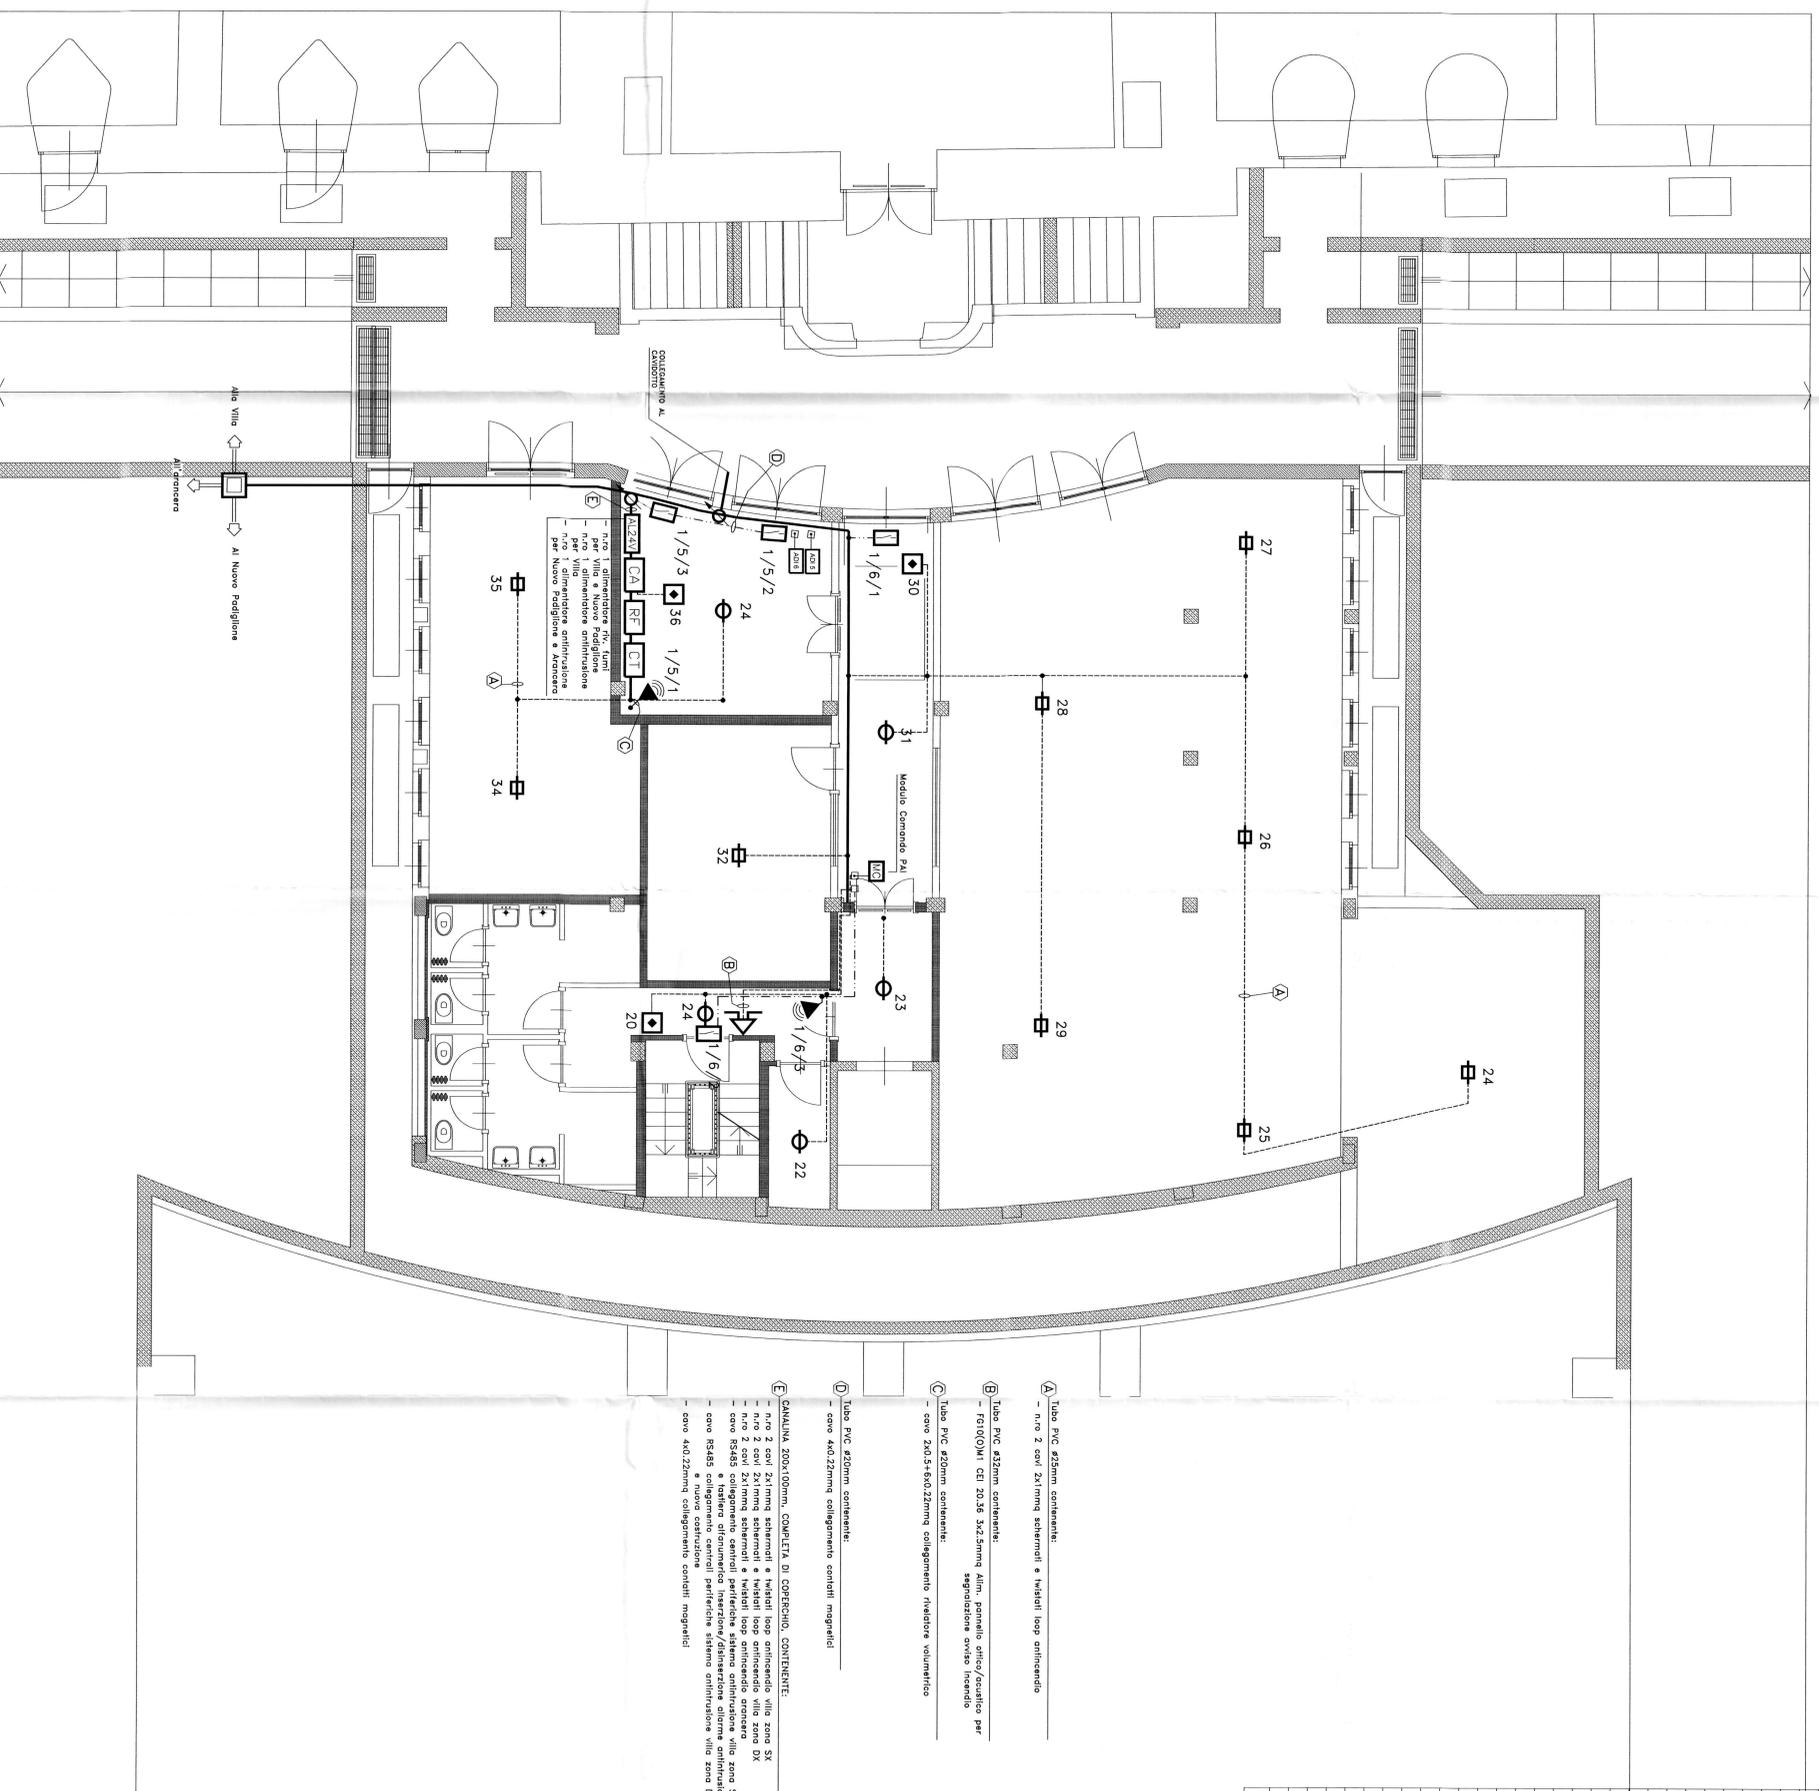

- A) Tubo PVC Ø25mm contenente:
- n.ro 2 cavi 2x1mm schermati e twisted loop antincendio
- cavo 4x0,22mmq collegamento contatti magnetici

SIMBOLO	DESCRIZIONE
