PIANO -2

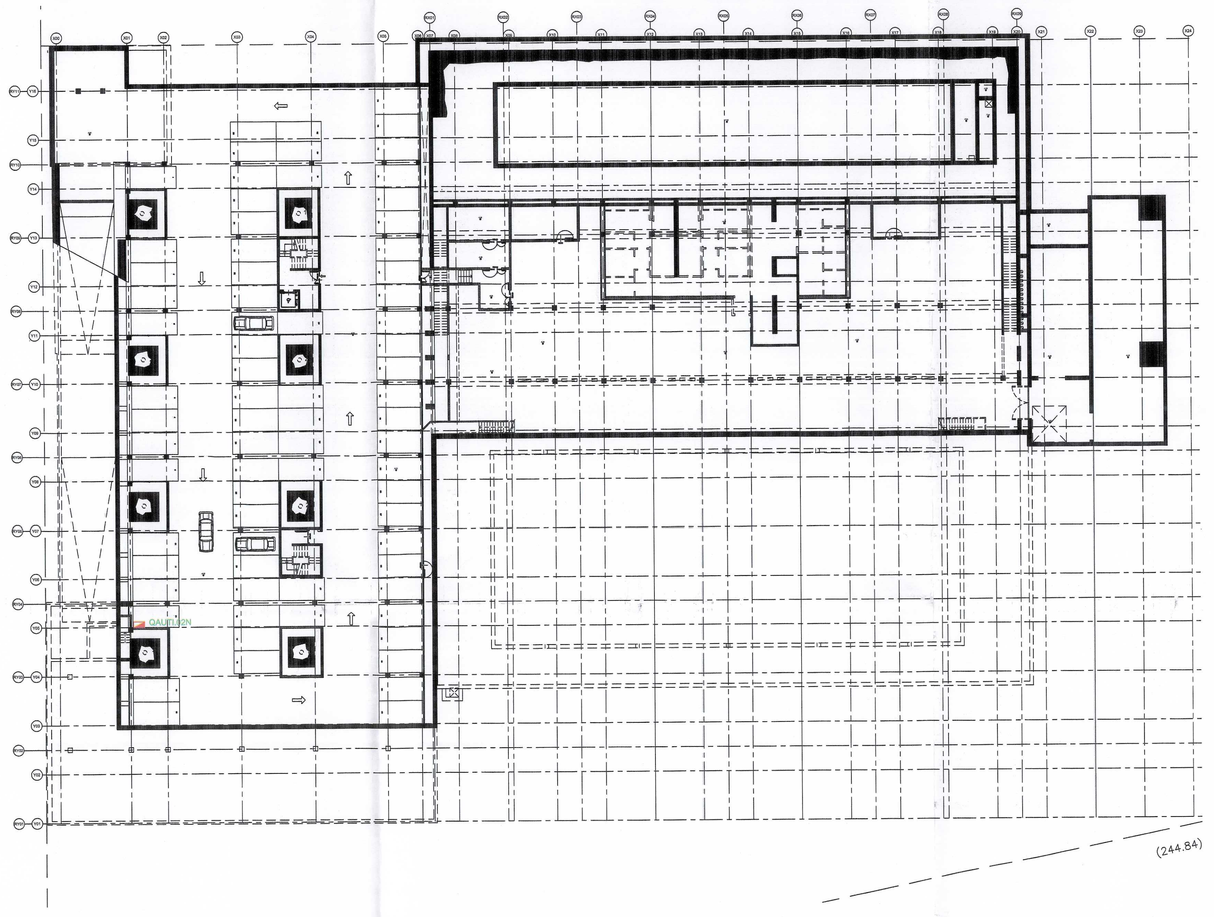

PIANO -1

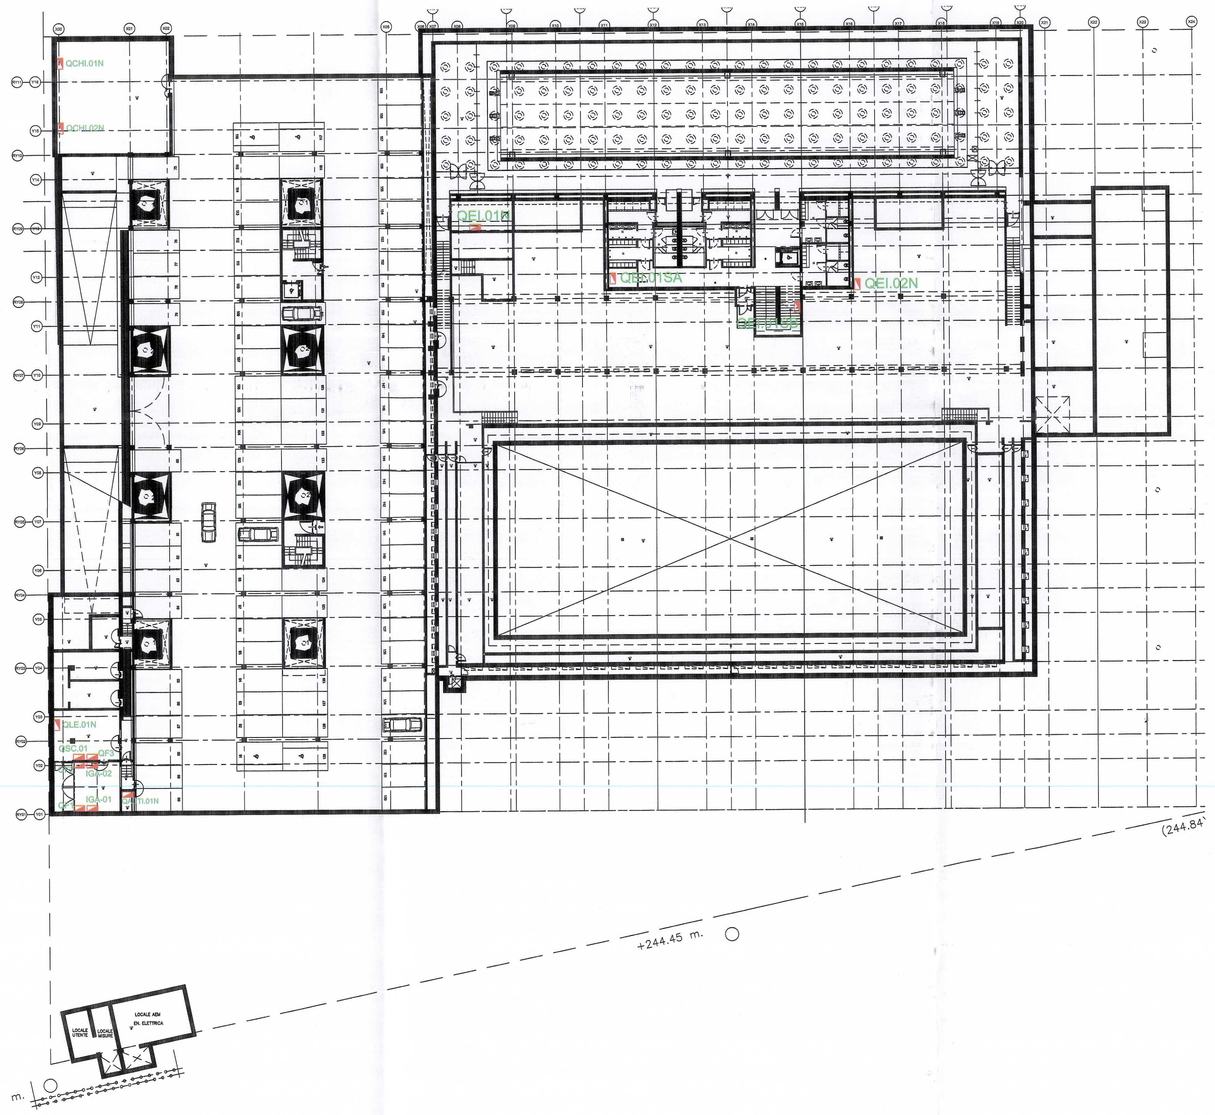

PIANO +0

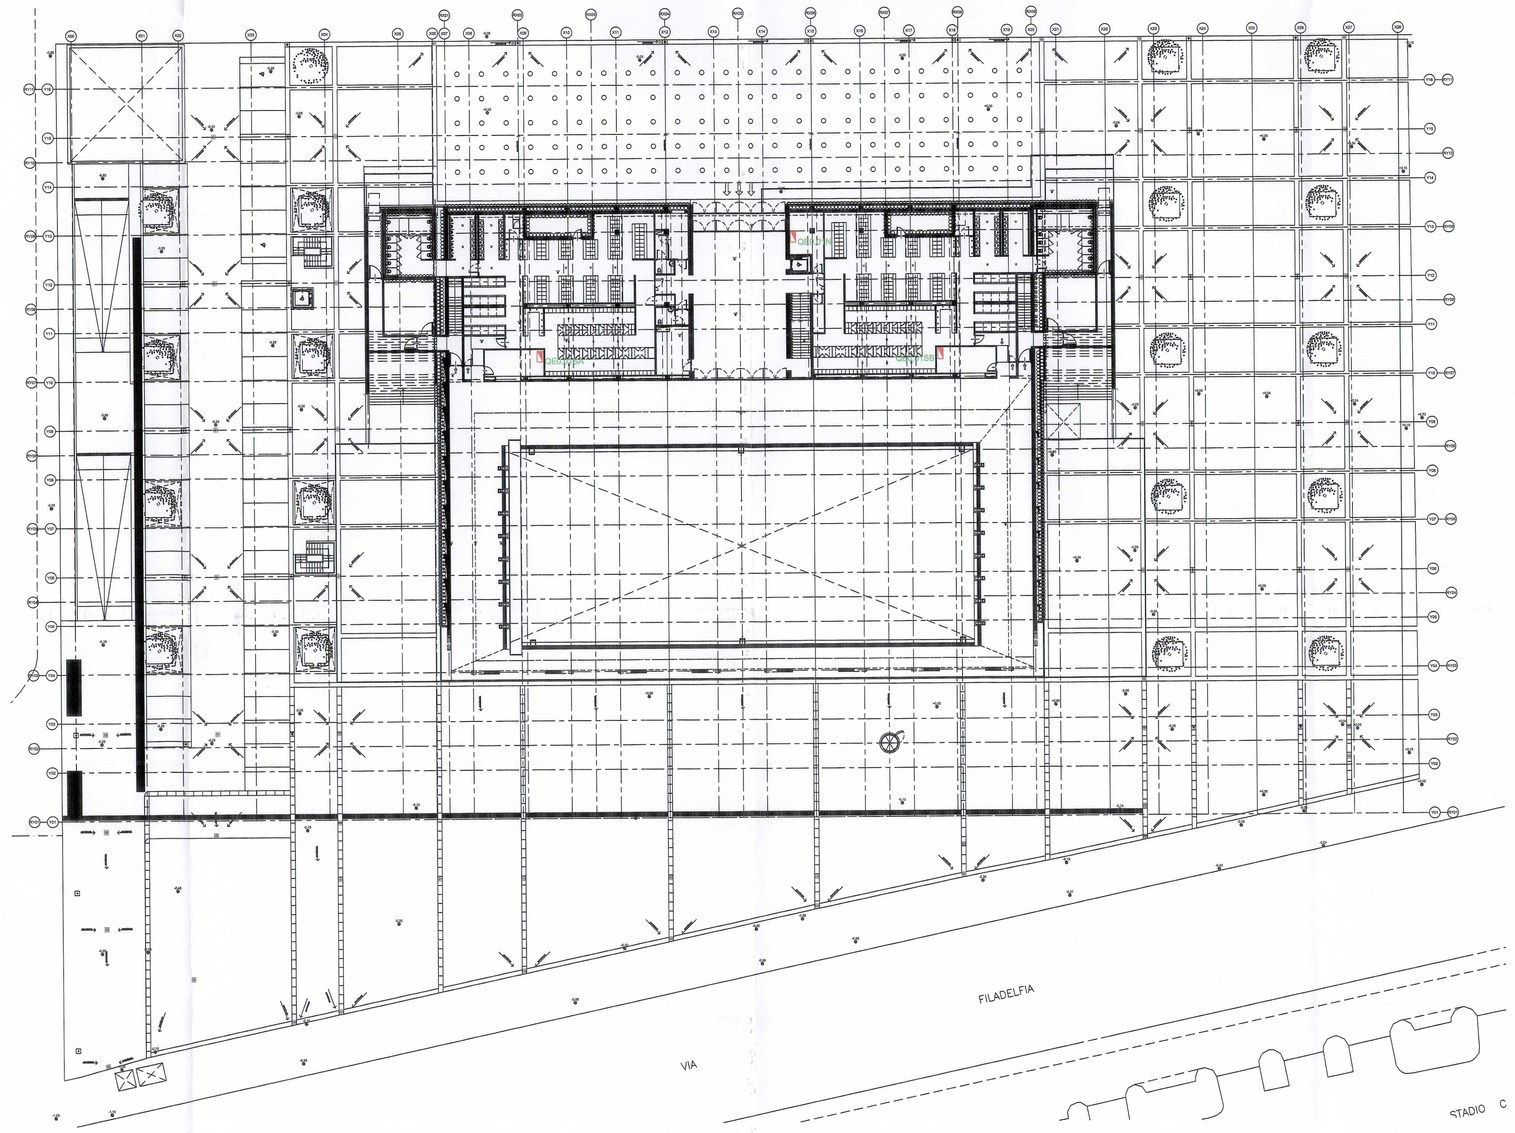

PIANO +1

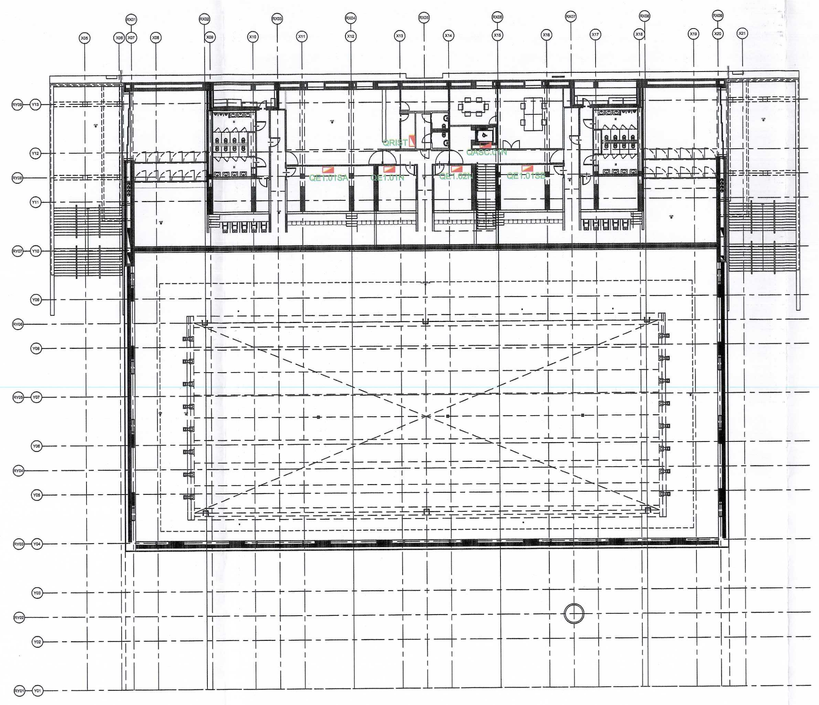

PIANO +2

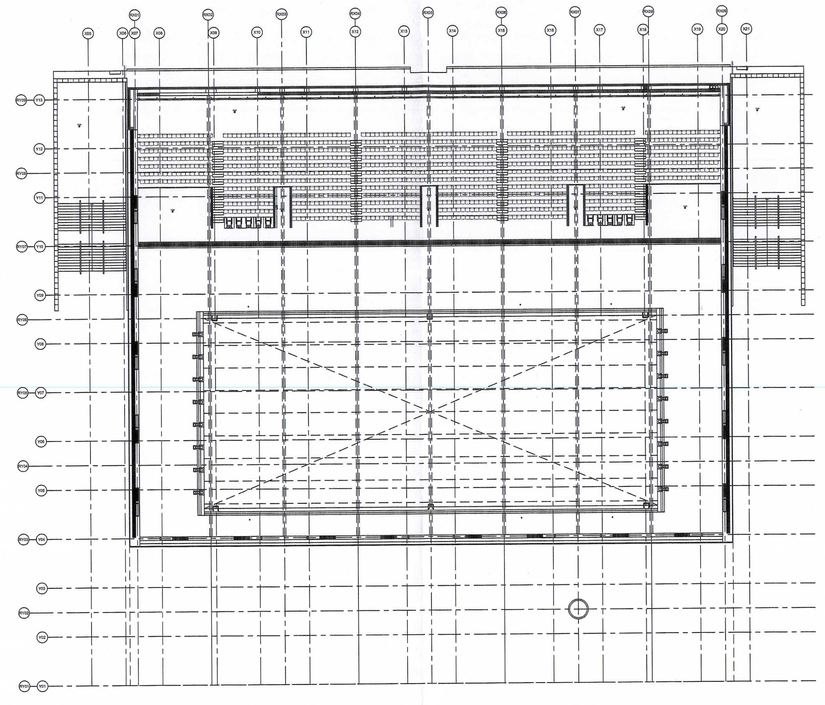

LEGENDA

Quadro elettrico

NOTE:

INTERVENTI REALIZZATI:
- posizionamento nel punto indicato a disegno del quadro QAUTI.01N
- spostamento nei punti indicati a disegno dei quadri QF1 e QF2 esistenti
- fornitura in opera dei quadri IGA-01 e IGA-02
- fornitura in opera dei quadri QCHI.01N e QCHI.02N

LEGENDA QUADRI

QAUTI.02N	Quadro autorimessa livello -2 (normale)
QAUTI.01N	Quadro autorimessa livello -1 (normale)
QSC.01	Quadro servizi cabina (normale)
QEI.01N	Quadro piscina allenamento e spogliatoi livello -1 (normale)
QEI.01SA	Quadro UPS-A piscina allenamento e spogliatoi livello -1 (continuità)
QEI.01SB	Quadro UPS-B piscina allenamento e spogliatoi livello -1 (continuità)
QEI.02N	Quadro locali impianti livello -1 (normale)
QASC.01N	Quadro ascensore piscina
QASC.02N	Quadro ascensore autorimessa
QES.01N	Quadro spogliatoi e uffici livello 0 (normale)
QES.01SA	Quadro UPS-A spogliatoi e uffici livello 0 (continuità)
QES.01SB	Quadro UPS-B spogliatoi e uffici livello 0 (continuità)
QES.02N	Quadro biglietteria esterna (normale)
QLE.01N	Quadro illuminazione esterna (normale)
QGBT.SA	Quadro UPS-A illuminazione esterna (continuità)
QGBT.SB	Quadro UPS-B illuminazione esterna (continuità)
QRIST	Quadro ristoro livello +1 (normale)
QE1.01N	Quadro livello +1 lato est (normale)
QE1.02N	Quadro livello +1 lato ovest (normale)
QE1.01SA	Quadro UPS-A livello +1 (continuità)
QE1.01SB	Quadro UPS-B livello +1 (continuità)
QF1	Quadro rifasamento fisso trasformatore T1
QF2	Quadro rifasamento fisso trasformatore T2
IGA-01	Sezionatore linea quadro 1 centrale antincendio
IGA-02	Sezionatore linea quadro 2 centrale antincendio
QCHI.01N	Quadro chiller 1
QCHI.02N	Quadro chiller 2

CITTA' DI TORINO
DIVISIONE GRANDI OPERE ED EDILIZIA PER SERVIZI
SETTORE EDILIZIA SPORTIVA ED OLIMPICA

RIQUALIFICAZIONE DELL'AREA SPORTIVA MARCHI–COMBI – PALAZZO DEL NUOTO

GRUPPO DI PROGETTAZIONE:

DATI PROGETTISTI

Progetto :
arch. Arata Isozaki — Capogruppo
arch. Pier Paolo Maggiora

Coordinamento Progettuale :
arch. Andrea Maffei — Arata Isozaki & Associates Co. Ltd.
arch. Francesco Gioja Ferini Strambi — ArchA SpA
ing. Gabriele Del Mese — ARUP

Sviluppi progettuali architettonici :
Arata Isozaki & Associates Co. Ltd.
ArchA SpA

Sviluppi progettuali ingegneristici :
ARUP : ing. Gabriele Del Mese, ing. John J. Hammill — strutture
ing. Raymond Quinn — impianto di refrigerazione
ing. Paul Robert Sloman — impianti meccanici ed elettrici

Sicurezza e Prevenzione Incendi :
ing. Giuseppe Gaspare Amaro

Giovane Professionista :
arch. Marco Brizio

IMPRESA ESECUTRICE

DATI IMPRESA
tielle impianti s.r.l.
TORINO – Via Negarville 31/b

tielle impianti s.r.l.
Via Negarville 31/b - TORINO
Partita IVA 08127720011

Responsabile del Procedimento
ing. Giancarlo Revelchione

Il Direttore della Divisione Grandi Opere ed Edilizia per i Servizi
ing. Giambattista QUIRICO

AS BUILT

OGGETTO
IMPIANTI ELETTRICI
POSIZIONE QUADRI ELETTRICI

NOME FILE: 04-07-09 PAE-IE-01.dwg — Scala: Plot
RIFERIMENTO: D3
SCALA: 1:300
ELABORATO: IE 01

REV.	MODIFICHE	DATA	DISEGNATORE
0	EMISSIONE	10/09/2004	
1	STATO DI FATTO	10/04/2009	
2	AS BUILT – TIELLE IMPIANTI	31/10/2009	
3			