CITTA' DI TORINO

Divisione Servizi Culturali

Settore Edifici per la Cultura

Via San Francesco da Paola n. 3

10123 Torino

PROGETTO DI RESTAURO E RIQUALIFICAZIONE FUNZIONALE DI VILLA AMORETTI ED ARANCIERA DEL PARCO RIGNON, Via Filadelfia, n. 205, Torino

Gruppo di progettazione:
Progettazione Settore Edifici per la Cultura

Progetto architettonico: Arch. Rosalba Stura, Ing. Rodolfo Zarvelli, Geom. Mauro Bono
Coordinamento progetto architettonico: Arch. Rosalba Stura

Progettazione Associazione Temporanea di Professionisti

Progetto strutturale: Ing. Mario Ronchetta
Progetto impianti fluidomeccanici: Ing. Giovanni Francesco Lo Cigno
Progetto impianti elettrici: Ing. Sergio Berno
Redazione piano di sicurezza e coordinamento: Ing. Gianluca Chiesa
Coordinamento Associazione Temporanea di Professionisti: Arch. Stefano Trucco
Responsabile del procedimento e
Dirigente del Settore Edifici per la Cultura:
Ing. Sergio Bruno

| AS-BUILT | NUOVO PADIGLIONE |
|---|---|
| OGGETTO: Progetto impianti elettrici e speciali ANTITRUSIONE-RILEVAZIONE INCENDIO pianta piano seminterrato-Nuovo Padiglione | FILE: 02070_S02 (Ep16As) PSPDINP.DWG |
| | SCALA: 1:50 |
| IMPRESA ESECUTRICE | ELABORATO: E.p. 16As |

CEMS

IMPIANTI TECNOLOGICI
via S.Gennaro, n.203 - Nole/Frazione (NA)
c.a.p. 80037 - tel. (plc) 0811911940
e-mail: cems@cems.it - fax: 0815115490

| Rev.ne | Data | Descrizione | Progett. Elabor. | Rivisto Verif. | Gest. Approv. |
|---|---|---|---|---|---|
| 1 | 05/12/2005 | AS-BUILT | Prione | Rivisto | Gest. |

IL PRESENTE ELABORATO GRAFICO
E' VALIDO UNICAMENTE PER GLI
IMPIANTI ELETTRICI ED AFFINI

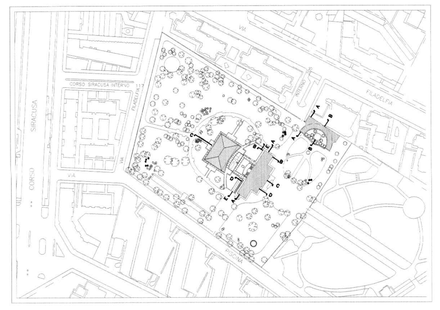

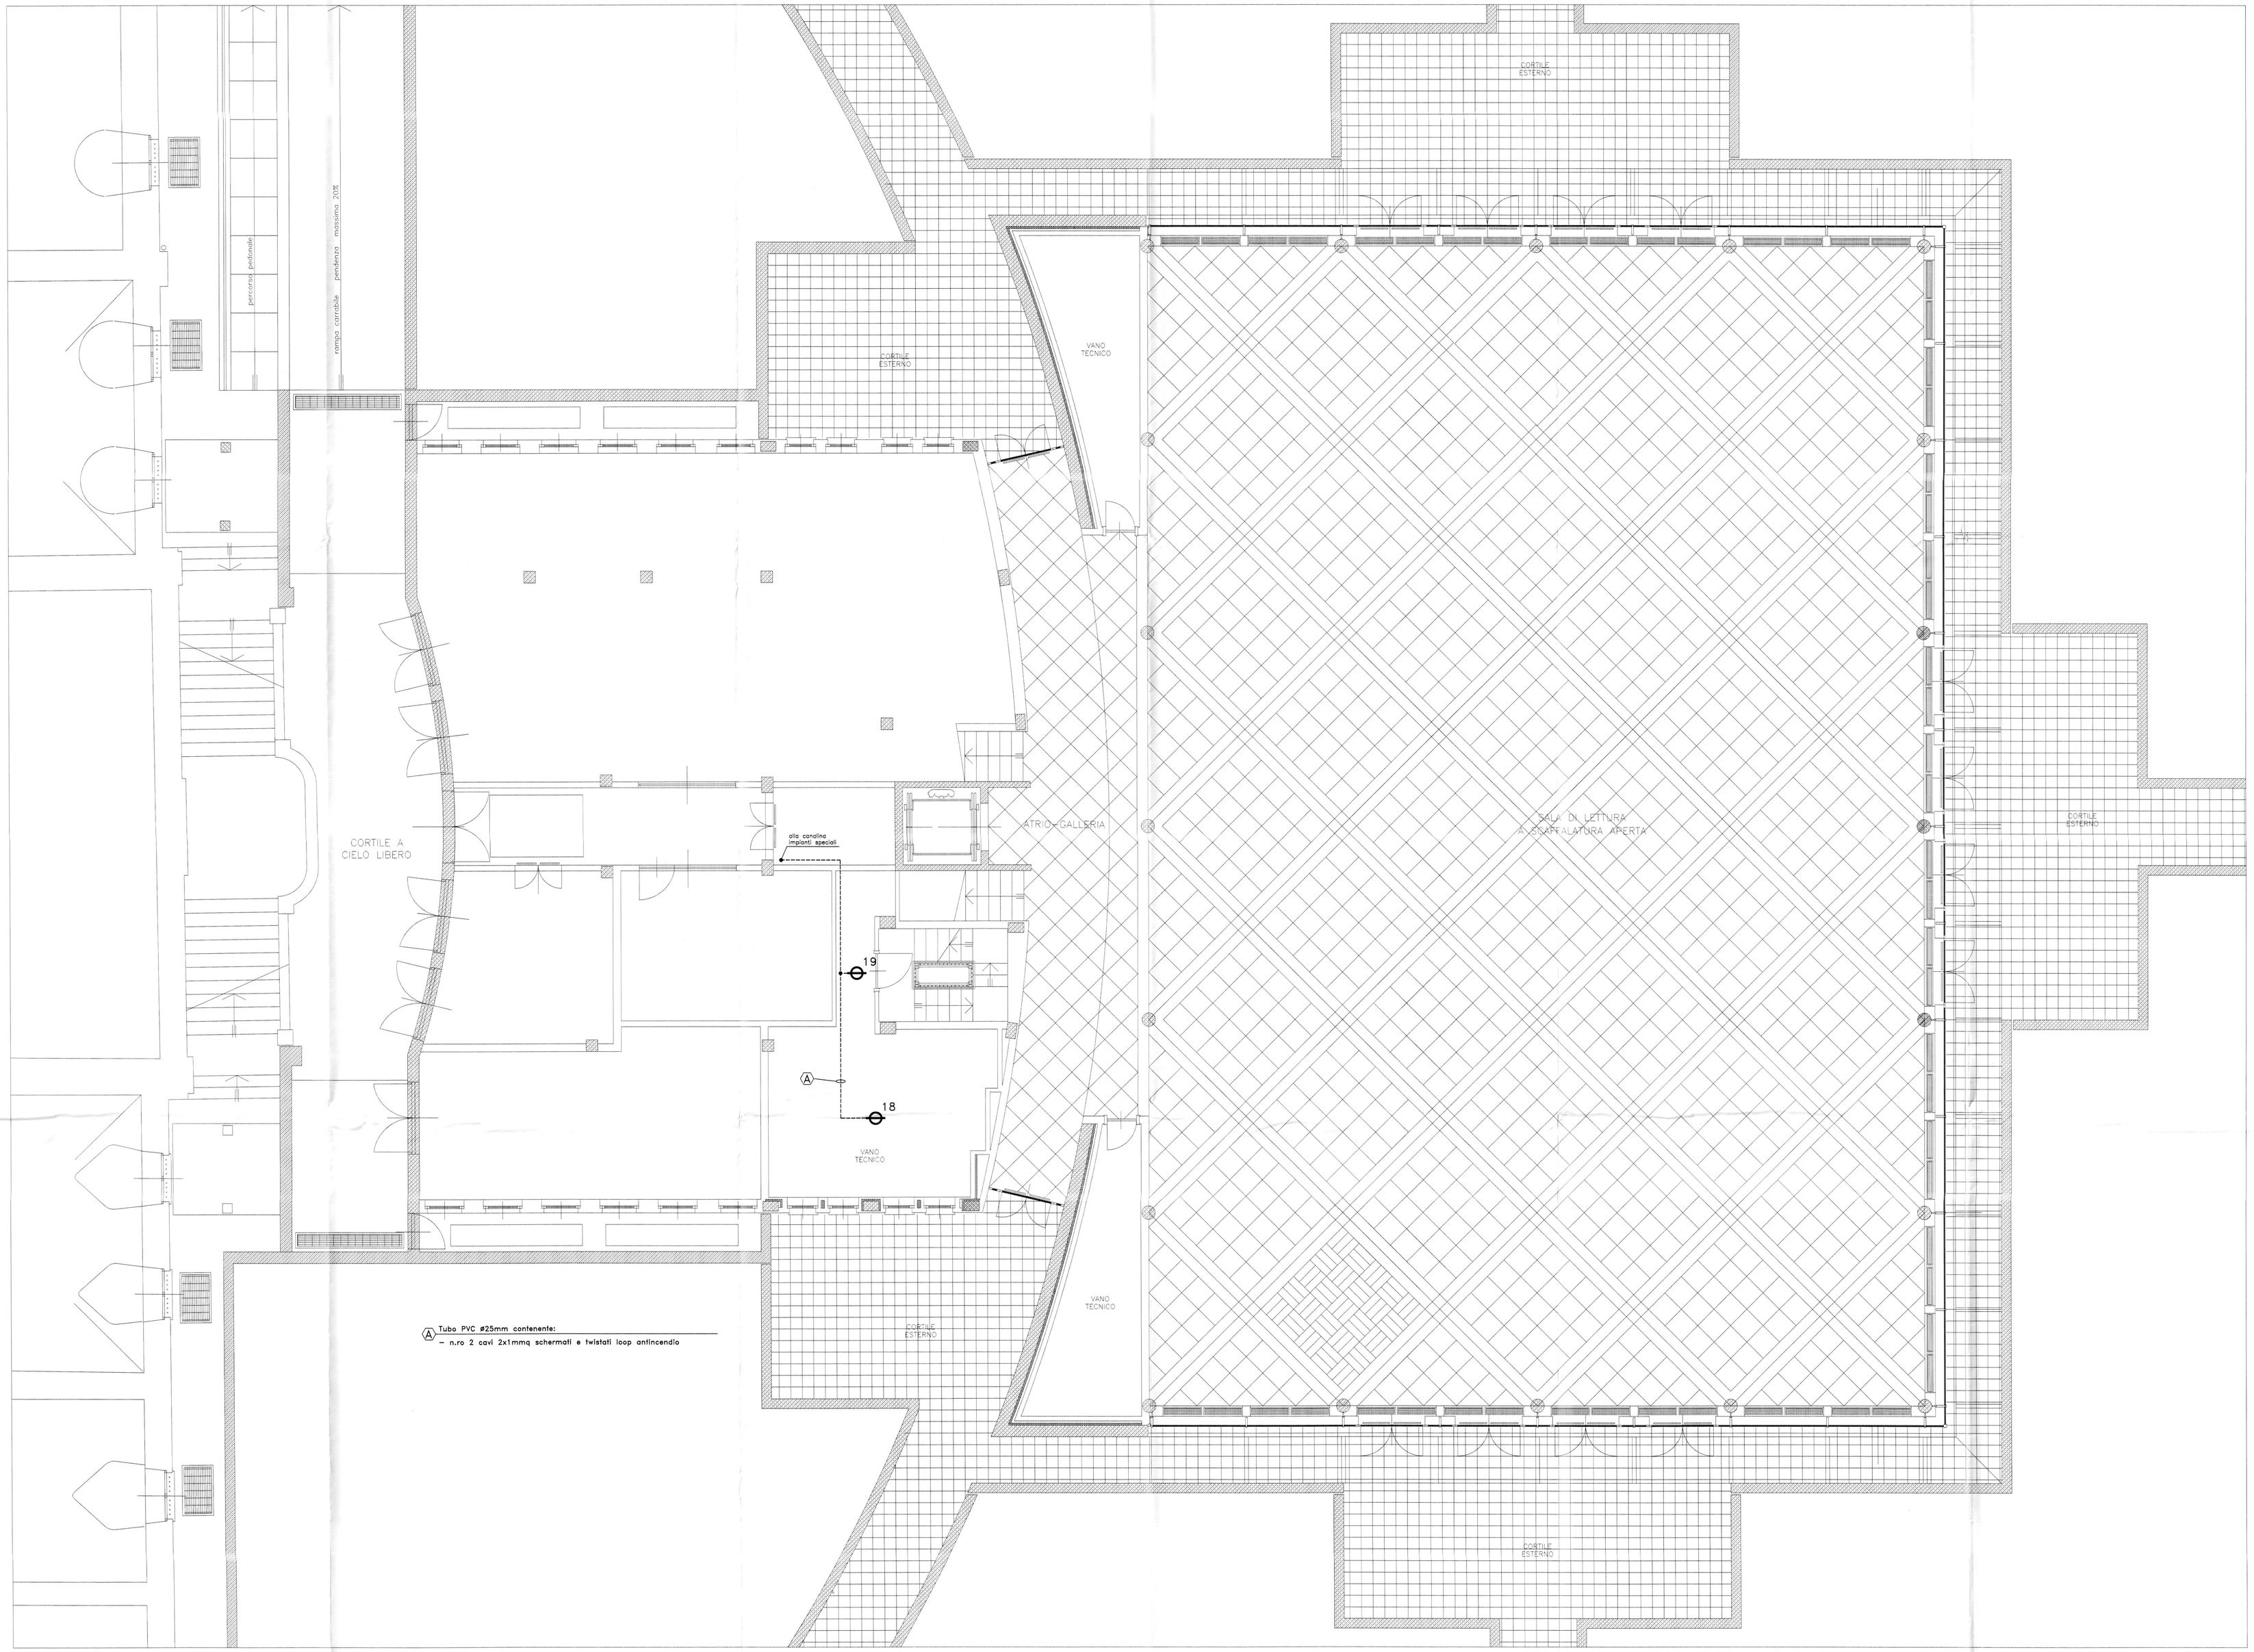


| SIMBOLO | DESCRIZIONE |
|---|---|
| | TUBAZIONI/CANALIZZAZIONI PRINCIPALI PER IMPIANTI SPECIALI |
| | TUBAZIONI PVC IMPIANTO RIVELAZIONE INCENDIO |
| | TUBAZIONE PVC IMPIANTO ANTINTRUSIONE |
| | TUBAZIONE PVC IMPIANTO TVCC |
| | TUBAZIONE PVC DIFFUSIONE SONORA CENTRALIZZATA |
| | TUBAZIONE PVC DIFFUSIONE SONORA LOCALE |
| | COLONNA MONTANTE |
| CAN | CENTRALE ANTINTRUSIONE |
| CIF | CENTRALINA RIVELAZIONE FUMI AD 8 LOOP ANALOGICI INDIRIZZATI |
| CTE | CENTRALINO TELEFONICO |
| CDS | CENTRALINA DIFFUSIONE SONORA |
| | PULSANTE INDIRIZZATO DI SEGNALAZIONE INCENDIO |
| | RIVELATORE INDIRIZZATO DI FUMO POSATO IN AMBIENTE |
| | RIVELATORE INDIRIZZATO DI FUMO POSATO SOPRA CONTROSOFFITTO |
| | RIVELATORE INDIRIZZATO DI FUMO POSATO SOTTO PAVIMENTO GALLEGGIANTE |
| | SEGNALAZIONE OTTICA DI ANOMALIA O DI INTERVENTO PER RIVELATORI POSATI SOPRA CONTROSOFFITTI O SOTTO PAVIMENTI GALLEGGIANTI |
| | RIVELATORE INDIRIZZATO DI FUMO DI TIPO TERMOVELOCIMETRICO |
| RLT | RIVELATORE LINEARE DI FUMO – TRASMETTITORE |
| RLR | RIVELATORE LINEARE DI FUMO – RICEVITORE |
| RLTR | RIVELATORE LINEARE DI FUMO – TRASMETTITORE/RICEVITORE |
| | ELEMENTO RIFLETTENTE PER RIVELATORE LINEARE DI FUMO |
| MCI | MODULO DI COMANDO INDIRIZZATO |
| MII | MODULO DI INGRESSO INDIRIZZATO |
| | PANNELLO OTTICO/ACUSTICO PER SEGNALAZIONE DI AVVISO INCENDIO |
| ALIM | ALIMENTATORE 24Vcc PER COMPONENTI DI RIVELAZIONE INCENDIO |
| | CONTATTO MAGNETICO |
| RVS | SENSORE SISMICO (CONTATTO MAGNETICO A VIBRAZIONE) |
| | BARRIERA A RAGGI INFRAROSSI |
| | RIVELATORE VOLUMETRICO A DOPPIA TECNOLOGIA |
| | CENTRALINA PERIFERICA SISTEMA ANTINTRUSIONE |
| | TASTIERA ALFANUMERICA INSERZIONE/DISINSERZIONE ALLARME ANTINTRUSIONE |
| | DISPOSITIVO OTTICO/ACUSTICO ALLARME ANTINTRUSIONE |
| | SISTEMA DI BARRIERE ANTIACCHIAGGIO |
| | MICROFONO CON BASE DA TAVOLO |
| ACS | ZOLONNA SONORA 24W |
| | ADI |
| | TELECAMERA TVCC |
| | TELECAMERA TVCC PREDISPOSIZIONE |
| CDS | CENTRALINA DIFFUSIONE SONORA PREDISPOSIZIONE |
| | CONTATTO DI RITENUTA ELETTROMAGNETICA |

scala legenda 1:100