COOPERATIVA CELLINI
Impianti tecnologici

Soc. Coop a r.l.
Sede legale e amministrativa
59100 PRATO - Via Pietrapaolo, 92
Tel. 0574-[illegible] Fax 0574-[illegible]
codice fiscale [illegible]
partita IVA 00259250[illegible]

REVISIONE:	FILE:	REDAZIONE:	VERIFICA:	APPROVAZIONE:
	IM12.dwg			

DESCRIZIONE:
IMPIANTO IDRAULICO

CITTA' DI TORINO

VICEDIREZIONE GENERALE
SERVIZI TECNICI E PATRIMONIO

D04 – DIVISIONE EDIFICI MUNICIPALI

SETTORE B–RISTRUTTURAZIONI E NUOVI EDIFICI MUNICIPALI

Circ.6 – EX STABILIMENTO CEAT – Via Leoncavallo 25
Ristrutturazione ad uso sociale, anagrafe, sede VV.UU., biblioteca

Gruppo di progettazione
arch. Dario Sardi
arch. Antonella Marchetti
geom. Guido Guarini
sig. Ugo Maritano
geom. Andrea Milano
p.i. Giacomo Guastavigna
p.i. Mauro Raimondo
ing. Antonio D'Arpa
sig. Dario Costa
geom. Roberto Bottero

Responsabile del procedimento e Dirigente Settore Tecnico
arch. Dario Sardi

Progetto architettonico:
arch. Dario Sardi
arch. Antonella Marchetti

Progetto strutturale:
ing. Paolo Bormida
ing. Ermanno Piretta

Impianto termico – idrico:
p.i. Giacomo Guastavigna
p.i. Mauro Raimondo

Impianto elettrico:
ing. Antonio D'Arpa

Impianto spegnimento a gas inerte:
ing. Salvatore Cali Quaglia

AS – BUILT

OGGETTO

IMPIANTO IDRAULICO
PIANTA PIANO PRIMO

NOME–FILE: Scala Plot 1=1
RIFERIMENTO
SCALA 1:100

REV	MODIFICHE	DATA	DISEGNATORE
0	AS–BUILT	GIUGNO 2005	
1			
2			
3			
4			
5			

ELABORATO IM12

VENTILCONVETTORI
MARCA JUCKER

Tipo	MODELLO
A	M 202 – MED SX
B	M 402 – MED SX
C	M 502 – MED SX
D	M 512 – MED SX

Tutti i ventilconvettori sono stati dimensionati con potenza sensibile alla velocità media del ventilconvettore con temperatura ambiente 26° C e temperatura a bulbo umido 18.5° C
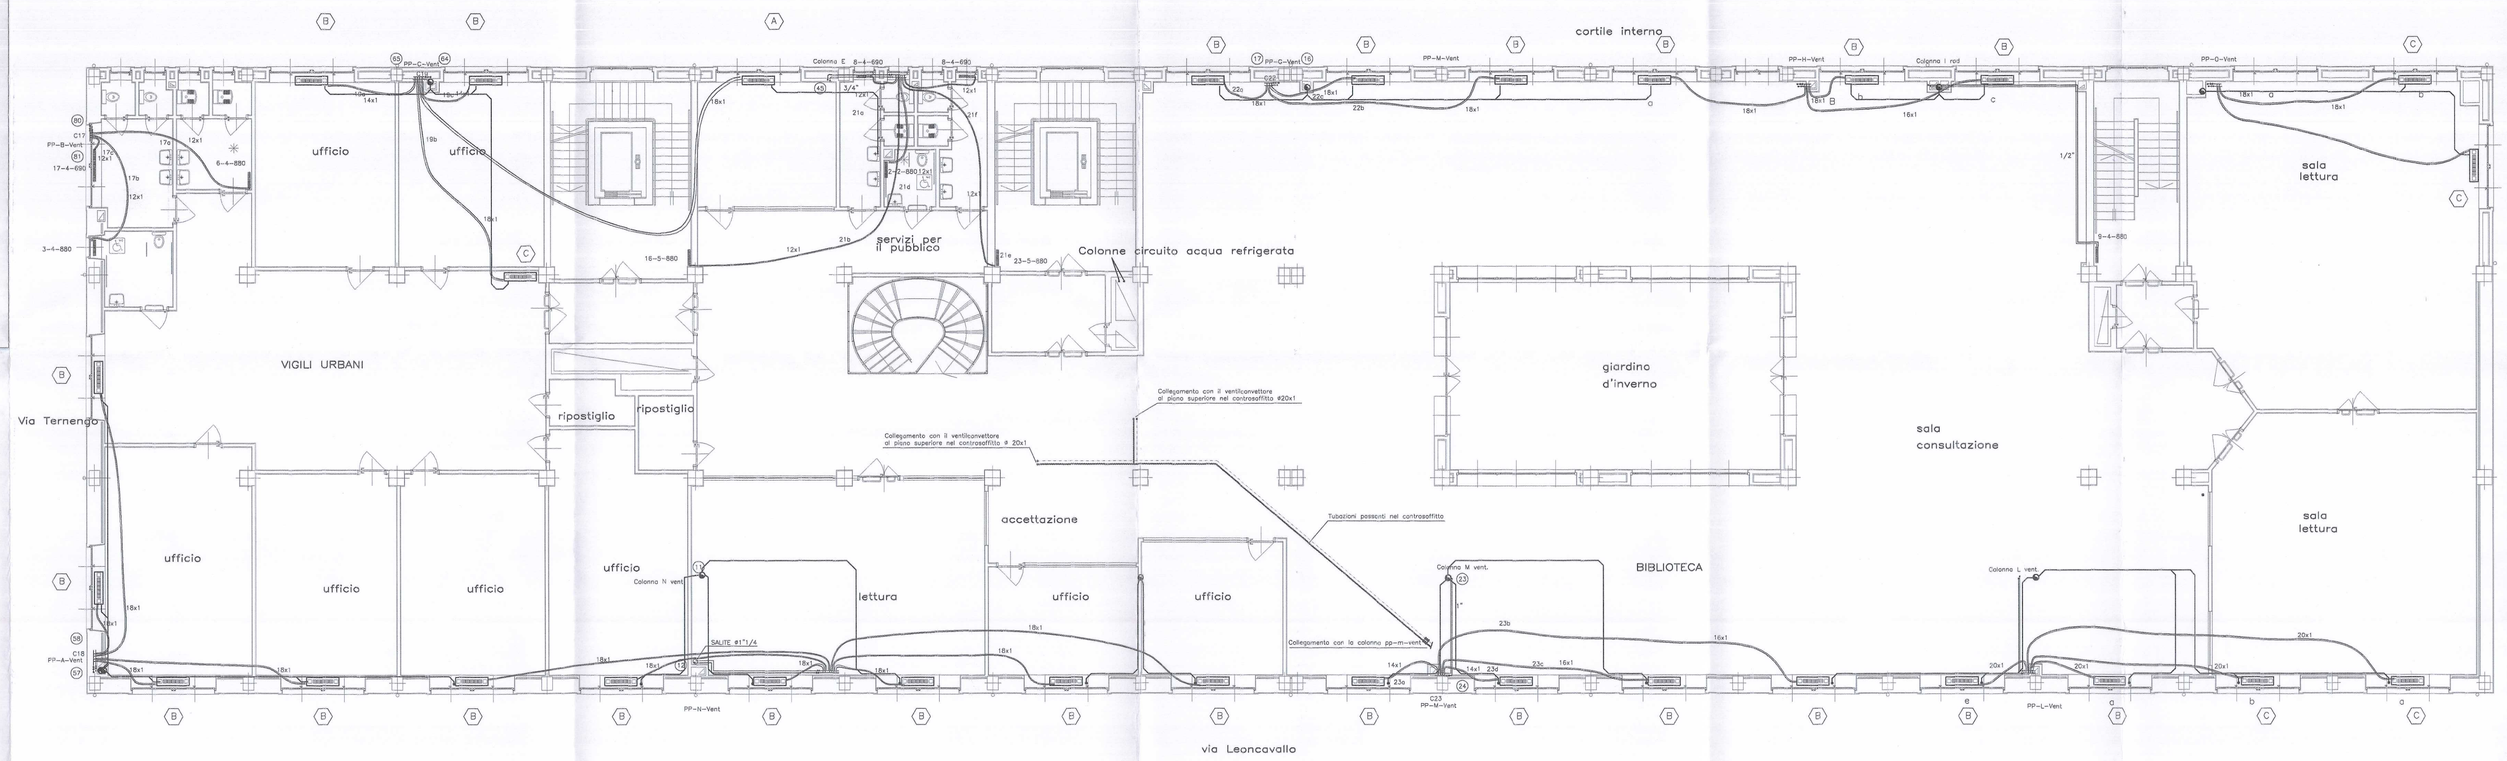
LEGENDA
- Ventilconvettore
- Radiatore in ghisa ad elementi componibili
- Collettore complanare componibile