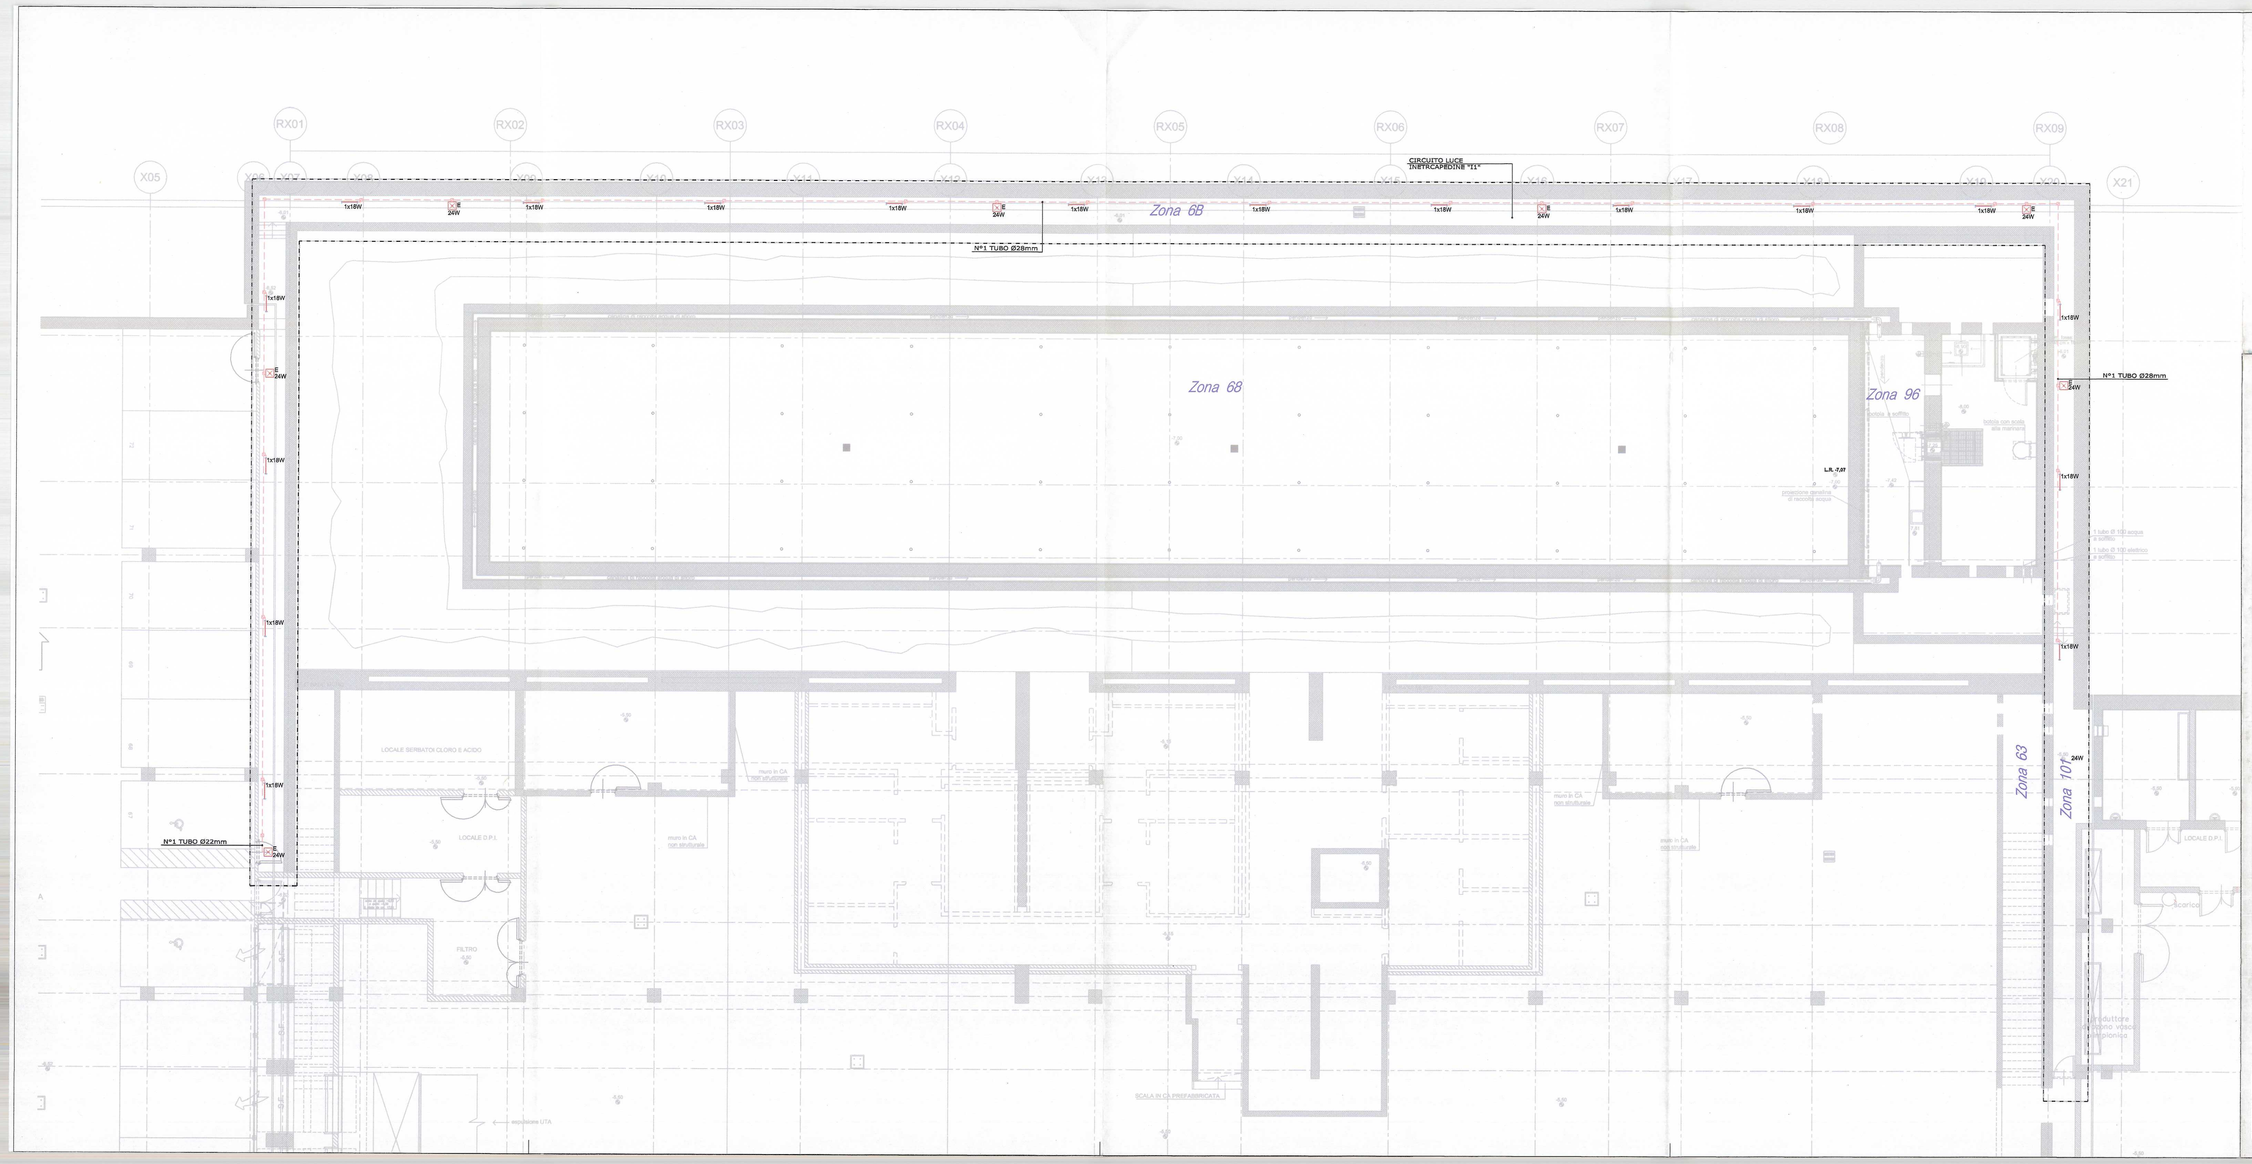

LEGENDA:

1x18W	Apparecchio illuminante con corpo e coperchio in poliestere rinforzato in fibra di vetro, reattore elettronico, con lampada fluorescente T8 da 1x18W - IP65
1x58W	Apparecchio illuminante con corpo e coperchio in poliestere rinforzato in fibra di vetro, reattore elettronico, con lampada fluorescente T8 da 1x58W - IP65
2x58W	Apparecchio illuminante con corpo e coperchio in poliestere rinforzato in fibra di vetro, reattore elettronico, con lampada fluorescente T8 da 2x58W - IP65
E 24W	Apparecchio di illuminazione di sicurezza autoalimentato da 1x24W SE - IP65
2x16A 3x16A	Gruppo prese f.m. completo di presa CEE 2P+T 16A - 230V con interruttore di blocco e fusibili e presa CEE 3P+T 400V con interruttore di blocco e fusibili
	Cassetta di derivazione sistemi energia
	Cassetta di derivazione sistemi a correnti deboli
	Tubazione posata a vista (acciaio zincato - PVC) sistemi energia
	Tubazione posata a vista (acciaio zincato - PVC) sistemi a correnti deboli

NOTE:

Tutti gli impianti elettrici rappresentati a disegno sono di nuova realizzazione.

CITTA' DI TORINO

DIVISIONE GRANDI OPERE ED EDILIZIA PER SERVIZI

SETTORE EDILIZIA SPORTIVA ED OLIMPICA

RIQUALIFICAZIONE DELL'AREA SPORTIVA MARCHI-COMBI - PALAZZO DEL NUOTO

GRUPPO DI PROGETTAZIONE:

DATI PROGETTISTI

Progetto :
arch. Arata Isozaki Capogruppo
arch. Pier Paolo Maggiora
Coordinamento Progettuale :
arch. Andrea Maffei Arata Isozaki & Associates Co. Ltd.
arch. Francesco Gioja Ferini Strambi ArchA SpA
ing. Gabriele Del Mese ARUP
Sviluppi progettuali architettonici :
Arata Isozaki & Associates Co. Ltd.
ArchA SpA
Sviluppi progettuali ingegneristici :
ARUP : ing. Gabriele Del Mese, ing. John J. Hammill strutture
ing. Raymond Quinn impianto di refrigerazione
ing. Paul Robert Sloman impianti meccanici ed elettrici
Sicurezza e Prevenzione Incendi :
ing. Giuseppe Gaspare Amaro
Giovane Professionista :
arch. Marco Brizio

IMPRESA ESECUTRICE

DATI IMPRESA

tielle impianti s.r.l.
TORINO – Via Negarville 31/b

tielle impianti s.r.l.
Via Negarville 31/B - TORINO
Partita IVA 06185270011

Responsabile del Procedimento
ing. Giancarlo Revelchione

Il Direttore della Divisione Grandi Opere ed Edilizia per i Servizi
ing. Giambattista QUIRICO

AS BUILT

OGGETTO: PROGETTO IMPIANTI ELETTRICI E SPECIALI
PIANTA LIVELLO -2
MODIFICA ED INTEGRAZIONE SISTEMI DI ILLUMINAZIONE NORMALE - SICUREZZA - F.M. - ASSERVIMENTI UTENZE TECNOLOGICHE

NOME FILE: PV3--IE01.DWG
Scala Plot: 1:1
RIFERIMENTO
SCALA: 1:100

REV.	MODIFICHE	DATA	DISEGNATORE
0	EMISSIONE	31/07/2006	
1	AS BUILT – TIELLE IMPIANTI	31/10/2009	
2			
3			

ELABORATO: PV3-IE01