IRIDE Aggiornamento documentale N. 1371

LEGENDA

————	Tubazioni di adduzione acqua potabile in acciaio zincato complete di coibentazione
– – – – –	Tubazioni di adduzione acqua calda sanitaria in acciaio zincato complete di coibentazione
– – – – –	Tubazioni di ricircolo acqua calda sanitaria in acciaio zincato complete di coibentazione
– · – · –	Tubazioni di adduzione acqua di piscina in acciaio zincato complete di coibentazione
A.F.S	Acqua potabile fredda
A.C.S	Acqua calda sanitaria
A.C.R	Acqua calda sanitaria circuito ricircolo
	Valvola di intercettazione
	Idrantino di lavaggio con portagomma alimentato da acqua potabile
Ⓐ	Idrantino di lavaggio con portagomma alimentato con antimicotico

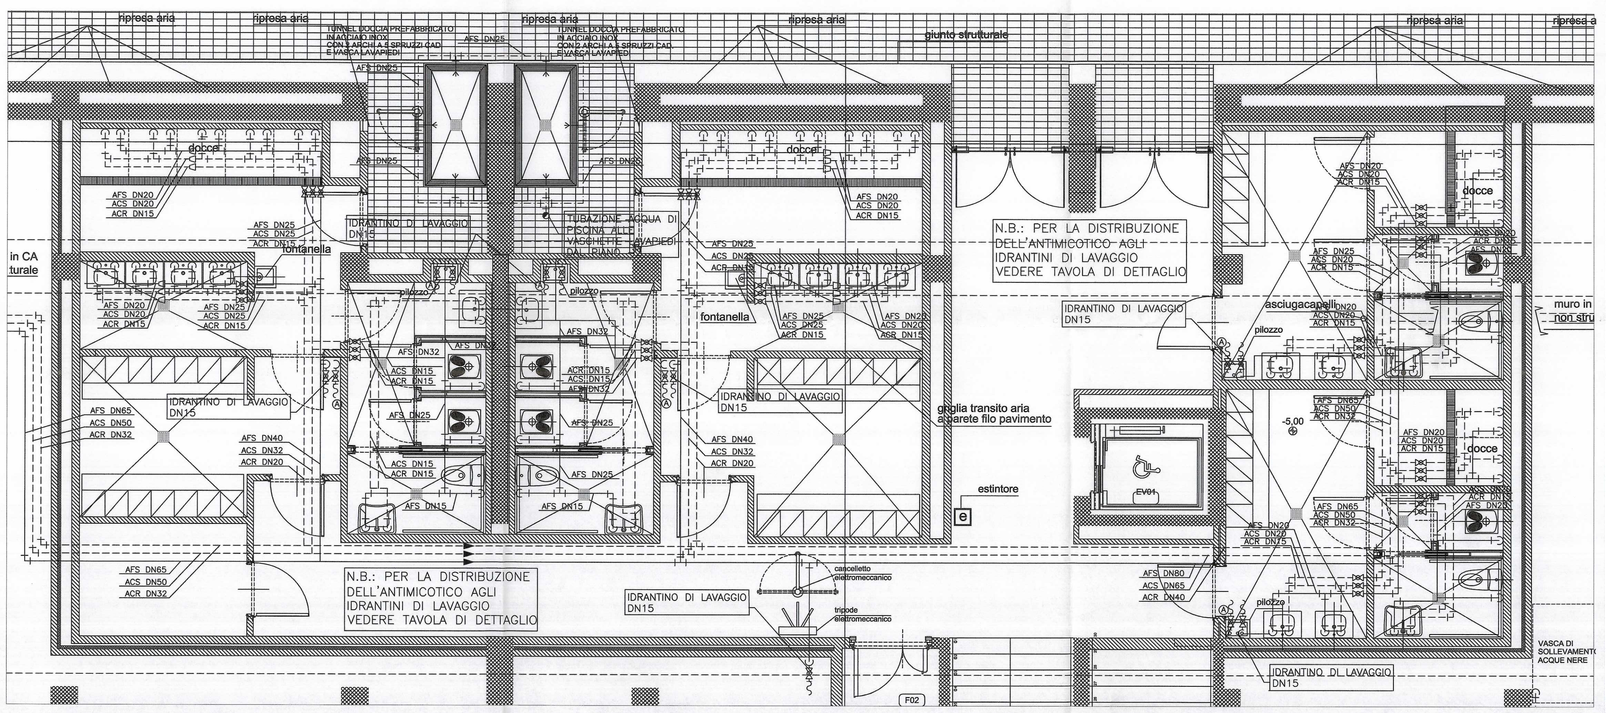

IMPIANTO DI ADDUZIONE ACQUA POTABILE, CALDA SANITARIA E RICIRCOLO SERVIZI IGIENICI SPOGLIATOI UOMINI
–Scala 1:50–

IMPIANTO DI ADDUZIONE ACQUA POTABILE, CALDA SANITARIA E RICIRCOLO SERVIZI IGIENICI SPOGLIATOI DONNE –Scala 1:50–

OPERE IN VARIANTE

NOTA:

L'IMPIANTO INDICATO IN QUESTA TAVOLA NON E' STATO REALIZZATO DA CO.I.L.

IN ALCUNI DISEGNI "AS BUILT" , RACCHIUSE NELLE NUVOLETTE
SONO INDICATE LE PARTI DI IMPIANTO REALIZZATE DA CO.I.L.

Rev	Data	Descrizione	Emesso	Verificato	Approvato
0	03/12/2010	AS BUILT	MLM	MRR	LCG

CLIENTE: IRIDE SERVIZI

CANTIERE: PALAZZO DEL NUOTO - TORINO — N° DISEGNO 1 0 9 1 3 5 I I 2 4 A

IMPIANTO: IDRICOSANITARIO — RIF. 135/09 — COMM. 1115 — SCALA 1:50

OGGETTO: DISTRIBUZIONE TUBAZIONI ACQUA POTABILE SPOGLIATOI SERVIZI IGIENICI LIVELLO -1

CO.I.L.

PROGETTAZIONE E COSTRUZIONE IMPIANTI TECNOLOGICI – CONDIZIONAMENTO – RISCALDAMENTO

CO.I.L. srl – Via Antonio Pacinotti 9– 10098 Rivoli (TO) – Tel 011/9589765– Fax 9571895 – P.IVA 10504750016 – e mail: all.lavorionline@coil.it