CITTA' DI TORINO
Divisione Servizi Culturali
Settore Edifici per la Cultura
Via San Francesco da Paola n. 3
10123 Torino

PROGETTO DI RESTAURO E RIQUALIFICAZIONE FUNZIONALE DI VILLA AMORETTI ED ARANCIERA DEL PARCO RIGNON, Via Filadelfia, n. 205, Torino

Gruppo di progettazione:
Progettazione Settore Edifici per la Cultura

Progetto architettonico: Arch. Rosalba Sture, Ing. Rodolfo Zarrelli, Geom. Mauro Bono
Coordinamento progetto architettonico: Arch. Rosalba Sture

Progettazione Associazione Temporanea di Professionisti

Progetto strutturale: Ing. Mario Ronchetta
Progetto impianti fluidomeccanici: Ing. Giovanni Francesco Lo Cigno
Progetto impianti elettrici: Ing. Sergio Berco
Redazione piano di sicurezza e coordinamento: Ing. Gianluca Chiesa
Coordinamento Associazione Temporanea di Professionisti: Arch. Stefano Trucco
Responsabile di Procedimento e
Dirigente del Settore Edifici per la Cultura:
Ing. Sergio Bracco

AS–BUILT | NUOVO PADIGLIONE

OGGETTO:
Progetto impianti elettrici e speciali
ANTINTRUSIONE–RIVELAZIONE INCENDIO
pianta piano terreno–Nuovo Padiglione

FILE: 02070_803(Rp17As) ANT-RIV_PT.DWG

SCALA: 1:50

IMPRESA ESECUTRICE

IMPIANTI TECNOLOGICI
via S.Gennaro, n.220 - Nola(Napoli)-(NA)
c.a.p. 80037 - tel./(081) 0815115450
e-mail: cems@cems.it - fax: 0815115460

ELABORATO: E.p. 17As

Rev.Nr	Data	Descrizione	Elabor.	Verif.	Approv.
2	05/12/2005	AS-BUILT	Arch. Mauro	Luigi Virago	Grilli
1	27/05/2005	AS-BUILT VERSIONE PRELIMINARE			

IL PRESENTE ELABORATO GRAFICO
E' VALIDO UNICAMENTE PER GLI
IMPIANTI ELETTRICI ED AFFINI

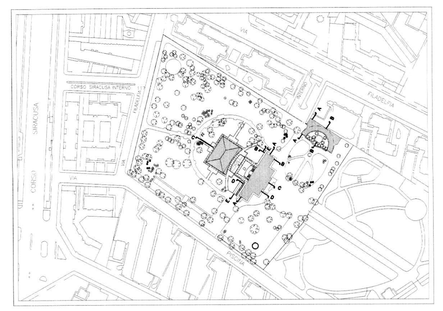

(1) Tubo PVC #20mm contenente:
– cavo 4x0.22mmq collegamento contatti magnetici atrio ingresso

(G) Tubo PVC #20mm contenente:
– cavo 4x0.22mmq collegamento contatto magnetico a vibrazione

(A) Tubo PVC #20mm contenente:
– cavo RS485 collegamento tastiera alfanumerica inserzione/disinserzione allarme antintrusione

(L) Tubo PVC #25mm contenente:
– n.ro 2 cavi 2x1mmq schermati e twistati loop antincendio
Tubo PVC #20mm contenente:
– N07V–K 2x1x1mmq segnalazione ottica di anomalia o di intervento rivelatori posati sotto pavimento galleggiante

(L) Tubo PVC #20mm contenente:
– N07V–K 2x1x1mmq segnalazione ottica di anomalia o di intervento rivelatori posati sopra controsoffitto

(C) Tubo PVC #25mm contenente:
– n.ro 2 cavi 2x1mmq schermati e twistati loop antincendio
Tubo PVC #32mm contenente:
– FG10(O)M1 CEI 20.36 3x2.5mmq Allm. pannello ottico/acustico per segnalazione avviso incendio

(G) Tubo PVC #20mm contenente:
– cavo 2x0.5+6x0.22mmq collegamento rivelatore volumetrico sala lettura

(E) Tubo PVC #25mm contenente:
– n.ro 2 cavi 2x1mmq schermati e twistati loop antincendio
Tubo PVC #20mm contenente:
– cavo 4x0.22mmq collegamento contatti magnetici
Tubo PVC #20mm contenente:
– N07V–K 2x1x2.5mmq Allm. 24V modulo di comando per rivelatori lineari di fumo
– N07V–K 1x2.5mmq PE

(B) Tubo PVC #25mm contenente:
– n.ro 2 cavi 2x1mmq schermati e twistati loop antincendio

(D) CANALINA METALLICA 200x100mm, SOTTO PAVIMENTO GALLEGGIANTE, CONTENENTE:
– n.ro 2 cavi 2x1mmq schermati e twistati loop antincendio
– FG10(O)M1 CEI 20.36 3x2.5mmq Allm. pannello ottico/acustico per segnalazione avviso incendio
– FG70R 2x2.5mmq Allm. 24V modulo di comando per rivelatore lineare di fumo
– cavo RS485 collegamento centrale periferico sistema antintrusione
– cavo 4x0.22mmq collegamento contatti magnetici
– n.ro 5 cavi 2x0.5+6x0.22mmq collegamento rivelatori volumetrici sala lettura

(F) CANALINA METALLICA 200x100mm, SOTTO PAVIMENTO GALLEGGIANTE, CONTENENTE:
– n.ro 2 cavi 2x1mmq schermati e twistati loop antincendio
– FG10(O)M1 CEI 20.36 3x2.5mmq Allm. pannello ottico/acustico per segnalazione avviso incendio
– cavo RS485 collegamento tastiera alfanumerica inserzione/disinserzione allarme antintrusione
– cavo 2x0.5+6x0.22mmq collegamento rivelatore volumetrico ufficio bibliotecario
– cavo 2x0.5+6x0.22mmq collegamento rivelatore volumetrico corridoio servizi
– cavo 4x0.22mmq collegamento contatto magnetico a vibrazione
– cavo 4x0.22mmq collegamento contatto magnetico atrio di ingresso
– cavo 4x0.22mmq collegamento contatto magnetico ingresso scale

SIMBOLO	DESCRIZIONE
	TUBAZIONI/CANALIZZAZIONI PRINCIPALI PER IMPIANTI SPECIALI
	TUBAZIONE PVC IMPIANTO RIVELAZIONE INCENDIO
	TUBAZIONE PVC IMPIANTO ANTINTRUSIONE
	TUBAZIONE PVC IMPIANTO TVCC
	TUBAZIONE PVC DIFFUSIONE SONORA CENTRALIZZATA
	TUBAZIONE PVC DIFFUSIONE SONORA LOCALE
	COLONNA MONTANTE
CA	CENTRALE ANTINTRUSIONE
CIF	CENTRALINA RIVELAZIONE FUMI AD 8 LOOP ANALOGICI INDIRIZZATI
CTE	CENTRALINO TELEFONICO
CDS	CENTRALINA DIFFUSIONE SONORA
	PULSANTE INDIRIZZATO DI SEGNALAZIONE INCENDIO
	RIVELATORE INDIRIZZATO DI FUMO POSATO IN AMBIENTE
	RIVELATORE INDIRIZZATO DI FUMO POSATO SOPRA CONTROSOFFITTO
	RIVELATORE INDIRIZZATO DI FUMO POSATO SOTTO PAVIMENTO GALLEGGIANTE
	SEGNALAZIONE OTTICA DI ANOMALIA O DI INTERVENTO PER RIVELATORI POSATI SOPRA CONTROSOFFITTI O SOTTO PAVIMENTI GALLEGGIANTI
	RIVELATORE INDIRIZZATO DI FUMO DI TIPO TERMOVELOCIMETRICO
	RIVELATORE LINEARE DI FUMO – TRASMETTITORE
	RIVELATORE LINEARE DI FUMO – RICEVITORE
	RIVELATORE LINEARE DI FUMO – TRASMETTITORE/RICEVITORE
	ELEMENTO RIFLETTENTE PER RIVELATORE LINEARE DI FUMO
M	MODULO DI COMANDO INDIRIZZATO
M	MODULO DI INGRESSO INDIRIZZATO
	PANNELLO OTTICO/ACUSTICO PER SEGNALAZIONE DI AVVISO INCENDIO
ALIM	ALIMENTATORE 24Vcc PER COMPONENTI DI RIVELAZIONE INCENDIO
	CONTATTO MAGNETICO
SC	SENSORE BISMICO (CONTATTO MAGNETICO A VIBRAZIONE)
	BARRIERA A RAGGI INFRAROSSI
	RIVELATORE ANTINTRUSIONE A VIBRAZIONE
	RIVELATORE VOLUMETRICO A DOPPIA TECNOLOGIA
	CENTRALINA PERIFERICA SISTEMA ANTINTRUSIONE
	TASTIERA ALFANUMERICA INSERZIONE/DISINSERZIONE ALLARME ANTINTRUSIONE
	DISPOSITIVO OTTICO/ACUSTICO ALLARME ANTINTRUSIONE
	SISTEMA DI BARRIERE ANTIACCHEGGIO
	MICROFONO CON BASE DA TAVOLO
	COLONNA SONORA 24W
ADI	ADI
	TELECAMERA TVCC
	TELECAMERA TVCC PREDISPOSIZIONE
CDS	CENTRALINA DIFFUSIONE SONORA PREDISPOSIZIONE
	CONTATTO DI RITENUTA ELETTROMAGNETICA