CITTA' DI TORINO

Divisione Servizi Culturali

Settore Edifici per la Cultura

Via San Francesco da Paola n. 3

10123 Torino

PROGETTO DI RESTAURO E RIQUALIFICAZIONE FUNZIONALE DI VILLA AMORETTI ED ARANCIERA DEL PARCO RIGNON, Via Filadelfia, n. 205, Torino

Gruppo di progettazione:

Progettazione Settore Edifici per la Cultura

Progetto architettonico: Arch. Rosalba Stura, Ing. Rodolfo Zarrelli, Geom. Mauro Bono

Coordinamento progetto architettonico: Arch. Rosalba Stura

Progettazione Associazione Temporanea di Professionisti

Progetto strutturale: Ing. Mario Ronchetta

Progetto impianti fluidomeccanici: Ing. Giovanni Francesco Lo Cigno

Progetto impianti elettrici: Ing. Sergio Brero

Redazione Attestato di Certificazione Energetica: Ing. Francesca Chiesa

Coordinamento Associazione Temporanea di Professionisti: Arch. Stefano Trucco

Responsabile di Procedimento e Dirigente del Settore Edifici per la Cultura:

Ing. Sergio Brero

AS-BUILT | NUOVO PADIGLIONE

OGGETTO:

Progetto impianti elettrici e speciali
IMPIANTO TVCC – DIFFUSIONE SONORA
pianta piano terreno–Nuovo Padiglione

FILE: 02070_B04 (Es17Asbis) TVCC-DIS_PT.DWG

SCALA: 1:100

ELABORATO: E.p. 17Asbis

IMPRESA ESECUTRICE

CEMS

IMPIANTI TECNOLOGICI

via G.Gennaro, n.205 - Nole/Pozzolo (NA)

c.a.p. 80037 - tel. (cifra) 0815115480

e-mail: cems@cems.it - fax: 0815115490

Rev.ne	Data	Descrizione	Elabor.	Verif.	Approv.
2	05/12/2006	AS-BUILT	Pirone	Fulco	Grilli
1	27/05/2006	AS-BUILT VERSIONE PRELIMINARE	Mauro	Fulco	Grilli

IL PRESENTE ELABORATO GRAFICO
E' VALIDO UNICAMENTE PER GLI
IMPIANTI ELETTRICI ED AFFINI

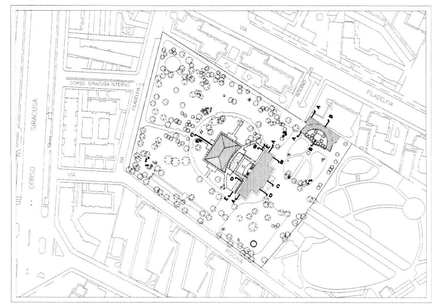

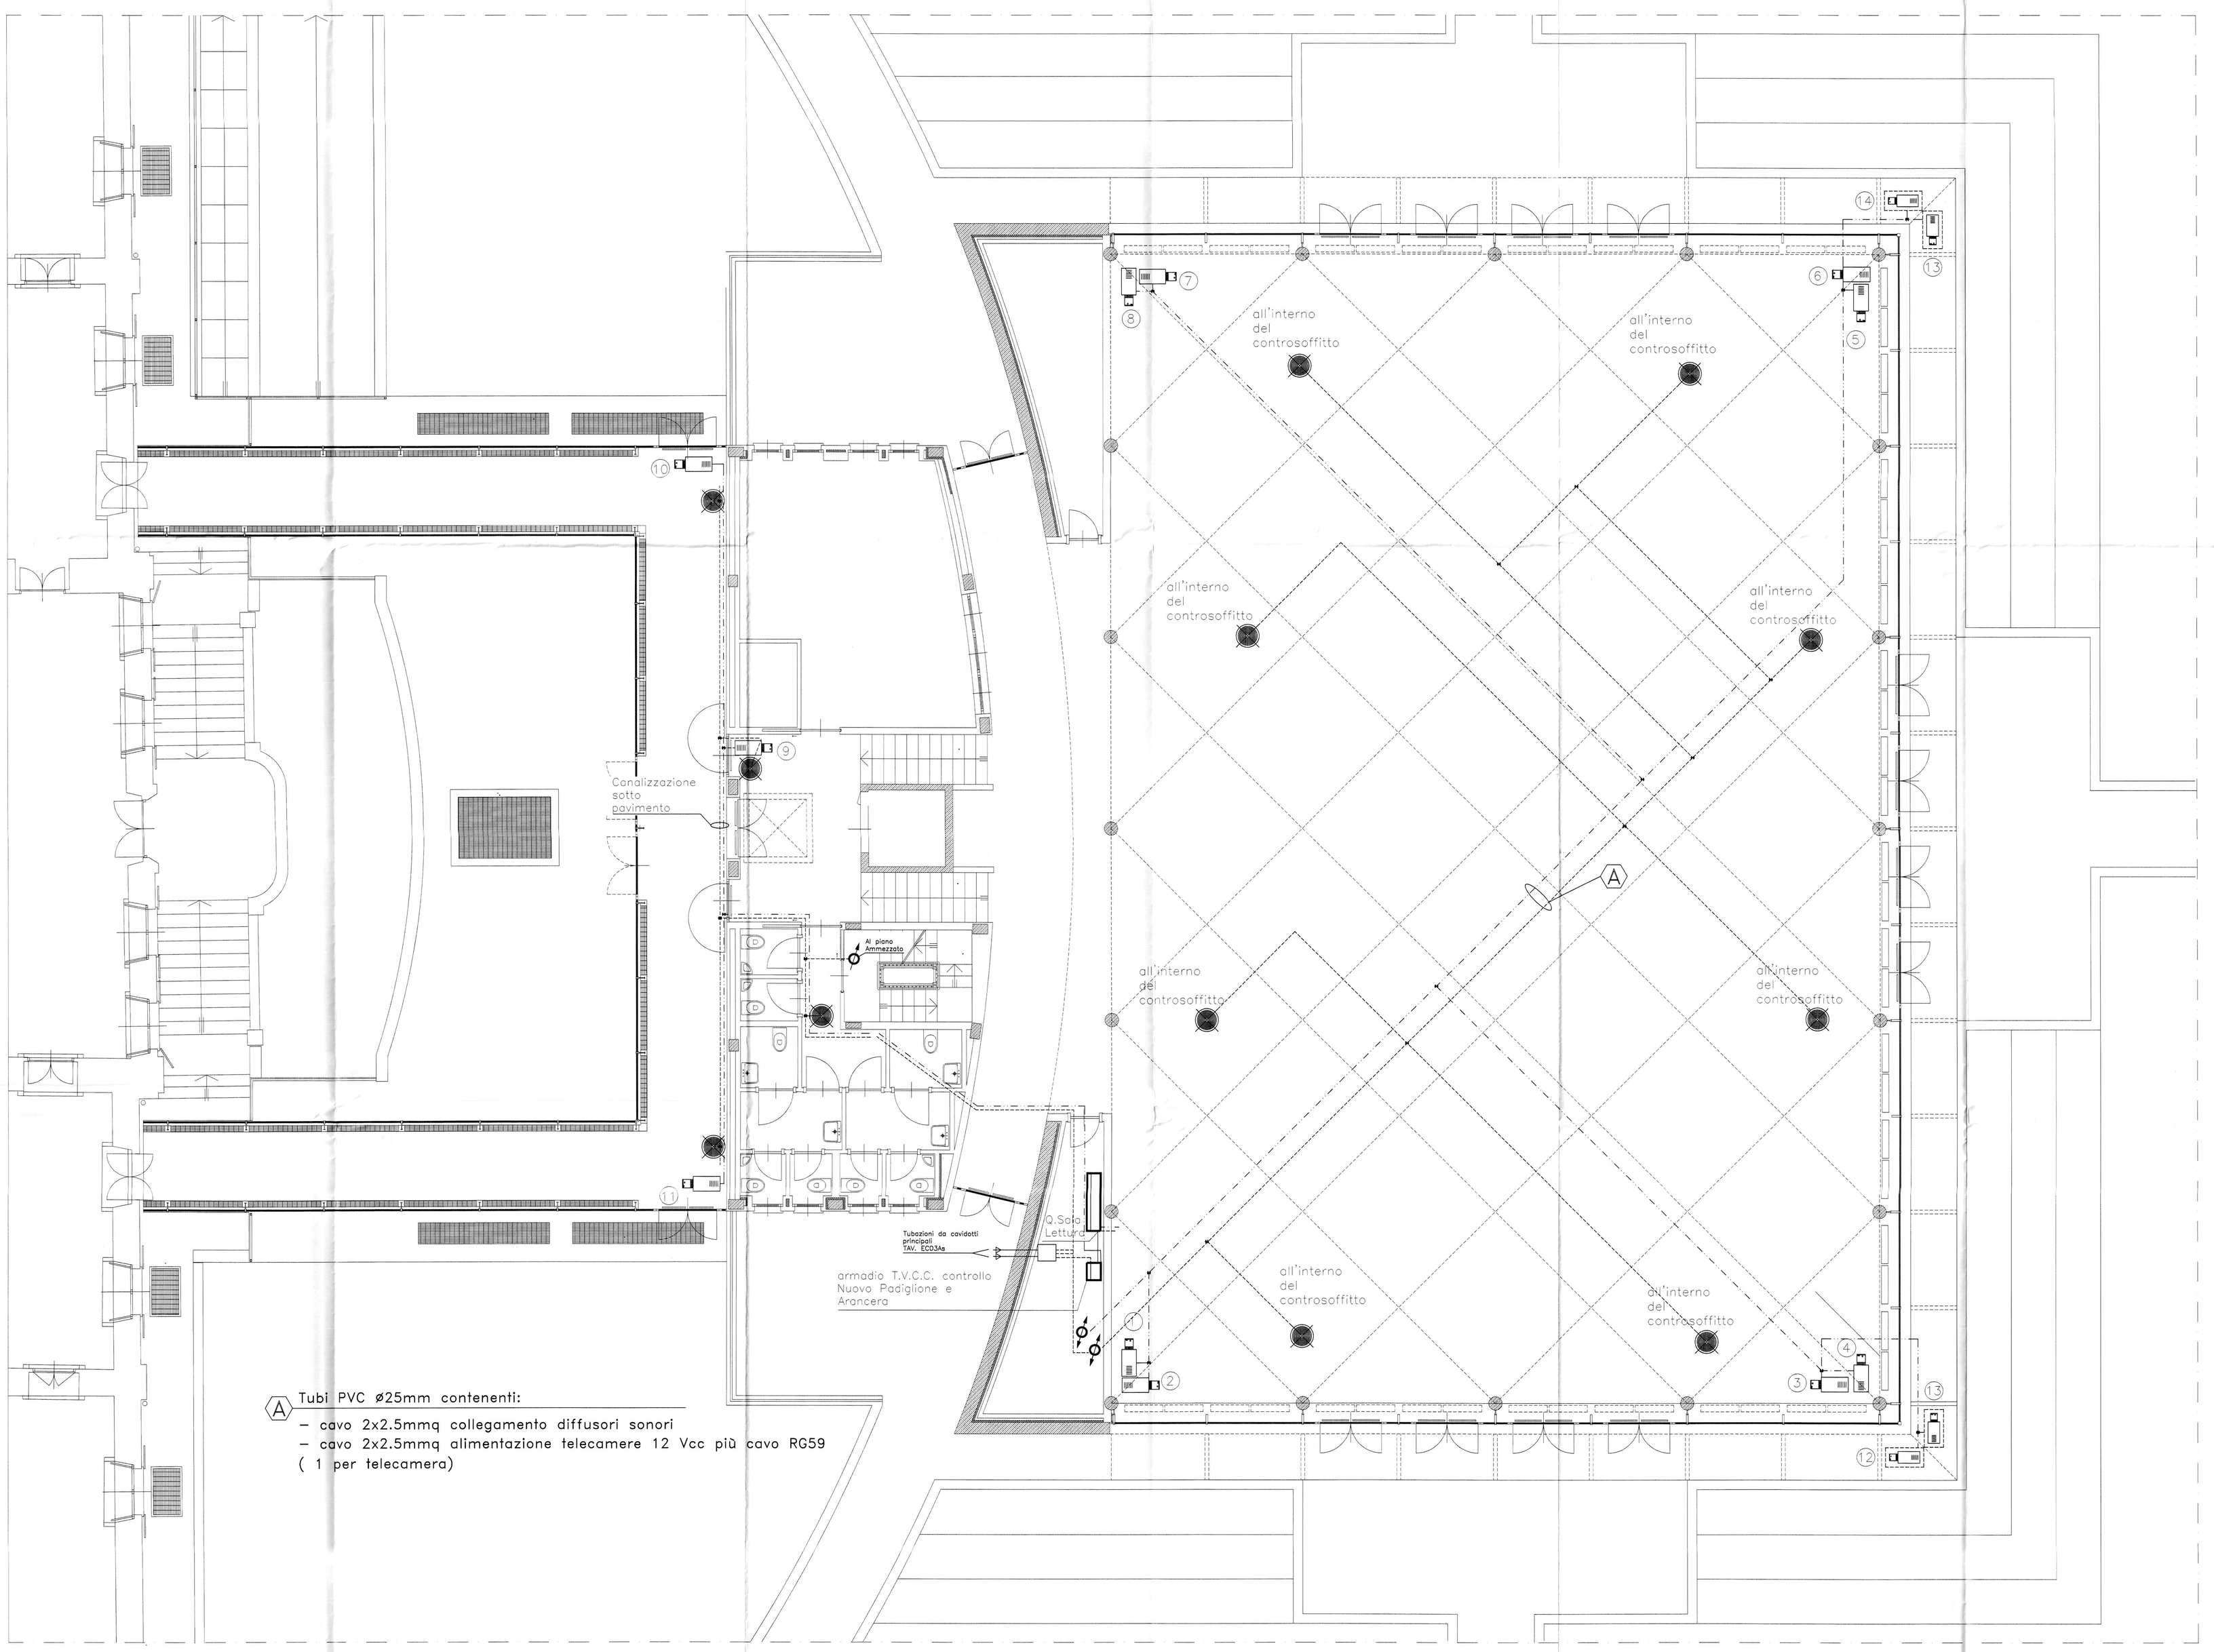

A Tubi PVC ø25mm contenenti:

- cavo 2x2.5mmq collegamento diffusori sonori
- cavo 2x2.5mmq alimentazione telecamere 12 Vcc più cavo RG59 (1 per telecamera)

SIMBOLO	DESCRIZIONE
	CANALINA METALLICA 200x100mm, COMPLETA DI COPERCHIO, DISTRIBUZIONE IMPIANTI SPECIALI
	CANALINA METALLICA 200x100mm, SOTTO PAVIMENTO GALLEGGIANTE, DISTRIBUZIONE IMPIANTI SPECIALI
	TUBO PVC DISTRIBUZIONE LOOP ANTINCENDIO
	TUBO PVC IMPIANTO ANTINTRUSIONE
	TUBO PVC DISTRIBUZIONE 24v
	TUBO PVC DIFFUSIONE SONORA
	TUBO PVC IMPIANTO TELECAMERE
	COLONNA MONTANTE
CA	CENTRALE ANTINTRUSIONE
CF	CENTRALINA RIVELAZIONE FUMI AD 8 LOOP ANALOGICI INDIRIZZATI
CT	CENTRALINO TELEFONICO
DS	CENTRALINA DIFFUSIONE SONORA
	PULSANTE INDIRIZZATO DI SEGNALAZIONE INCENDIO
	RIVELATORE INDIRIZZATO DI FUMO POSATO IN AMBIENTE
	RIVELATORE INDIRIZZATO DI FUMO POSATO SOPRA CONTROSOFFITTO
	RIVELATORE INDIRIZZATO DI FUMO POSATO SOTTO PAVIMENTO GALLEGGIANTE
	SEGNALAZIONE OTTICA DI ANOMALIA DI DI INTERVENTO PER RIVELATORI POSATI SOPRA CONTROSOFFITTI O SOTTO PAVIMENTI GALLEGGIANTI
	RIVELATORE INDIRIZZATO DI FUMO DI TIPO TERMOVELOCIMETRICO
	RIVELATORE LINEARE DI FUMO – TRASMETTITORE
	RIVELATORE LINEARE DI FUMO – RICEVITORE
	RIVELATORE LINEARE DI FUMO – TRASMETTITORE/RICEVITORE
	ELEMENTO RIFLETTENTE PER RIVELATORE LINEARE DI FUMO
M	MODULO DI COMANDO INDIRIZZATO
M	MODULO DI INGRESSO INDIRIZZATO
	PANNELLO OTTICO/ACUSTICO PER SEGNALAZIONE DI AVVISO INCENDIO
ALIM	ALIMENTATORE 24Vcc PER COMPONENTI DI RIVELAZIONE INCENDIO
	CONTATTO MAGNETICO
	SENSORE SISMICO (CONTATTO MAGNETICO A VIBRAZIONE)
	BARRIERA A RAGGI INFRAROSSI
	RIVELATORE VOLUMETRICO A DOPPIA TECNOLOGIA
	CENTRALINA PERIFERICA SISTEMA ANTINTRUSIONE
	TASTIERA ALFANUMERICA INSERZIONE/DISINSERZIONE ALLARME ANTINTRUSIONE
	DISPOSITIVO OTTICO/ACUSTICO ALLARME ANTINTRUSIONE
	SISTEMA DI BARRIERE ANTIACCHEGGIO
	MICROFONO CON BASE DA TAVOLO
	COLONNA SONORA 24W
	DIFFUSORE SONORO
	TELECAMERA TVCC
	TELECAMERA TVCC CON BRANDEGGIO
	TELECAMERA TVCC PREDISPOSIZIONE
	TELECAMERA TVCC IN ESECUZIONE STAGNA
DS	CENTRALINA DIFFUSIONE SONORA PREDISPOSIZIONE