

Gruppo di progettazione:
 Progettazione Settore Edifici per la Cultura
 Progetto esecutivo con Studio Sava, Ing. Paolo Serelli, Genio. Mauro Basso
 Condizionamento Progetto esecutivo con Studio Sava
 Progettazione Associazione Temporanea di Professionisti


Progetto in collaborazione con:
 Impianto impianti elettrici, Ing. Sergio Poma
 Impianto Impianto impiantistica, Ing. Roberto Poma
 Condizionamento Impianto impiantistica, Ing. Roberto Poma
 Direzione del Settore Edifici per la Cultura
 Ing. Giancarlo Basso

AS-BUILT NUOVO PADIGLIONE


Comita: **AS-BUILT NUOVO PADIGLIONE**
 Titolo: **PROGETTO IMPIANTI ELETTRICI E SPECIALI IMPIANTO TVCC - DIFFUSIONE SONORA**
 scala: **1:50**

IMPIANTI TECNOLOGICI
 F.P. **Trasler**
 IMPRESA ESECUTRICE


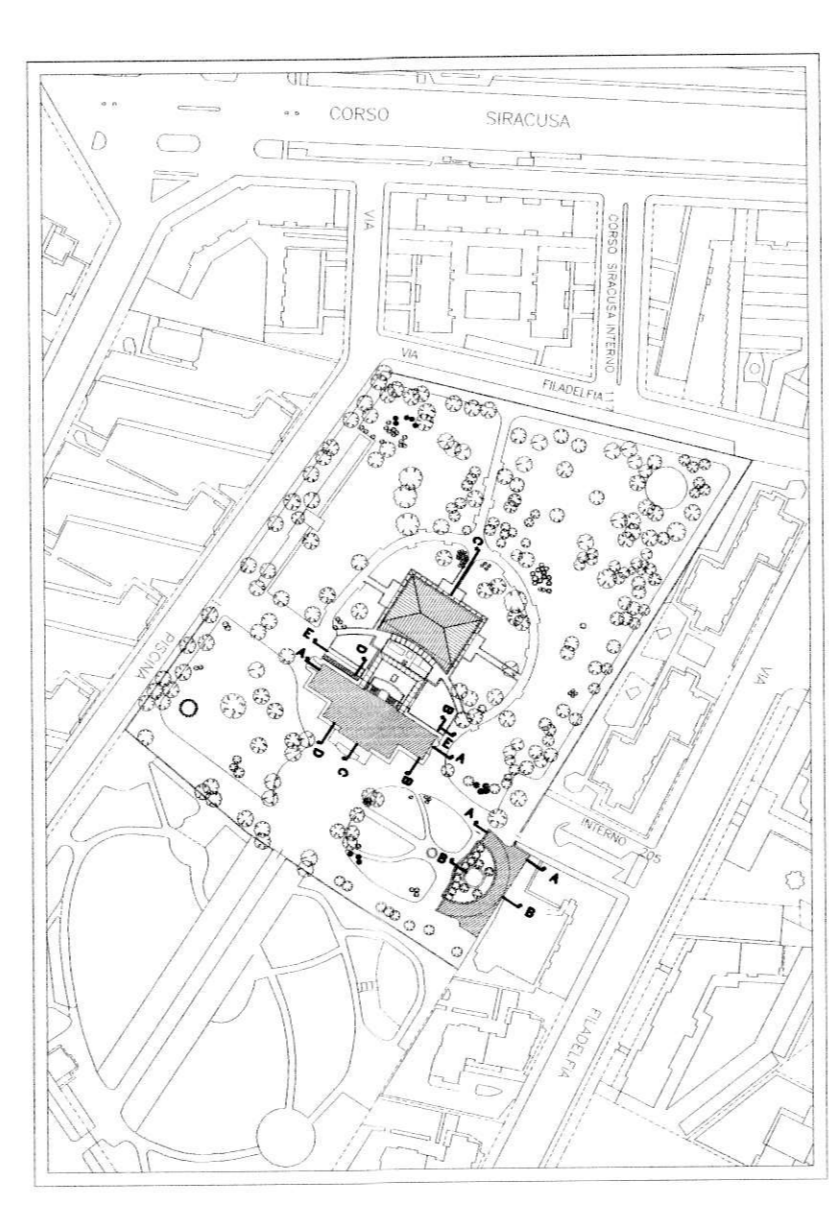

IL PRESENTE ELABORATO GRAFICO
 DEVE ESSERE LETTO IN CONGIUNZIONE
 CON I DOCUMENTI ALLEGATI

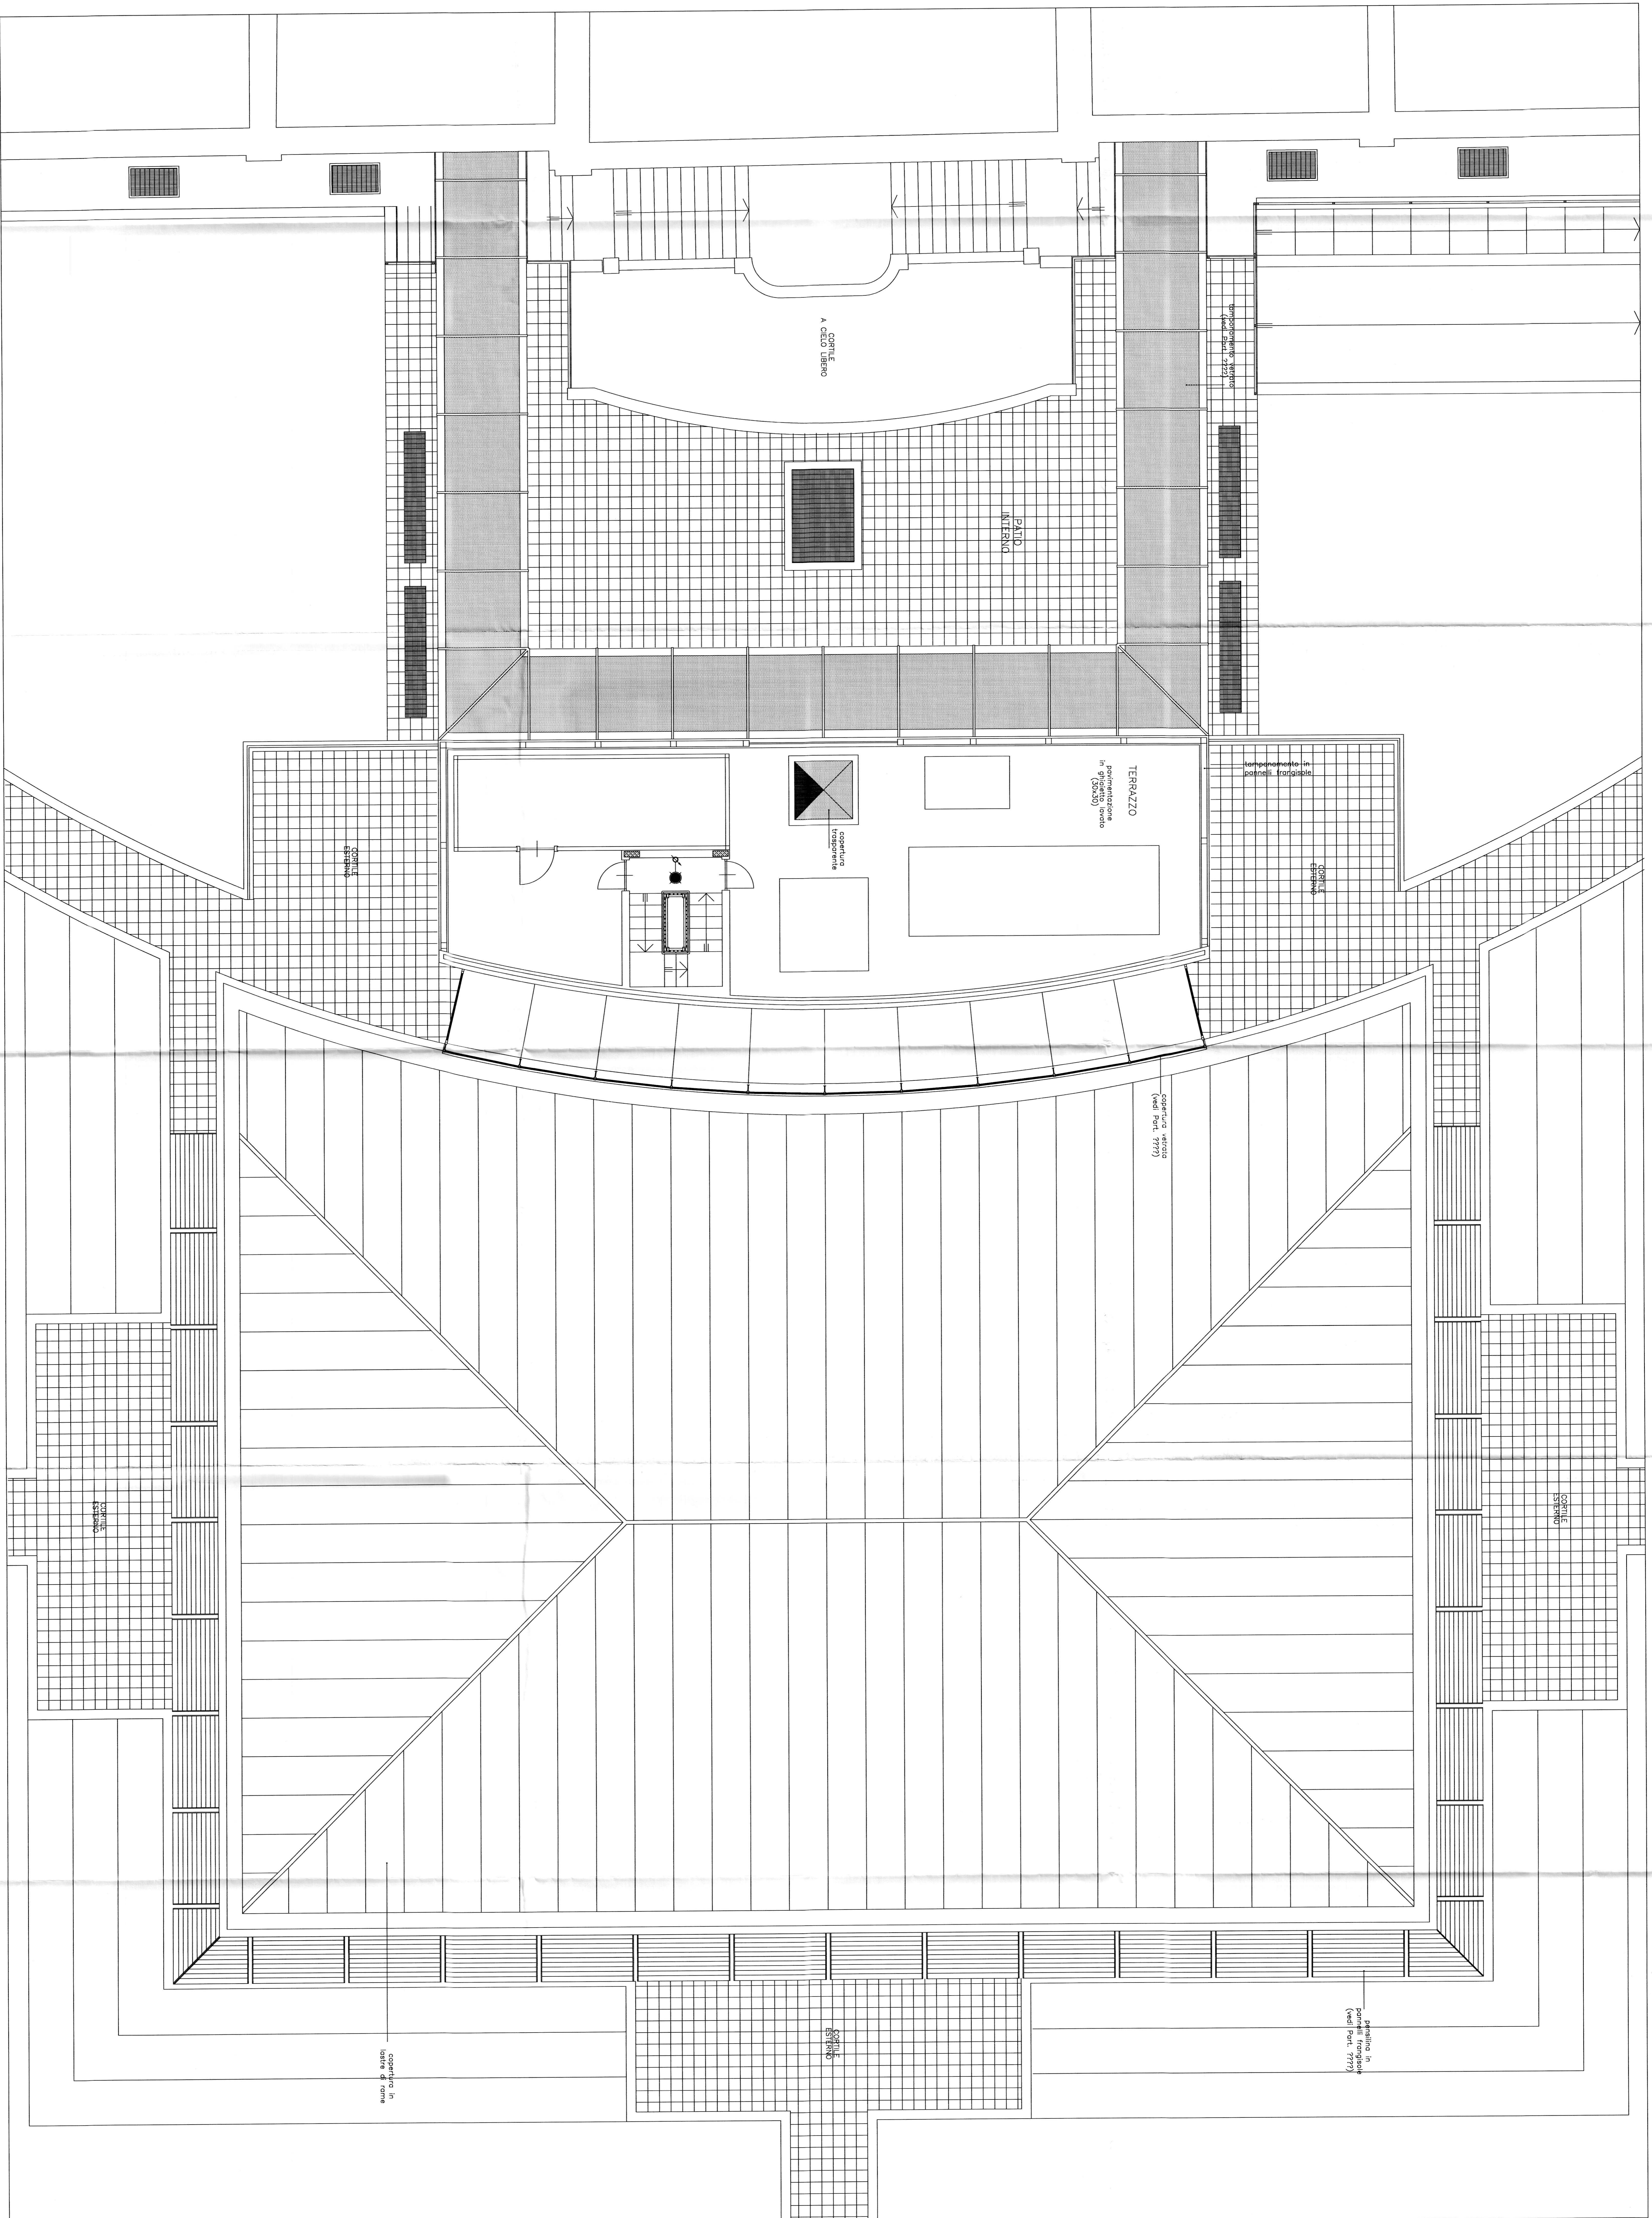

