CITTA' DI TORINO

Divisione Servizi Culturali
Settore Edifici per la Cultura

Via San Francesco da Paola n. 3
10123 Torino

PROGETTO DI RESTAURO E RIQUALIFICAZIONE FUNZIONALE DI VILLA AMORETTI ED ARANCIERA DEL PARCO RIGNON,
Via Filadelfia, n. 205, Torino

Gruppo di progettazione:
Progettazione Settore Edifici per la Cultura

Progetto architettonico: Arch. Rosalba Stura, Ing. Rodolfo Zarrelli, Geom. Mauro Bono
Coordinamento progetto architettonico: Arch. Rosalba Stura

Progettazione Associazione Temporanea di Professionisti

Progetto strutturale: Ing. Mario Ronchetta
Progetto impianti fluidomeccanici: Ing. Giovanni Francesco Lo Cigno
Progetto impianti elettrici: Ing. Sergio Berno
Redazione piano di sicurezza e coordinamento: Ing. Gianluca Chiesa
Coordinamento Associazione Temporanea di Professionisti: Arch. Stefano Trucco
Responsabile di Procedimento e
Dirigente del Settore Edifici per la Cultura:
Ing. Sergio Brero

AS-BUILT | ARANCERA

OGGETTO:
IMPIANTI FLUIDOMECCANICI
DISTRIBUZIONE ALIMENTAZIONE ~~ACQUA~~ FREDDA E CALDA
ACQUA

Arancera - Schema funzionale

FILE: 02070_S03(Sa03AS) DIST.ACQ.SCH.FUNZ*.DWG

SCALA: F/S

IMPRESA ESECUTRICE

IMPIANTI TECNOLOGICI
via S.Gennaro, n.205 - Nola/Piazzolla (NA)
c.a.p. 80037 - tel.:(pbx) 0815115450
e-mail: cems@cems.it - fax: 0815115490

ELABORATO
S.a.
03As

Rev.ne	Data	Descrizione	Elabor.	Verif.	Approv.
1	05/12/2005	AS-BUILT	Mauro	Busco	Grilli

N.B.
Tutti gli apparecchi sanitari avranno ø di allaccio pari a ø1/2"
Il solo carico alla cassetta di risciaquo dei WC e' consentita con ø3/8"
Ogni gruppo omogeneo di apparecchi sara' dotato di rubinetto di intercettazione

Ammortizzatore idropneumatico di sovrapressione del tipo precostruito con sacca a carico di azoto dislocato in posizione ispezionabile ed antigelo

Tubazione acqua fredda
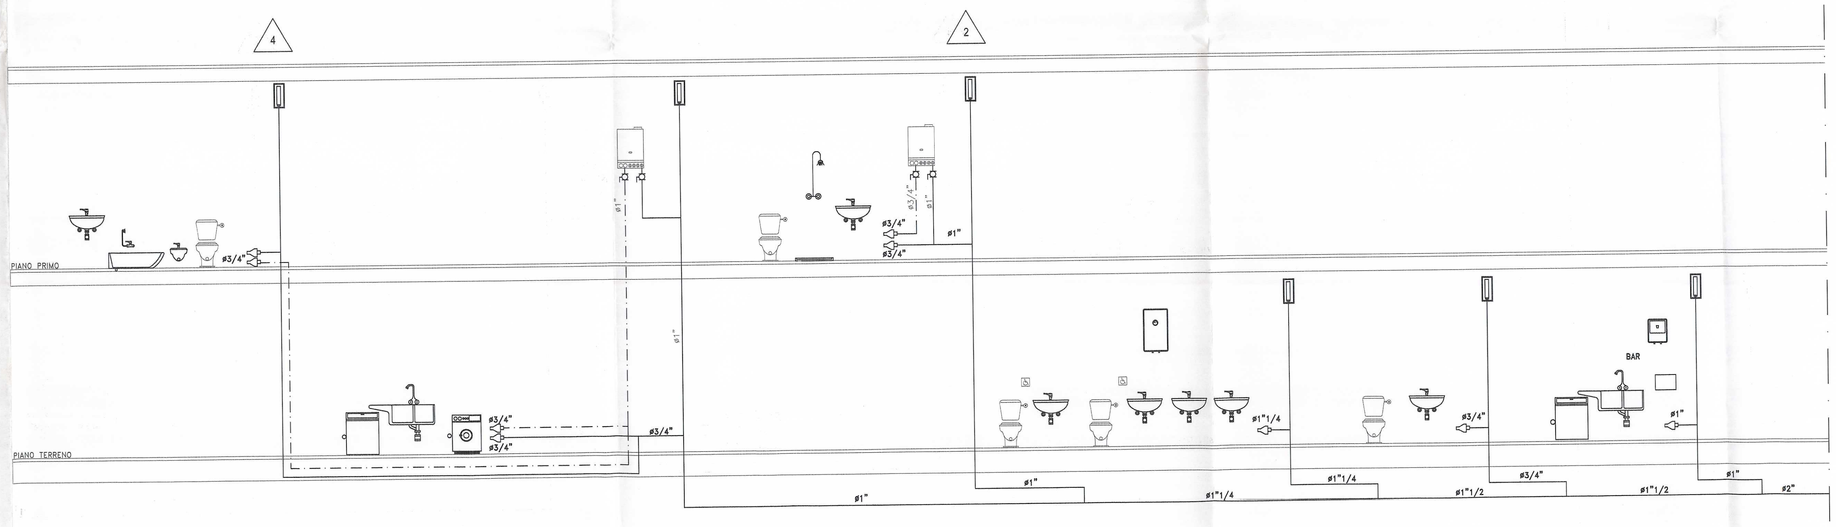
Tubazione acqua calda