

CITTA' DI TORINO
 DIVISIONE GRANDI OPERE ED
 EDILIZIA PER SERVIZI
 SETTORE EDILIZIA
 SPORTIVA ED OLIMPICA

RIQUALIFICAZIONE DELL'AREA SPORTIVA
 MARCHI-COMBI - PALAZZO DEL NUOTO

CLIENTE:

IRIDE
 SERVIZI


PROGETTISTA:



PROGETTO A.S. BUILT

PROGETTO	IMPIANTI SPECIALI
PIANTA	PIANTA LIVELLO -2
SERRANDE	SERRANDE TAGLIAPUOCO

SCHEMA DI COLLEGAMENTO DA 1 FINO A 2 SERRANDE

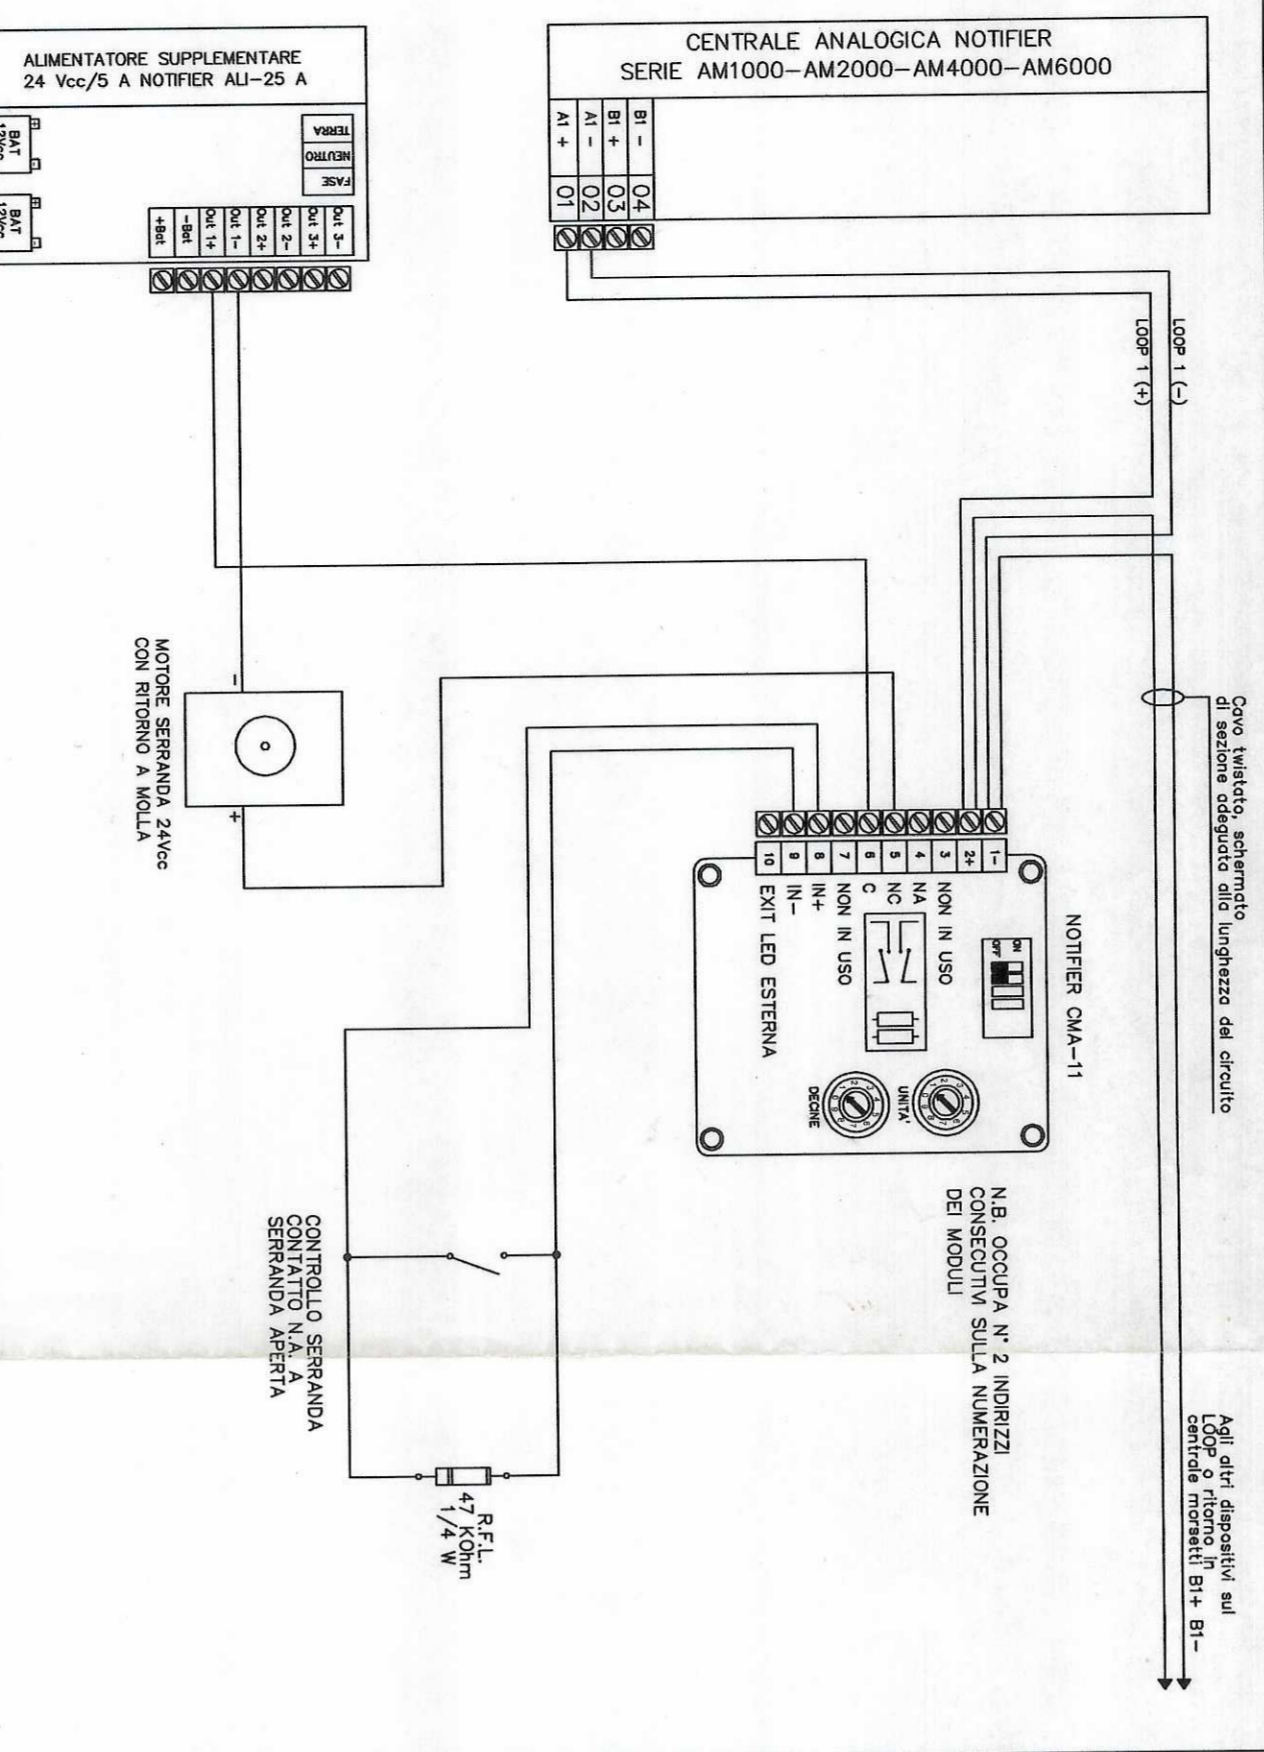

SCHEMA DI COLLEGAMENTO DA 3 O PIU' SERRANDE

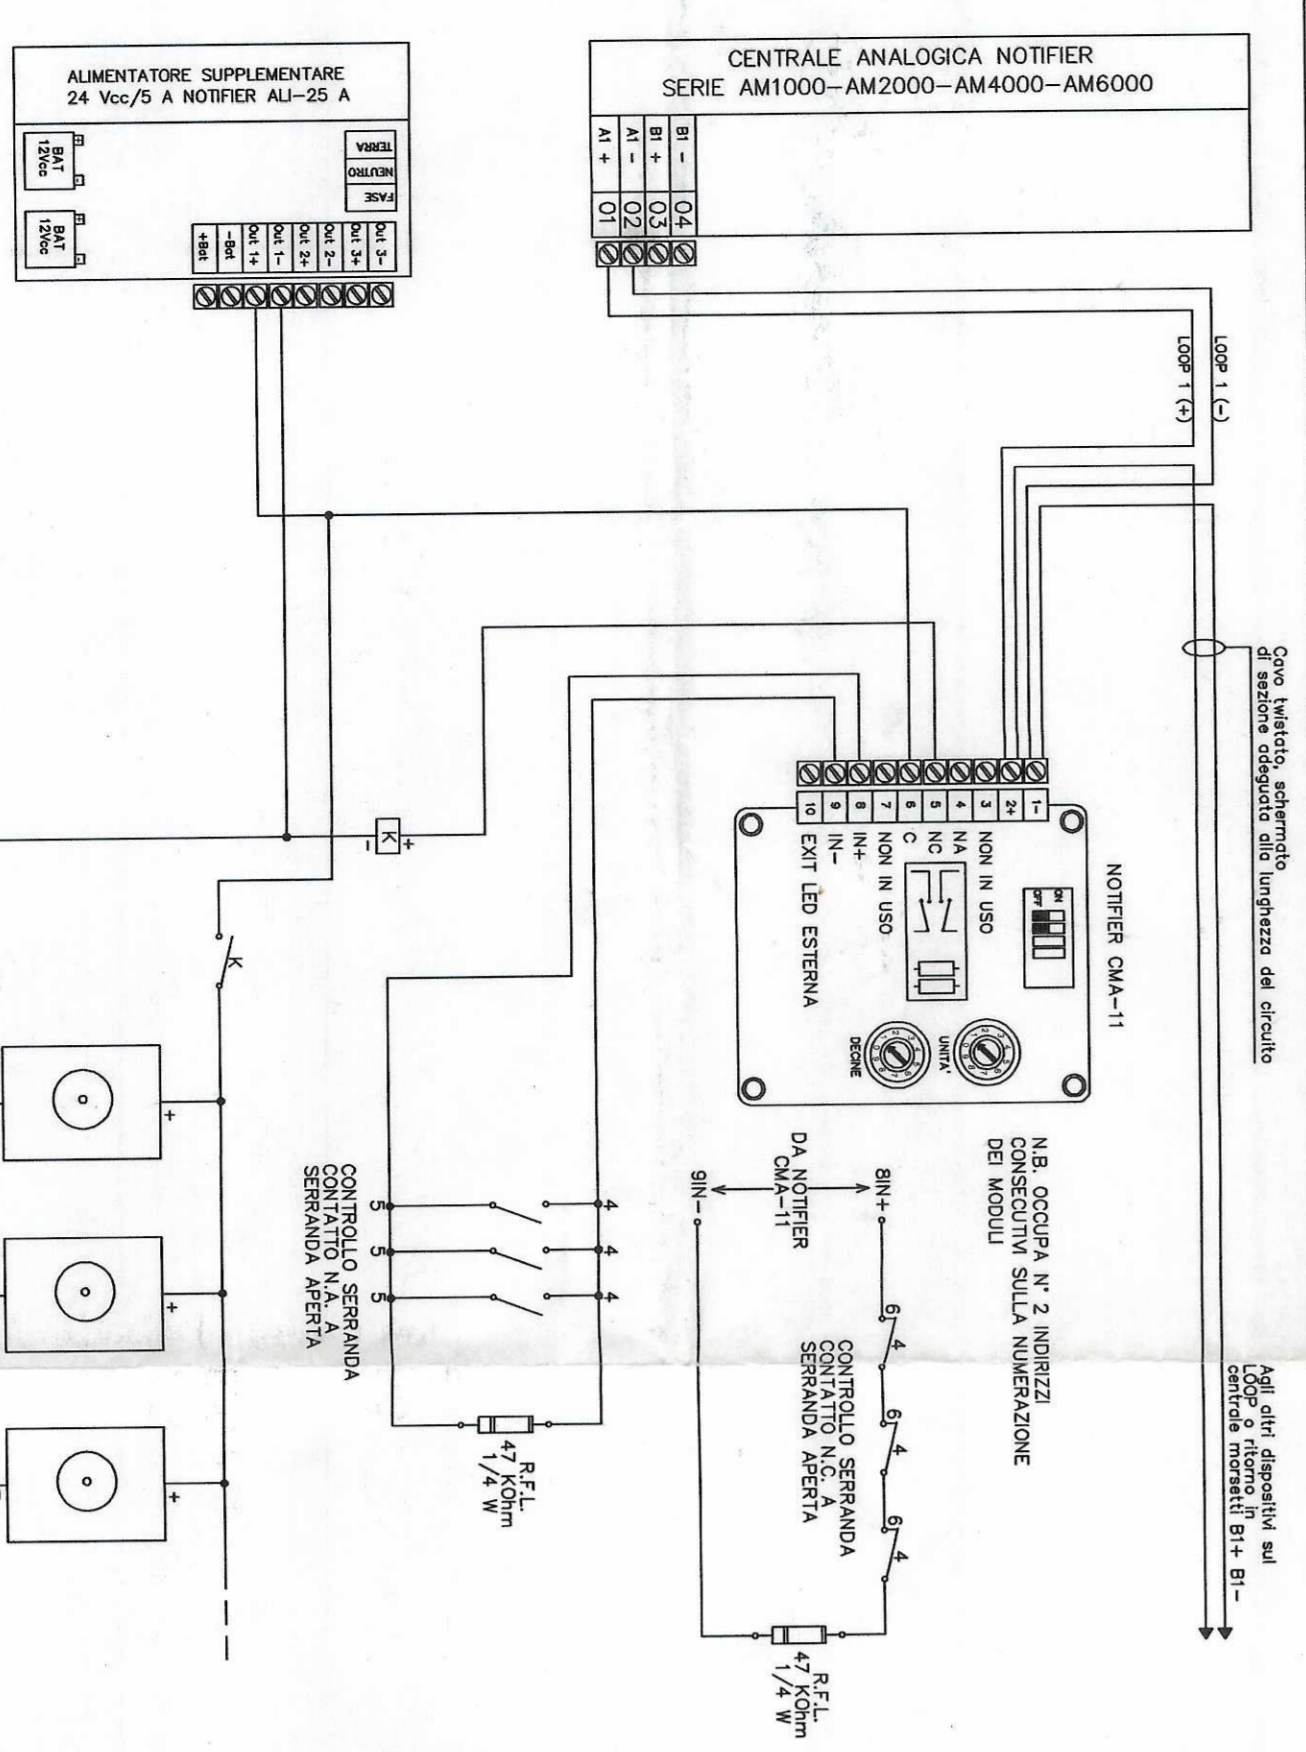

LEGENDA SIMBOLICHE

- 1. Rivelatore ottico termovisionamento individuale a soffitto - Tipo NFX1-SNT2-3501
- 2. Pulsante manuale di segnalazione incendi individuali, cassetti con vetro a frangere Tipo P700
- 3. Alimentatore ottico-acustico per segnalazione "Allarme Incendio" Tipo PAN-IN-CMA11
- 4. Alimentatore in uscita di contenimento con modulo di controllo Tipo AL254-AMMA11
- 5. Cassette di derivazione contenente modulo di interfaccia e comando Tipo DT01-AMMA11
- 6. Cassette di derivazione contenente modulo di interfaccia e comando Tipo DT01/200-AMMA11
- 7. Serranda Motorizzata 24V con ritorno a manila
- 8. Centralina con trasformatore 230/24V per alimentazione serrande
- 9. Ripetitore di Allarme - (da progetto esistente)
- 10. Rivelatore ottico di fumo individuale in contenitore - (da progetto esistente)
- 11. Rivelatore ottico di fumo individuale a soffitto - (da progetto esistente)
- 12. (non codificato) - (da progetto esistente)
- 13. Centrale di Rivelazione Incendio - (da progetto esistente)




