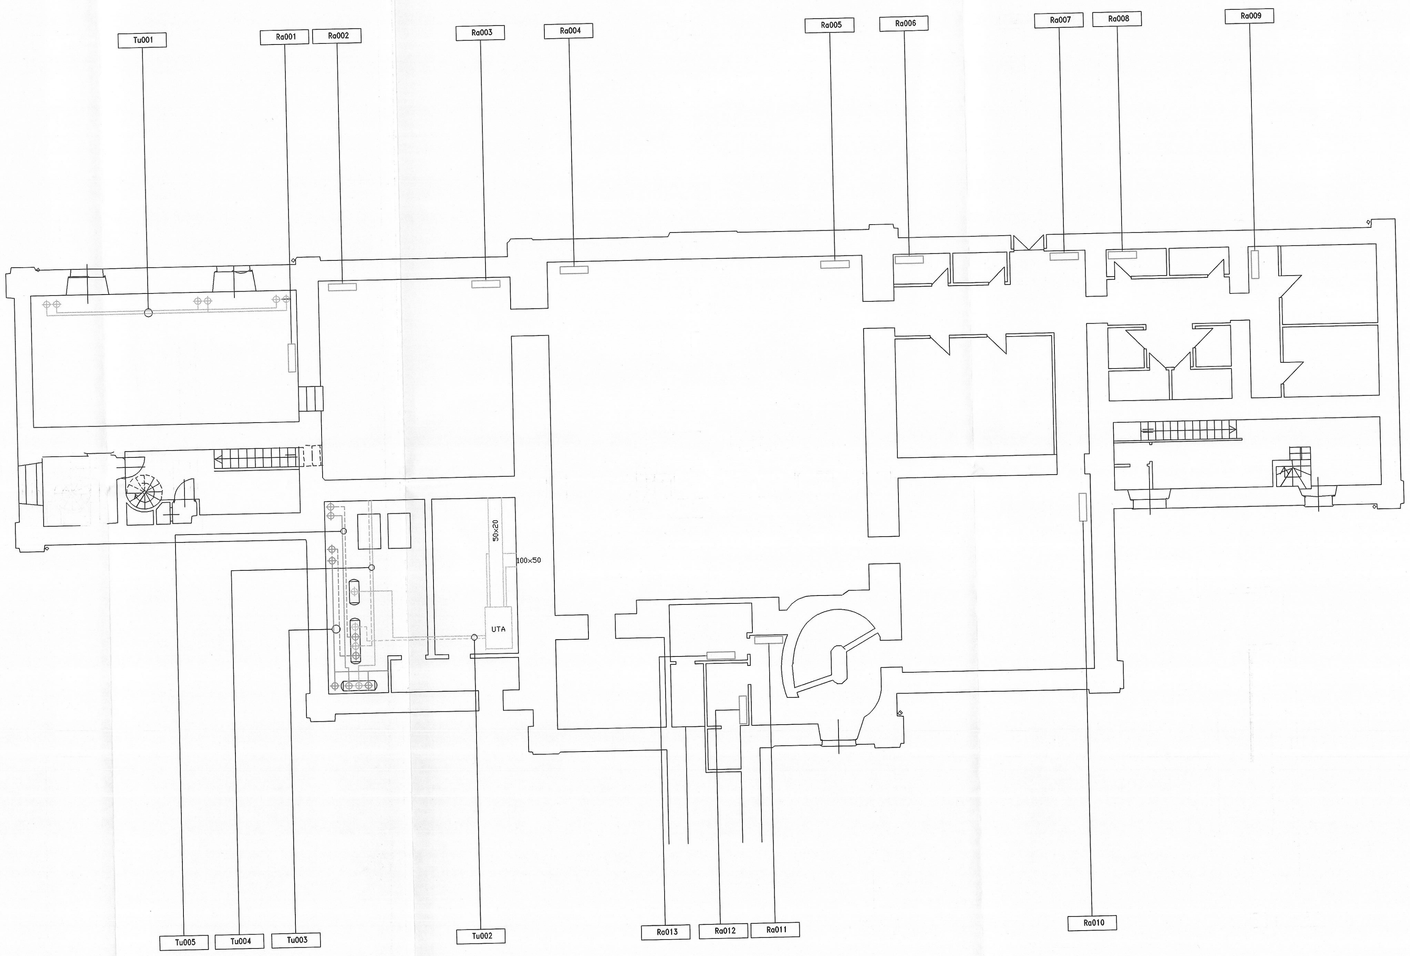

LEGENDA

- Radiatore
- Collettore
- Colonna montante
- Bocchetta di mandata
- Bocchetta o griglia di ripresa
- Mandata termoventilazione
- Ritorno termoventilazione
- Mandata radiatori p. interrato, p. terreno, p. primo
- Ritorno radiatori p. interrato, p. terreno, p. primo
- Mandata radiatori p. interrato, p. terreno, p. primo – sud
- Ritorno radiatori p. interrato, p. terreno, p. primo – sud
- Mandata radiatori p. interrato – sud ovest–, p. terreno
- Mandata radiatori p. interrato – sud ovest–, p. terreno

CITTA' DI TORINO

IMPIANTI TERMICI E DI CONDIZIONAMENTO
DEL COMUNE DI TORINO E DELLA
AZIENDA ENERGETICA METROPOLITANA

"VILLA AMORETTI"
corso ORBASSANO 200

RACCOLTA E INFORMATIZZAZIONE DATI
NELL'AMBITO DELL'APPALTO DEI SERVIZI
GESTIONALI E MANUTENTIVI E DEGLI INTERVENTI
PER LA RIDUZIONE DEI CONSUMI ENERGETICI

TAMOIL PETROLI S.p.A.

Commessa: IT026	Oggetto: ELABORATI GRAFICI	Verificato: Data: 26/01/99
Code Imp. A.E.M.: 02.11.011.X'VI		Validato: Data:
Code Imp. S.T.I.: COM2–138	PIANTA PIANO SEMINTERRATO	Agg.: Data: 26.01.99
Doc.: EG2–138	Tavola: 1/5	Scala: 1:100

PROGETTO
INGEGNERIA

Titolare dell'Attivita'
AEM AZIENDA ENERGETICA METROPOLITANA TORINO S.p.A.
DELIBERAZIONE CONSIGLIO COMUNALE n.111 DEL 18.04.94