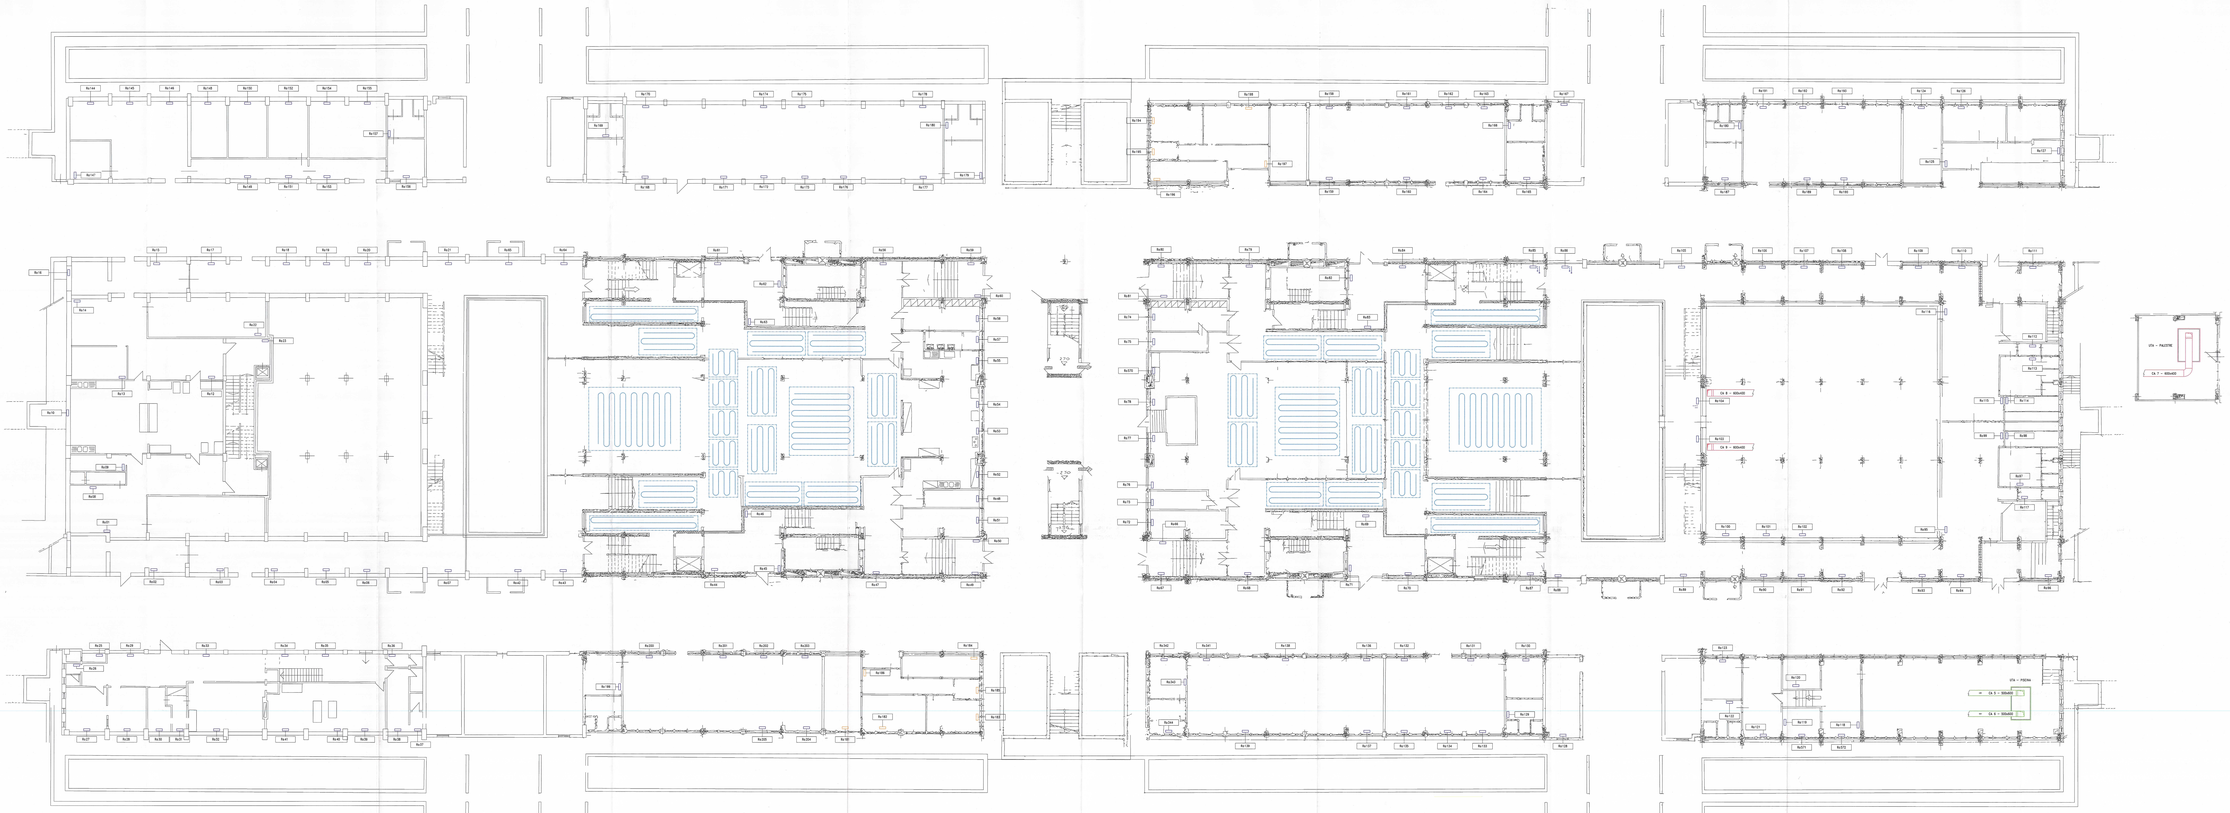

CITTA' DI TORINO

IMPIANTI TERMICI E DI CONDIZIONAMENTO DEL COMUNE DI TORINO E DELLA AZIENDA ENERGETICA METROPOLITANA

COMPLESSO "E-11"

TORINO-Via Rubino/Gaidano/Collino

RACCOLTA E INFORMATIZZAZIONE DATI NELL'AMBITO DELL'APPALTO DEI SERVIZI GESTIONALI E MANUTENTIVI E DEGLI INTERVENTI PER LA RIDUZIONE DEI CONSUMI ENERGETICI

TAMOIL PETROLI S.p.A.

Commessa: 11026	Oggetto	Verificato: Data:
Code Imp. A.E.M.: 02.12.041.II	ELABORATI GRAFICI	Validato: Data:
Code Imp. S.T.: COM2-67	PIANTA PIANO SEMINTERRATO	Agg.:
Doc.: EG2-67	Tavola: 2/5	Scala: 1:100 Data: 29.10.98
PROGETTO		Titolare dell'Attivita'