CITTA' DI TORINO

DIREZIONE EDIFICI MUNICIPALI, PATRIMONIO E VERDE

SERVIZIO EDIFICI MUNICIPALI

PROGETTO MANUTENZIONE STRAORDINARIA E MESSA A NORMA PALAZZO CIVICO ANNO 2014

Progetto architettonico:
arch. Eleonora MANFREDI
arch. Rossella VISSICCHIO
geom. Pasquale CASTALDO

Progetto impianti elettrici:
per. Ind. Pietro LOVECCHIO

Coordinatore per la Sicurezza:
arch. Marco MICHELOTTI


Progetto strutturale:
ing. Marco TOBALDINI
STUDIO ALOT ENGINEERING
via Chiala 40/D Torino

Responsabile del procedimento e Dirigente Settore Tecnico:
arch. Dario SARDI

C.E. IMPIANTI TECNOLOGICI S.R.L. TORINO P.IVA 12848860016

ESECUTORE: *CE Impianti Tecnologici S.r.l.*
Corso Taranto, 5– 10154 Torino
Tel/fax 011.3810536
E– mail: ce.impianti tecnologici@gmail.com


AS–BUILT

OGGETTO: MANICA VIA CORTE D'APPELLO

IMPIANTO ELETTRICO
ILLUMINAZIONE ORDINARIA E DI SICUREZZA

NOME–FILE	Scala Plot
	1=10
RIFERIMENTO	
0000	
SCALE:	
1:---- 1:--	1:10

REV	MODIFICHE	DATA	DISEGNATORE
0	EMISSIONE	giugno 2015	
1	EMISSIONE	marzo 2017	CE Impianti tecnologici s.r.l.
2			
3			
4			
5			

ELABORATO
IE 02

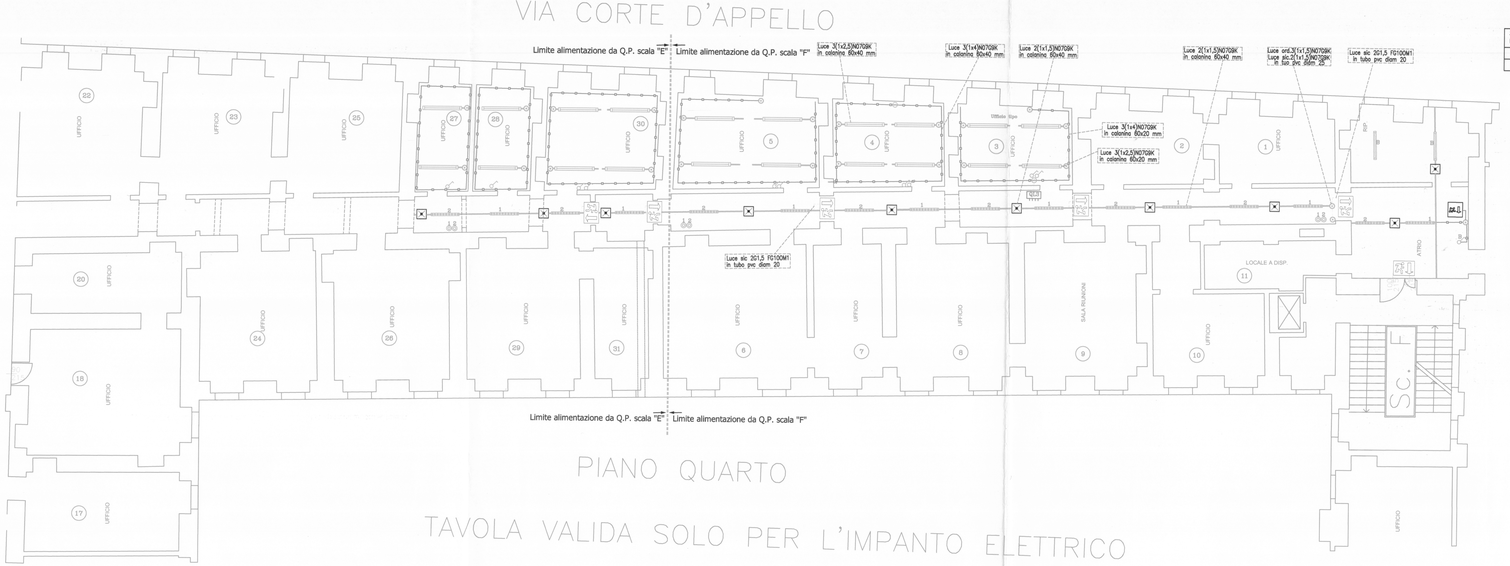

Legenda Cavi Uffici

Sigla Utenza	DA Quadro	A Circuito	Cavo	Sezione	Utenza
C1	QL	C1	N07G9-K	2(1x4)PE4	Luce,prese e fan-coils su circ. ordinario
C2	QL	C2	N07G9-K	2(1x4)PE4	Prese rosse PC su circ. privilegiato

LEGENDA

SIMBOLO	DESCRIZIONE
	Quadro elettrico
	Canalina di pvc 60x20 mm
	Canalina metallica portapparecchi 60x40 mm
m o m	Tubazione incassata
	Cassetta di derivazione
	Plafoniera lamellare 1x36W esistente
	Plafoniera led 2x18W nuova installazione
	Plafoniera lamellare 1x58W esistente
	Plafoniera di sicurezza 11W 350 lumen accesa in emergenza
	Plafoniera di sicurezza SA con pittogramma per segnalazione via di fuga
	Comando funzionale - Interruttore unipolare
	Comando funzionale - Pulsante
	Canalizzazioni asc/disc/passante

Quadro elettrico QL Tipico

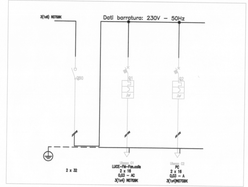
3(4G 16 mm²)
