
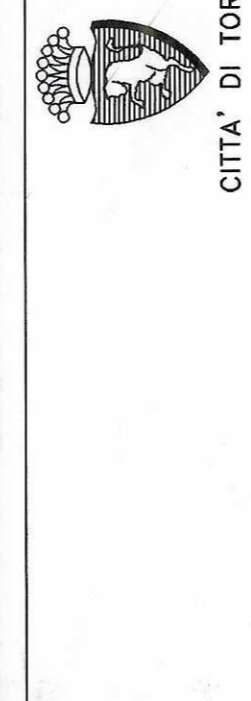



LEGENDA

- Mandata circ. palestra maschile
 - Ritorno circ. palestra maschile
 - Mandata circ. corridoi destra
 - Ritorno circ. corridoi destra
 - Mandata circ. aule destra
 - Ritorno circ. aule destra
 - Mandata circ. aule 1 piano
 - Ritorno circ. aule 1 piano
 - Mandata circ. corridoi sinistra
 - Ritorno circ. corridoi sinistra
 - Mandata circ. aule sinistra
 - Ritorno circ. aule sinistra
 - Mandata circ. palestra femminile
 - Ritorno circ. palestra femminile
 - Mandata circ. uffici
 - Ritorno circ. uffici
 - Mandata circ. radiatori piscina
 - Ritorno circ. radiatori piscina
- Collettore
 - ◇ Colonna montante
 - ⊗ Valvola a sfera
 - Radiatore

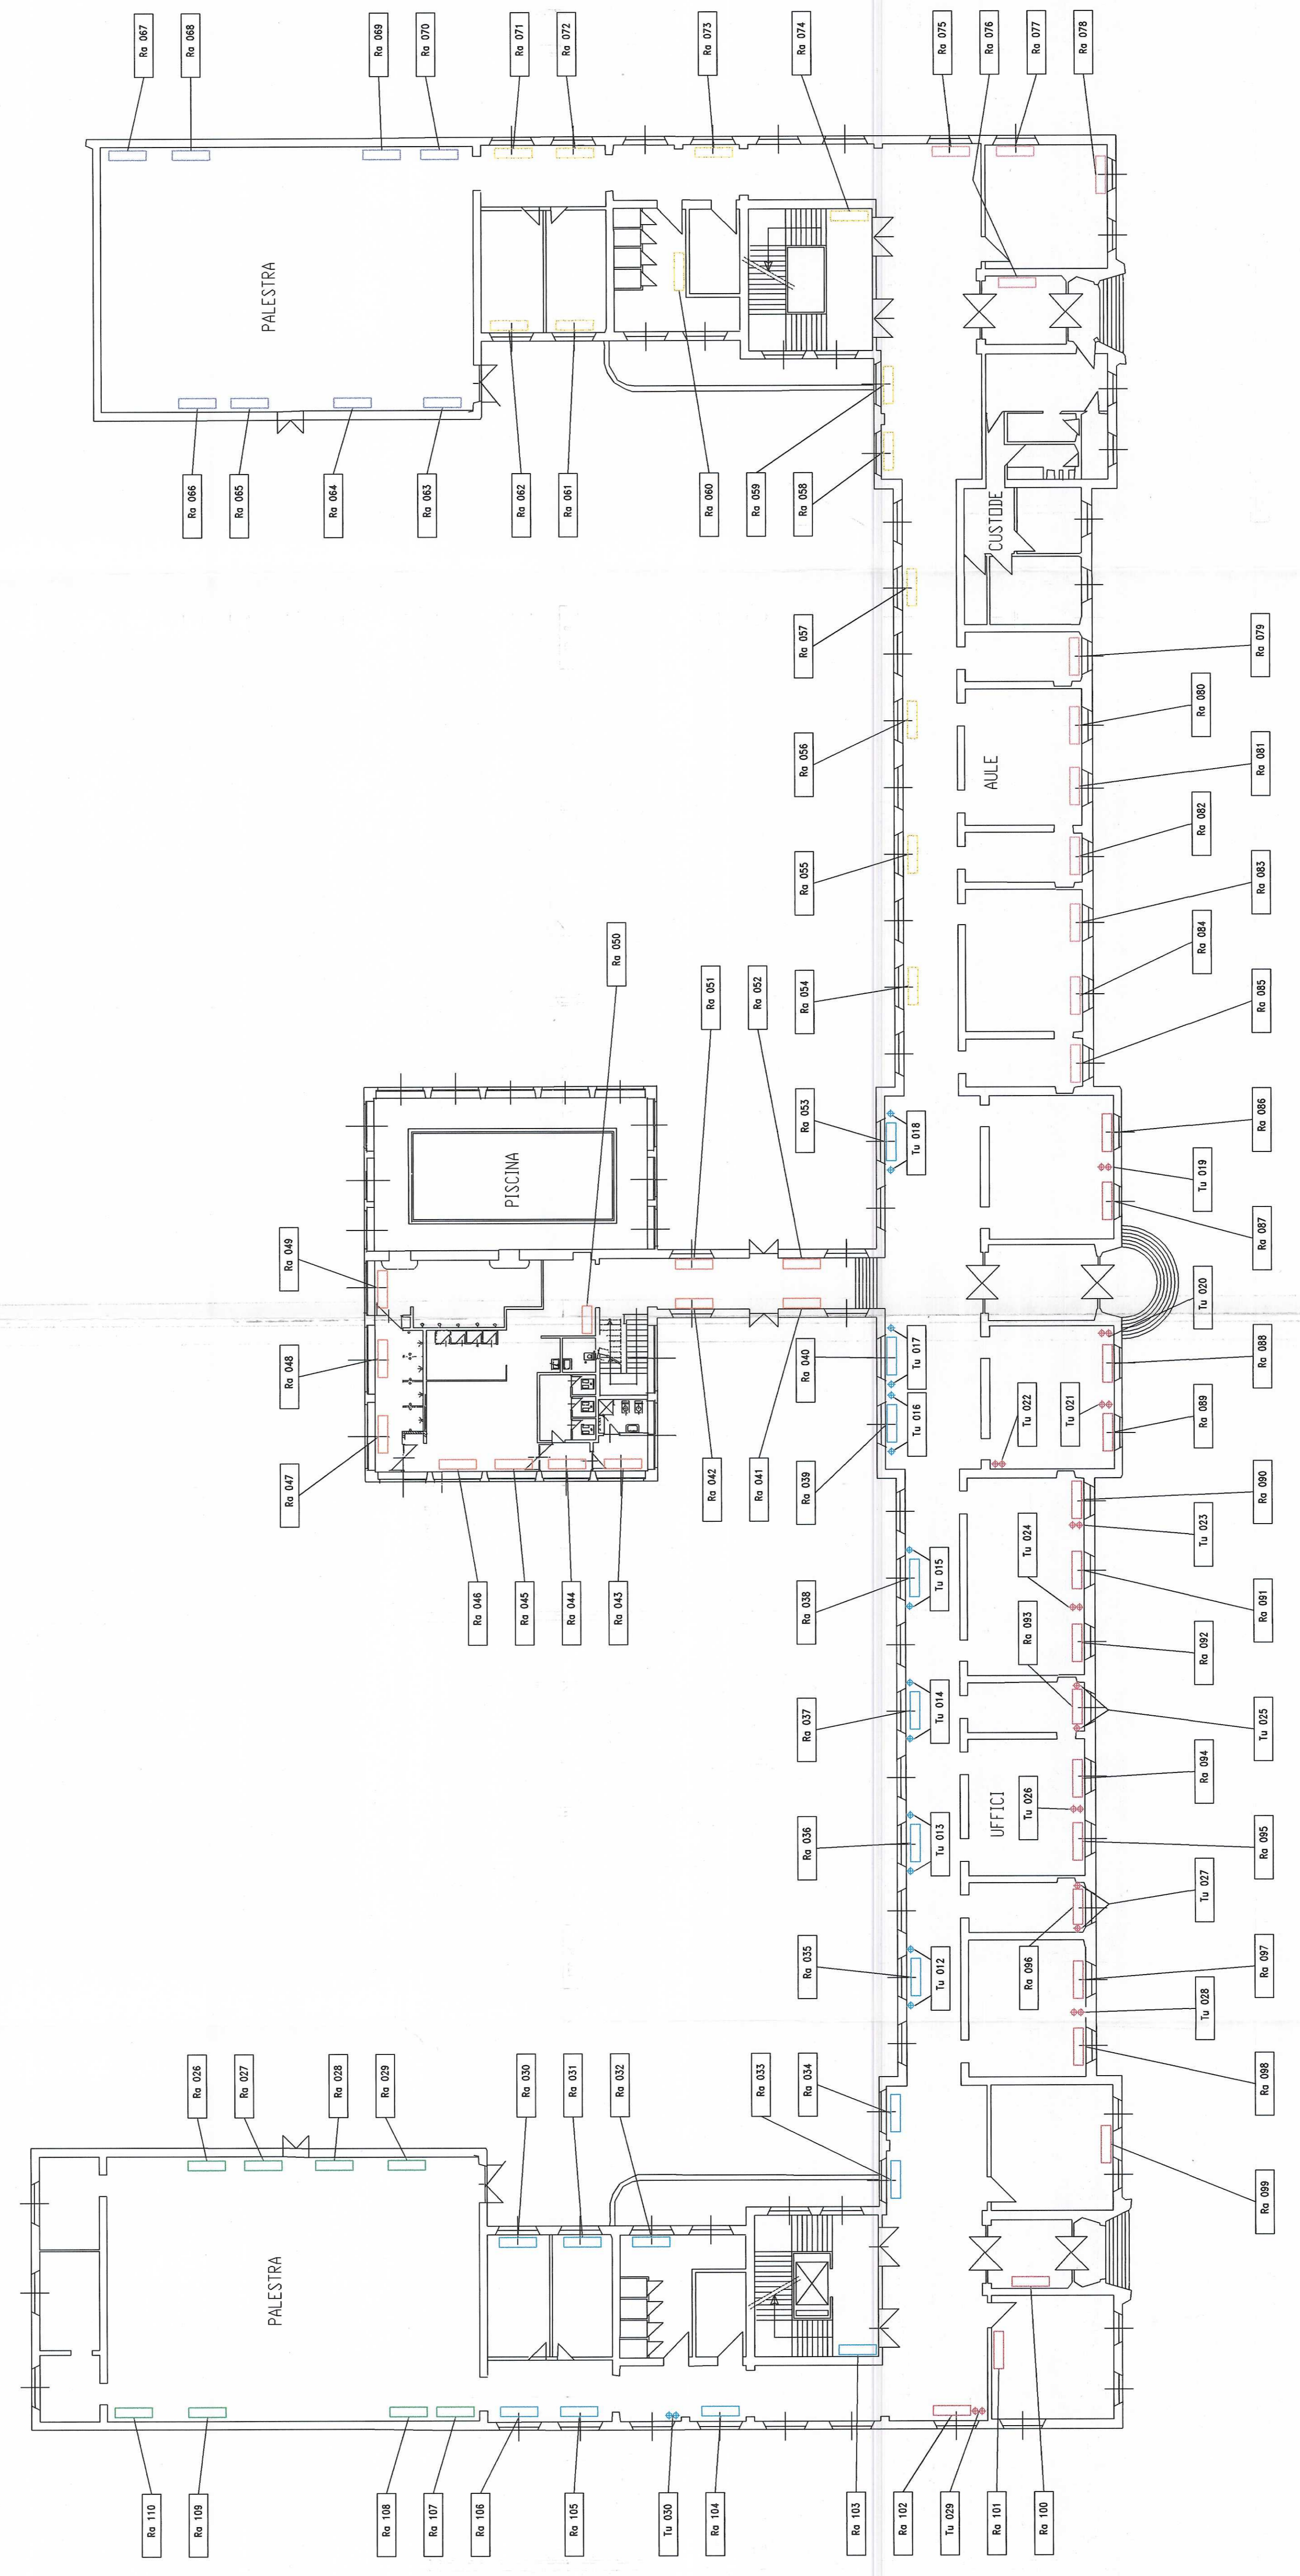

CITTÀ DI TORINO
IMPIANTI TERMICI E DI CONDIZIONAMENTO
 DEL COMUNE DI TORINO E DELLA
 AZIENDA ENERGETICA METROPOLITANA
"SCUOLA ELEMENTARE
"DUCA DEGLI ABRUZZI"
 VIA MONTEVIDEO 11

RACCOLTA E INFORMATIZZAZIONE DATI
 NELL'AMBITO DELL'APPALTO DEI SERVIZI
 GESTIONALI E MANUTENTIVI E DEGLI INTERVENTI
 PER LA RIDUZIONE DEI CONSUMI ENERGETICI

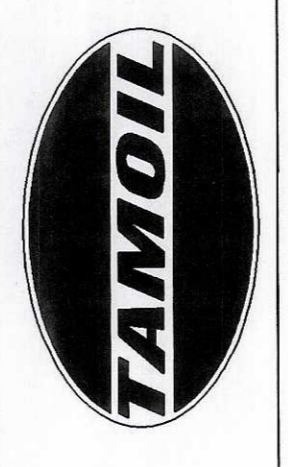

TAMOIL PETROLI S.p.A.

Commissio: IT026	Oggetto ELABORATI GRAFICI	Verificato: [Signature]
Code Imp. A.E.M.: 09.10.141.II	Code Imp. S.T.I.: COM2-30	Data: [Signature]
Doc.: EG2-30	Tavola: 2/5	Data: [Signature]
	Scala: 1:100	Agg.: [Signature]
		Date: 11.98

PROGETTO

Titolare dell'Attività
AEM
 AZIENDA ENERGETICA METROPOLITANA
 SEDE SOCIALE: TORINO, VIA S. PIETRO 11