


CITTA' DI TORINO
**IMPIANTI TERMICI E DI CONDIZIONAMENTO
 DEL COMUNE DI TORINO E DELLA
 AZIENDA ENERGETICA METROPOLITANA**

**PISCINA COMUNALE
 TORINO - C.so Galileo Ferraris ,294**

**RACCOLTA E INFORMATIZZAZIONE DATI
 NELL'AMBITO DELL'APPALTO DEI SERVIZI
 GESTIONALI E MANUTENTIVI E DEGLI INTERVENTI
 PER LA RIDUZIONE DEI CONSUMI ENERGETICI**

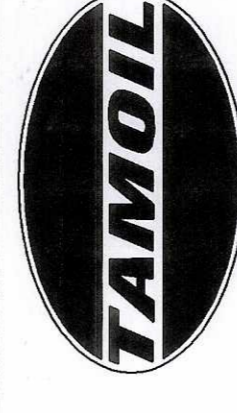

TAMOIL PETROLI S.p.A.

Commissario: IT026	Verificato:
Code Imp. A.E.M.: 02.11.071.XI	Data: 09/09/99
Code Imp. S.T.I.: COM2-153	Validato: Data:
Doc.: EG2-153	Agg.: Data: 10.10.99
Oggetto: ELABORATI GRAFICI PIANTE PIANO INTERRATO Tavola: 1/3 Scale: 1:100	

PROGETTO 	Titolare dell'Attività
--------------	----------------------------