CITTA' DI TORINO

DIREZIONE EDIFICI MUNICIPALI, PATRIMONIO E VERDE

SERVIZIO EDIFICI MUNICIPALI

PROGETTO MANUTENZIONE STRAORDINARIA E MESSA A NORMA PALAZZO CIVICO ANNO 2014

Progetto architettonico:
arch. Eleonora MANFREDI
arch. Rossella VISSICCHIO
geom. Pasquale CASTALDO

Progetto impianti elettrici:
per. ind. Pietro LOVECCHIO

Coordinatore per la Sicurezza:
arch. Marco MICHELOTTI

Progetto strutturale:
ing. Marco TOBALDINI
STUDIO ALOT ENGINEERING
via Chiala 40/D Torino

Responsabile del procedimento e Dirigente Settore Tecnico:
arch. Dario SARDI


IMPIANTI TECNOLOGICI S.R.L. — ELECTRICAL CONTACTS

ESECUTORE: *CE Impianti Tecnologici S.r.l.*
Corso Taranto, 5– 10154 Torino
Tel/fax 011.3810536
E– mail: ce.impianti tecnologici@gmail.com

C.E. IMPIANTI TECNOLOGICI SRL — ELECTRICAL CONTACTS

AS–BUILT

OGGETTO: MANICA VIA CORTE D'APPELLO

IMPIANTO ELETTRICO
PRESE A SPINA E FORZA MOTRICE

NOME–FILE: Scala Plot 1=10

RIFERIMENTO: 0000

SCALE: 1:---- 1:-- 1:10

REV	MODIFICHE	DATA	DISEGNATORE
0	EMISSIONE	giugno 2015	
1	EMISSIONE	marzo 2017	CE Impianti tecnologici s.r.l.
2			
3			
4			

ELABORATO: IE 03

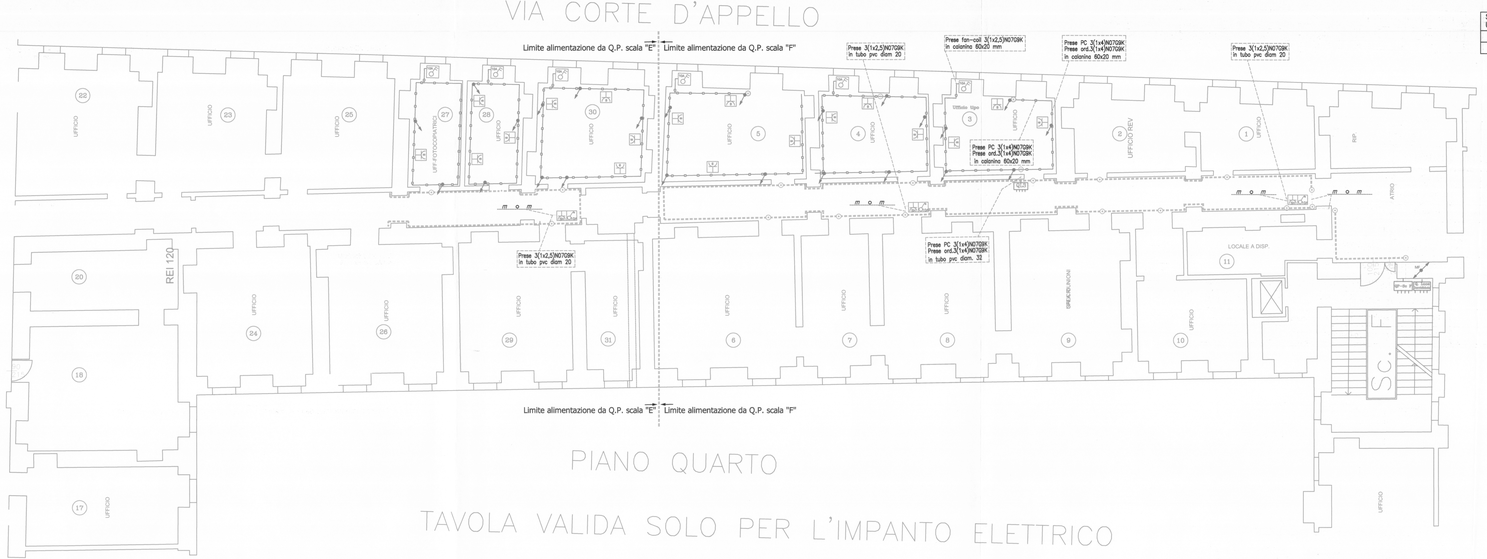

Legenda Cavi Uffici

Sigla Utenza	DA Quadro	A Circuito	Cavo	Sezione	Utenza
C1	QL	C1	N07G9-K	2(1x4)PE4	Luce,prese e fan-coils su circ. ordinario
C2	QL	C2	N07G9-K	2(1x4)PE4	Prese rosse PC su circ. privilegiato

LEGENDA

SIMBOLO	DESCRIZIONE
	Quadro elettrico
	Canalina di pvc 60x20 mm
	Tubazione incassata
	Tubazione in vista
	Cassetta di derivazione
	Batteria di prese postazione lavoro: F.M. e PC
	Prese ord.: 2 bip. (10/16A +T)+1 schuko 10/16A + int. MT 2P 10A
	Prese PC.: 1 bip. (10/16A +T)+2 schuko 10/16A + int. MT 2P 10A
	Interruttore di sezionamento alimentazione fan-coils
	Canalizzazioni asc/disc/passante
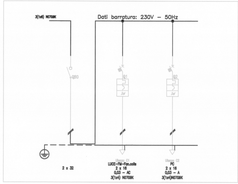
Quadro elettrico QL Tipico