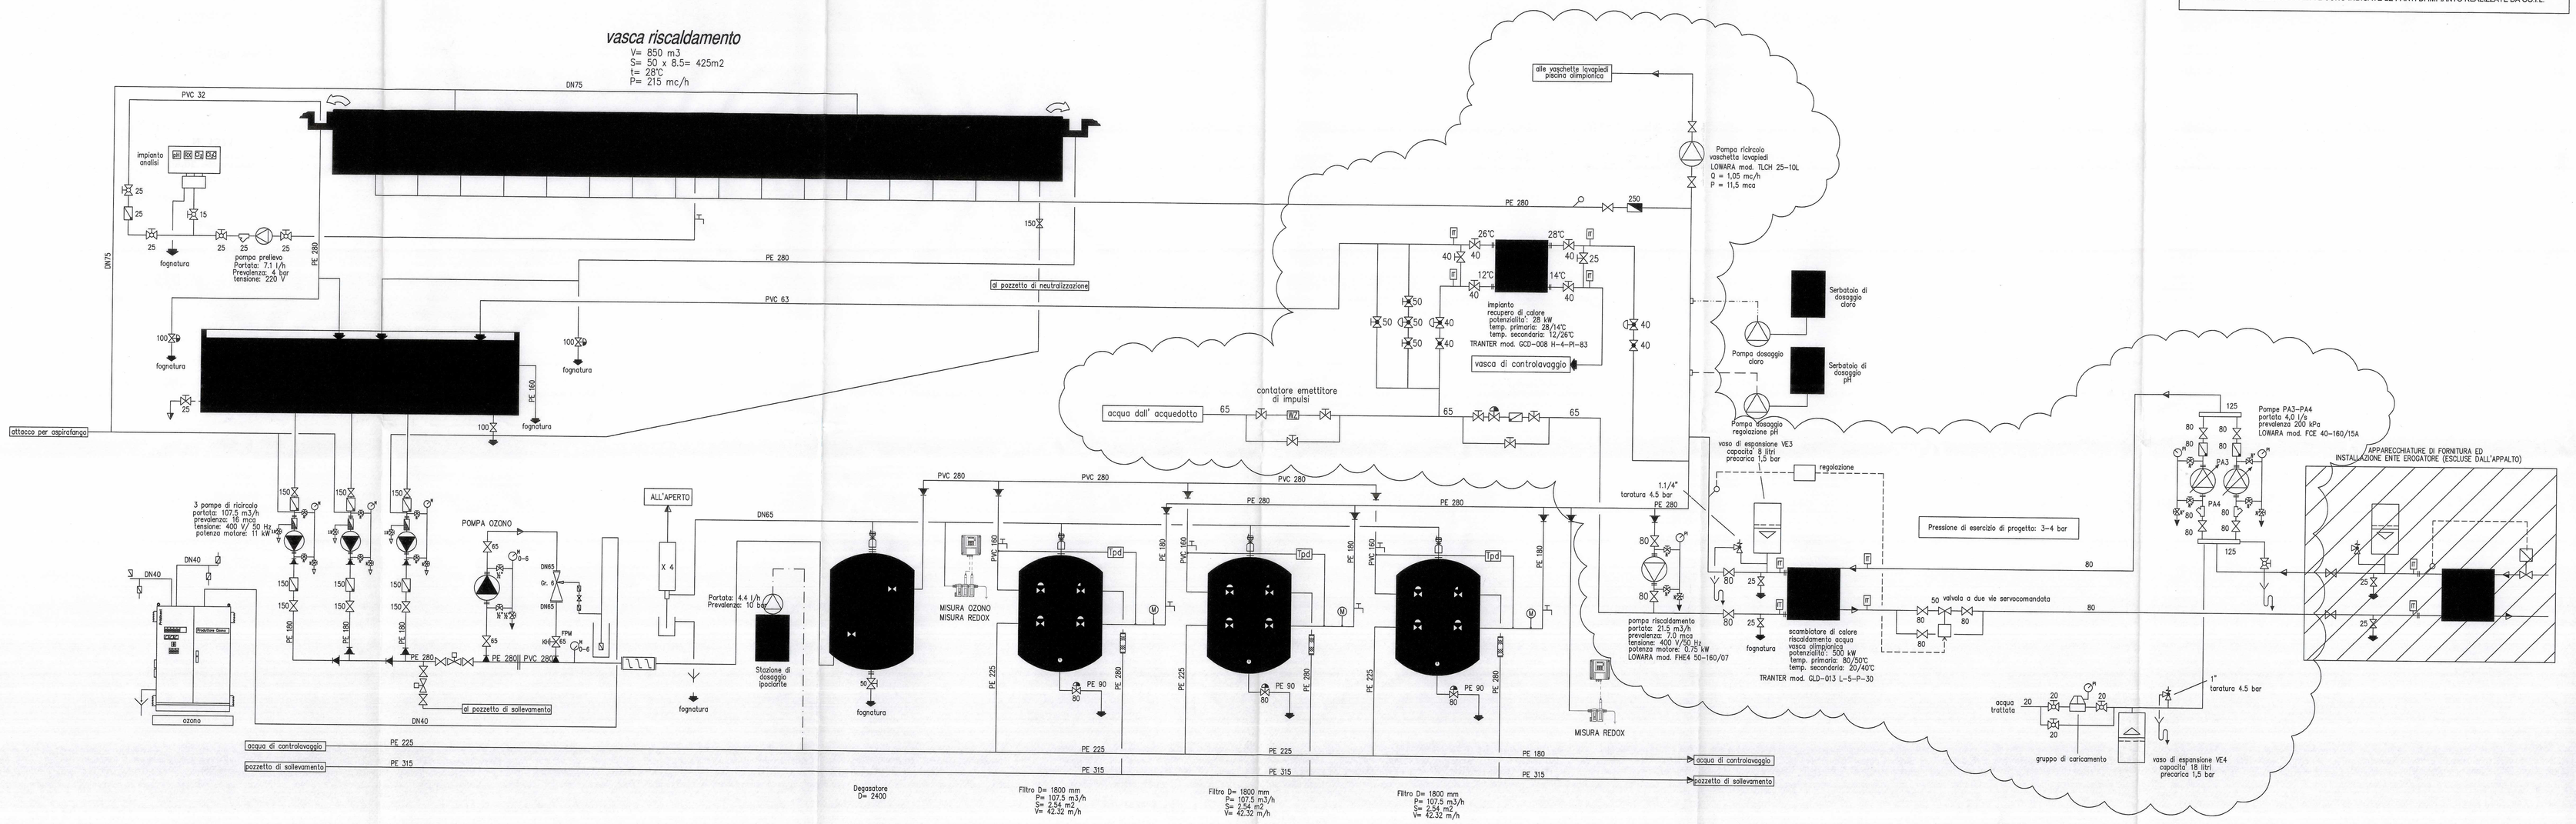

NOTA:

RACCHIUSE NELLE NUVOLETTE SONO INDICATE LE PARTI DI IMPIANTO REALIZZATE DA CO.I.L.

LEGENDA

Valvole manuali	Valvole con comando pneum. a semplice effetto	Valvole con comando pneum. a doppio effetto	Valvole con comando elettrico o magnetico
Valvola a sfera	Valvola a farfalla 24 V – DC	Valvola a farfalla 24 V – DC	Valv. c. posizionatore 24 V – DC
Valvola a farfalla	Valvola a membrana 24 V – DC	Valvola a membrana 24 V – DC	Valvola a membrana 24 V – DC
Valvola a membrana	Valvola a manicotto 24 V – DC	Cambio di diametro	Filtro
Saracinesca	Misuratore di flusso		
Trasduttore differenziale di pressione			

Valvola di ritegno (clapet)	Riduttore di pressione	T	Termometro
Valvola di ritegno a sfera	PS Pressostato		Sonda di temperatura
Misuratore di portata 24 V – DC	P Trasmettitore di pressione		Manometro
Flussimetro	V Indicatore di portata		Manometro differenziale
Filtro impurita'	FS Flussostato		Iniettore
Valvola di dosaggio	FU Trasformatore di frequenza		Miscelatore statico
Valvola di sfera	F Filtro		Indicatore di passaggio
Valvola di sicurezza	WZ Contatore acqua ad impulsi		Regolatore
Pompa di circolazione	Sottfante		Punta di prelievo

Acqua filtrata	Cloro	Aspirazione sitrazioni	
Acqua da filtrare	Floculante	Torrente artificiale	
Acqua di sfiato	Acido	Massaggi	
Acqua allo scarico	Ozono	Massaggio nuce	
Acqua di controlavaggio	Acqua per analisi	Cascata	
Aria di controlavaggio	Aria compressa	Scivolo	
Aria di sfiato	Dosaggio carbone attivo	Attrazioni ad aria	

RIQUALIFICAZIONE SPORTIVA
PALAZZO del NUOTO
VIA FILADELFIA n. 89
TORINO

AS-bUILT

SCALA	FILE	ARCHIVIO N.
IMPRESA COSTRUTTRICE	TITOLARE DELL' ATTIVITA' IRIDE SERVIZI S.p.A. Corso Svizzera, 95 – 10143 TORINO P. IVA – C.F. 08057520822	COMMITTENTE CITTA' DI TORINO

No	Data	Descrizione	Emesso	Verificato	Approvato
0	03/12/2010	AS BUILT	MLM	MRR	LCG

CLIENTE: IRIDE SERVIZI

CANTIERE: PALAZZO DEL NUOTO - TORINO — N° DISEGNO 1 0 9 1 3 5 I I 1 5 A

IMPIANTO: TRATTAMENTO ACQUE — Rif. 135/09 — DWG 1115 — FOGLI ---

OGGETTO: SCHEMA FUNZIONALE PISCINA DI RISCALDAMENTO

CO.I.L.

PROGETTAZIONE E COSTRUZIONE IMPIANTI TECNOLOGICI - CONDIZIONAMENTO - RISCALDAMENTO

COIL srl - Via Antonio Pacinotti 9 - 10098 Rivoli (TO) - Tel 0119957555 Fax 0119957566 - P.IVA 08006780019 - e-mail: ufficiotecnico@coil.it