PROGETTISTA E DD.LL.
ROBERTO DAL DEGAN ARCHITETTO
Via Santa Teresa 15 - 10121 Torino
tel. 011.538.500/fax 011.537.150
E.mail: studio@archidaldegan.it

COMMITTENTE:
Organizing Committee for the XX Olympic Winter Games Torino 2006
C.so Novara 96 - 10152 Torino

TIPO di LAVORO:
Ristrutturazione per allestimento uffici del fabbricato in Torino, Via Bologna n.74

TAVOLA:
Pianta piano interrato
Impianto illuminazione normale/emergenza e F.M.

TAV. 292-01

SCALA : 1:100

DATA: 12.02.2004

AGGIORNAMENTI :
AS-BUILT
LATO "A" 23.06.2005
LATO "B" 23.06.2005

PROGETTISTA E DD.LL. IMPIANTI TERMO-MECCANICI
simtec Progettazione, Consulenza, Direzione Lavori Impianti Tecnologici Civili ed Industriali
C.so ROSSELLI n°66 - 10129 TORINO - TEL.011/58.059.77 Fax 011/56.90.750 simtec@simtec.it

PROGETTISTA E DD.LL. IMPIANTI ELETTRICI
STUDIO TECNICO PROFESSIONALE SE C. DAPOZZO
VIA MAFFANO, 81 - 10079 VENARIA (TO)
TEL. 011/4528051 - P. IVA 08080080014
C. C. I. A. A. N° T-0-C-V-I-S
e-mail: stp.62@fastwebnet.it

ESECUZIONE IMPIANTI ELETTRICI
TEKIND
Tekind s.r.l. Tecnologie Industriali
10044 Pianezza - (TO) - Via Collegno, 45 bis
Tel. ++39 011 9661027 (r.a.) - Fax ++39 011 9664021
E-mail info@tekindsrl.it

QUESTA TAVOLA E' VALIDA SOLO PER L'IMPIANTO ELETTRICO

LEGENDA SIMBOLI

SIMBOLO	DESCRIZIONE
	QUADRO ELETTRICO (SIMBOLO GENERALE)
	CANALINA METALLICA INCATA
	SCATOLA DI DERIVAZIONE
	CANALIZZAZIONE VERSO L'ALTO/VERSO IL BASSO
	POZZETTO PASSAGGIO CAVI
	PLAFONIERA CON CORPO E SCHERMO IN POLICARBONATO 1x18W - IP65
	PLAFONIERA CON CORPO E SCHERMO IN POLICARBONATO 1x36W - IP65
	PLAFONIERA CON CORPO E SCHERMO IN POLICARBONATO 2x36W - IP65
	PLAFONIERA CON CORPO E SCHERMO IN POLICARBONATO 2x58W - IP65
	PLAFONIERA CON CORPO E SCHERMO IN POLICARBONATO 2x36W - IP65 FORNITA IN ALTRO APPALTO
	PLAFONIERA CON SCHERMO IN METACRILATO 1x36W
	PLAFONIERA CON SCHERMO IN METACRILATO 2x36W
	PLAFONIERA CON CORPO IN ACCIAIO VERNICIATO E OTTICA DARKLIGHT 4x18W
	PLAFONIERA PER FILA CONTINUA 2x18W - TIPO NORLIGHT TPSILON
	PLAFONIERA PER FILA CONTINUA 2x36W - TIPO NORLIGHT TPSILON
	PLAFONIERA PER FILA CONTINUA 1x36W - TIPO NORLIGHT TPSILON
	FARETTO DA INCASSO 1x26W TIPO SIDE NET 18-H-PLC 84
	FARETTO DA INCASSO 2x26W TIPO SIDE NET 18-H-PLC 84

LEGENDA SIMBOLI

SIMBOLO	DESCRIZIONE
	LAMPADA DEL TIPO A TARTARUGA 60W - 230V
	PLAFONIERA CON CORPO E SCHERMO IN POLICARBONATO 1x18W COMPLETA DI ALIMENTAZIONE A BATTERIA IN TAMPONE, AUTONOMIA SUPERIORE AD 1h
N/E	FARETTO DA INCASSO 2x26W CON GRUPPO DI EMERGENZA AUTONOMO S.A. TIPO SIDE NET 18-H-PLC 84
N/E	PLAFONIERA PER FILA CONTINUA 1x26W - TIPO NORLIGHT YPSILON CON TUBO FLUORESCENTE CON GRUPPO DI EMERGENZA AUTONOMO S.A.
N/E	PLAFONIERA PER FILA CONTINUA 1x36W - TIPO NORLIGHT YPSILON CON TUBO FLUORESCENTE CON GRUPPO DI EMERGENZA AUTONOMO S.A.
	INTERRUTTORE UNIPOLARE DA INCASSO
	INTERRUTTORE UNIPOLARE DA ESTERNO IN CASSETTA IP44 MIN.
	PULSANTE UNIPOLARE
R	RELE' PASSO-PASSO
FGL	PULSANTE SOTTOVETRO CON DISPOSITIVO ATTO A SEGNALARE L'INTEGRITA' DEL CIRCUITO
	RIVELATORE DI MOVIMENTO

LEGENDA SIMBOLI

SIMBOLO	DESCRIZIONE
	QUADRO ELETTRICO (SIMBOLO GENERALE)
	CANALINA IN PVC A PAVIMENTO - DISTRIBUZIONE F.M.
	CANALINA IN PVC A PAVIMENTO - DISTRIBUZIONE DATI
	SCATOLA DI DERIVAZIONE
	CANALIZZAZIONE VERSO L'ALTO/VERSO IL BASSO
	PRESA BIPASSO 2P+T 10/16A DA INCASSO E/O DA ESTERNO
	PRESA CEE INTERBLOCCATA CON FUSIBILI 2P+T-16A
	PRESA CEE INTERBLOCCATA CON FUSIBILI 3P+T-16A - 380V
	TORRETTA TRIFACCIALE TIPO CANAPLAST MONOLN EQUIPAGGIATA CON: n°2 INTERRUTTORI MAGNETOTERMICI 2x16A, n°2 RIPRESE 2P+T-10/16A, n°2 PRESE SCHUKO 2P+T-16A, PREDISPOSIZIONE PER LINEA DATI
	BOILER ELETTRICO
	INTERRUTTORE BIPOLARE DA INCASSO
	SEGNALATORE OTTICO ACUSTICO DI RICHIESTA SOCCORSO BAGNO DISABILI
	PULSANTE A TIRANTE DI RICHIESTA SOCCORSO BAGNO DISABILI
FC	FAN-COIL
	POZZETTO PASSAGGIO CAVI
	VIDEOCITOFONO
	PUNTO DI ALIMENTAZIONE GENERICO

ESCLUSO DAL PRESENTE APPALTO

n°1 CANALINA METALLICA 400x75 (ENERGIA NORMALE/PREFERENZIALE)
L1 - 4x4+4PE - DA G21-A
L3 - 2x4+4PE - DA G21-A
L4 - 2x4+4PE - DA G22-A
L5 - 2x2.5+PE - DA G22-A
L6 - ALIM. ASCENS. 2
L7 - ALIM. ASCENS. 3
L14 - ALIM. ASCENS. 1
LP1 - ALIM. QP3-A
LP4 - ALIM. QP6-A
LP7 - ALIM. QP2-A
LP9 - ALIM. QP3-A
LP11 - ALIM. QP4-A
LP13 - ALIM. QP5-A
LP17 - ALIM. QP5-A
LP18 - ALIM. QP6-A
LP19 - ALIM. QP6-A
SPP - PULSANTI
N07V-K 1x300 giallo/verde

n°1 CANALINA METALLICA 400x75 (ENERGIA CONTINUITA')
LC3 - ALIM. QP2-A
LC5 - ALIM. QP3-A
LC6 - ALIM. QP5-A
LC11 - ALIM. QP5-A
LC13 - ALIM. QP6-A
LC17 - ALIM. QP7-A
LC19 - ALIM. QP8-A

n°1 CANALINA METALLICA 150x75
LONG1 - ALIM. QP1-A - ONG

n°1 CANALINA METALLICA 400x75 (ENERGIA NORMALE/PREFERENZIALE)
L6 - 2x4+4PE - DA G21-A
L7 - 2x2.5+PE - DA G22-A
L1 - ALIM. CDZ PALAZZO
L2 - ALIM. MOTOPOMPA ANTINCENDIO
L3 - ALIM. CDZ P.P. E P.T.
L6 - ALIM. ASCENS. 4
L7 - ALIM. ASCENS. 5
LC10 - ALIM. ASCENS. 6
LC12 - ALIMENTAZIONE LAB QP7-B
L10 - ALIM. ASCENS. 6
LP2 - ALIM. QP6-B
LP3 - ALIM. QP1-B
LP5 - ALIM. QP8-B
LP6 - ALIM. QP1-B
LP8 - ALIM. QP2-B
LP10 - ALIM. QP4-B
LP12 - ALIM. QP5-B
LP14 - ALIM. QP5-B
LP16 - ALIM. QP6-B
FG7R 4(1x30) - CAVO DI RISERVA
SPP - PULSANTI
N07V-K 1x300 giallo/verde

n°1 CANALINA METALLICA 400x75 (ENERGIA CONTINUITA')
LC9 - ALIM. QP6-A
LC4 - ALIM. QP1-B
LC6 - ALIM. QP3-B
LC8 - ALIM. QP3-B
LC10 - ALIM. QP4-B
LC12 - ALIM. QP6-B
LC14 - ALIM. QP6-B

n°1 CANALINA METALLICA 150x75
LV1 - ALIM. QP5-B - VIGILI

STRUTTURA PORTACAVI
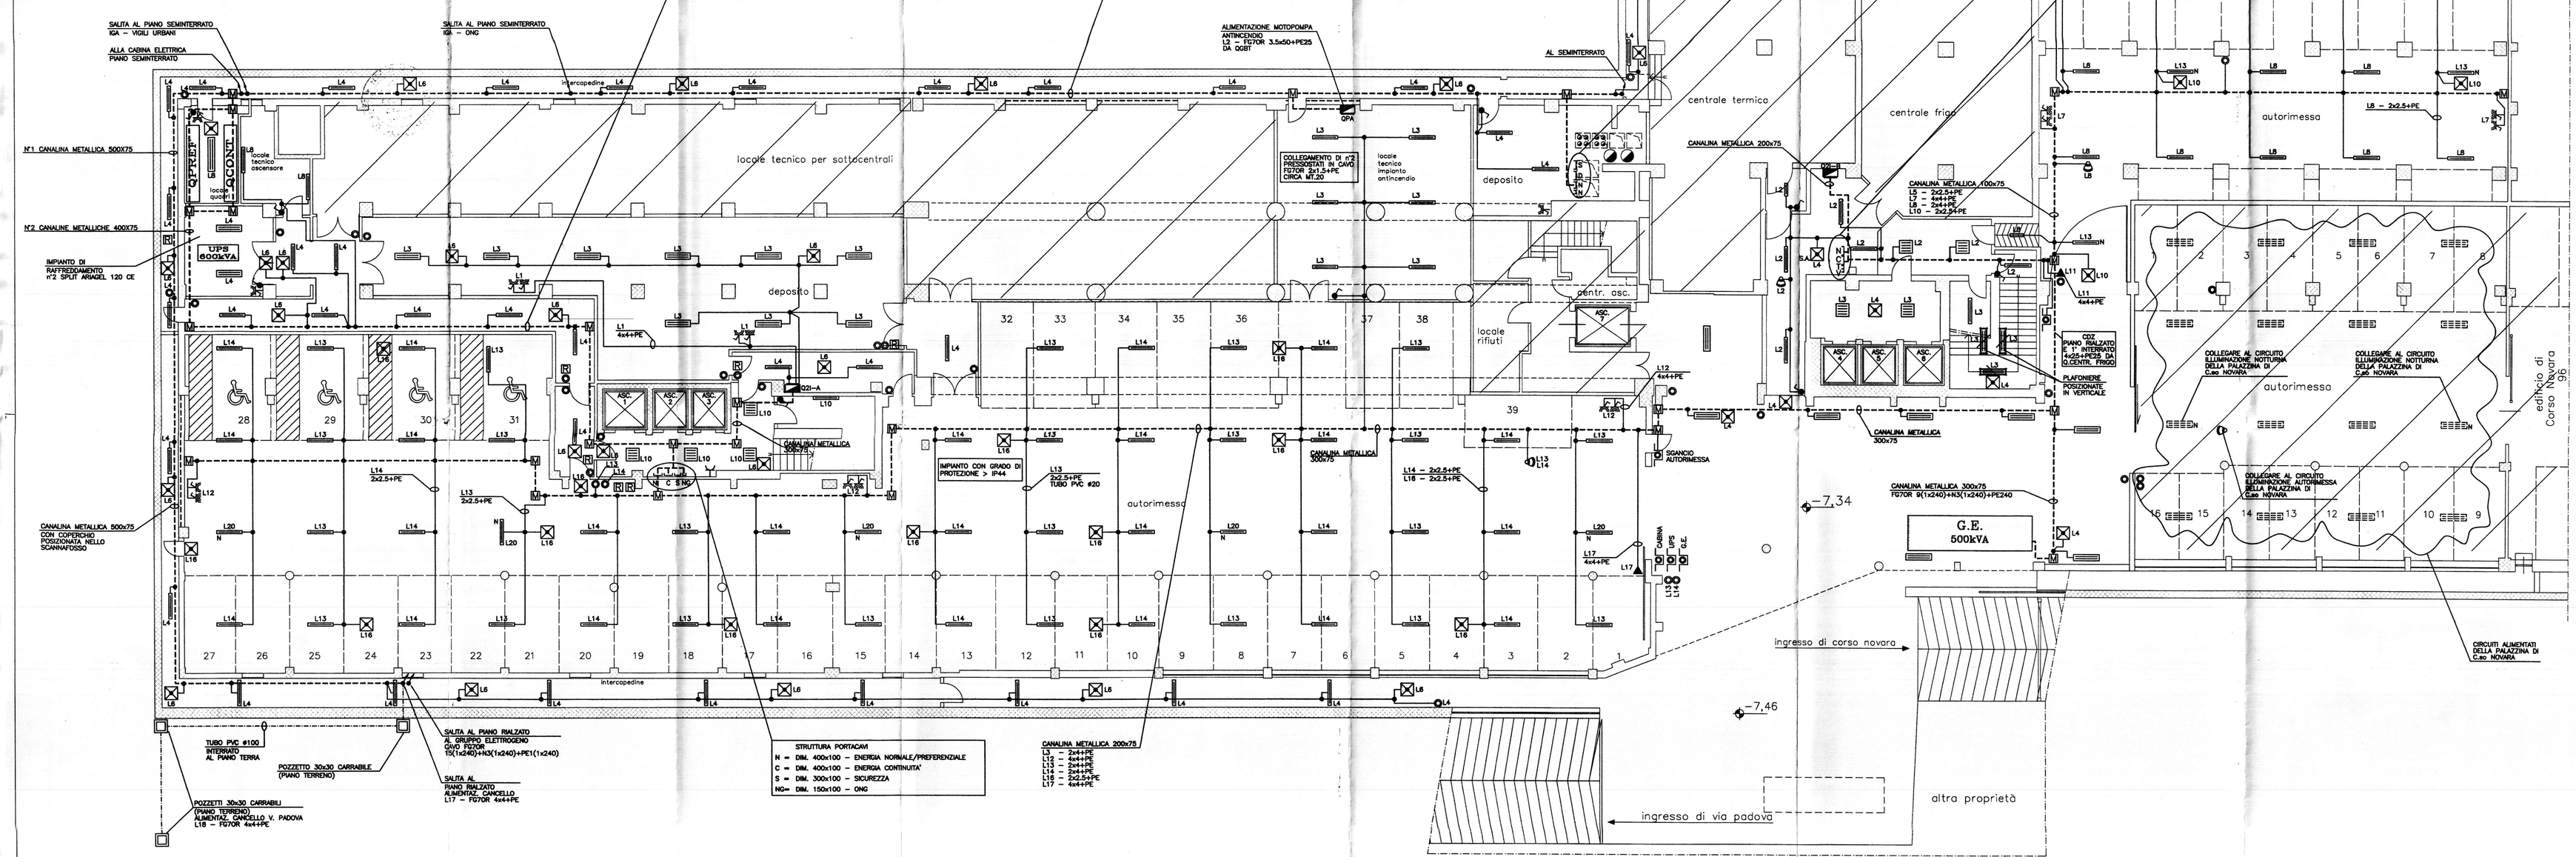
STRUTTURA PORTACAVI
N = DIM. 400x100 - ENERGIA NORMALE/PREFERENZIALE
C = DIM. 400x100 - ENERGIA CONTINUITA'
V = DIM. 300x100 CON SETTO SEPARATORE - TELEVISIONE - VIGILI URBANI