


LEGENDA	
	Tubazione di adduzione antimicrobica in PEO corrente nel massetto
	Tubazione di adduzione acqua potabile in PEO corrente nel massetto
	Tubazione di acqua igienica in PEO
	Impianto di lavaggio con portapanna alimentato con antimicrobico
	Impianto di lavaggio con portapanna alimentato con acqua potabile
	Visuale di interconnessione di incasso

IRIDE
Sistemazione
documentale
N. 1371

NOTA:

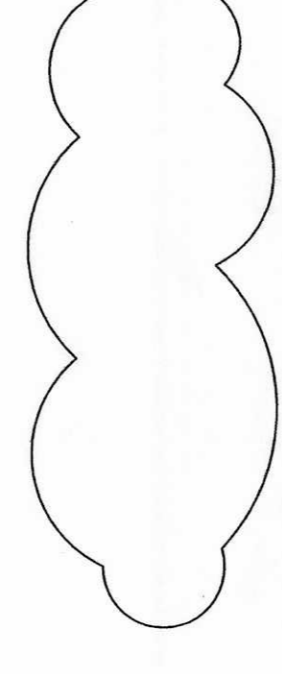


RACCOMUNDE NELLE NUVOLETTE SONO INDICATE LE PARTI DI IMPIANTO REALIZZATE DA CO.LL.



CD	03/12/2010	AS BUILT	Autore	MLM	MRR	LOS
				Emesso	Verificato	Approvato
CURE: IRIDE SERVIZI						

PROGETTO: PALAZZO DEL INOTO - TORINO
 DATA: 10/05/13 15/11/17/A
 IMPANTO: TRATTAMENTO ACQUE
 DATA: 13/09/11 15/11/17/A
 PISCINA DI ALLENAMENTO
 LIVELLO -1

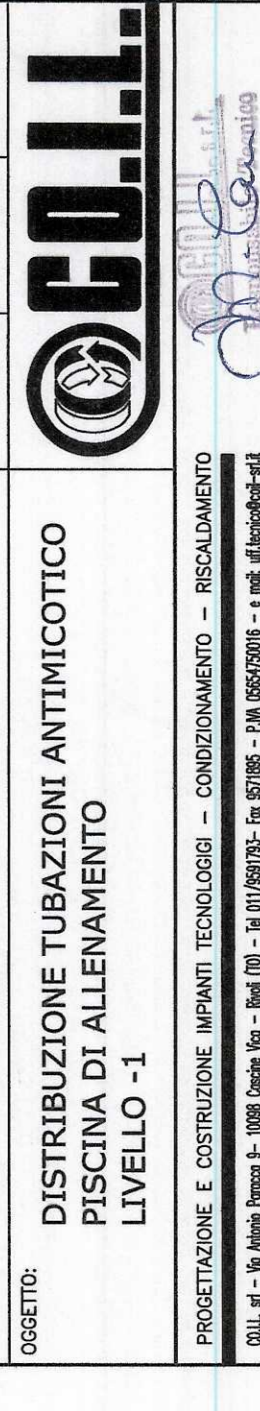

PROGETTAZIONE E COSTRUZIONE IMPIANTI TECNOLOGICI - CONZIONAMENTO - RISCALDAMENTO
