PROGETTISTA E DD.LL.

ROBERTO DAL DEGAN ARCHITETTO

Via Santa Teresa 15 - 10121 Torino
tel. 011.538.500/fax 011.537.130
E.mail: studio@archidaldegan.it

COMMITTENTE:

Organizing Commettee for the XX Olympic Winter Games Torino 2006
C.so Novara 96 - 10152 Torino

TIPO di LAVORO:

Ristrutturazione per allestimento uffici del fabbricato in Torino, Via Bologna n.74

TAVOLA:

Pianta piano seminterrato
Rete Canaline e Impianto di illuminazione normale/emergenza

TAV. 292-02

SCALA :1:100

DATA: 12.02.2004

AGGIORNAMENTI :
AS-BUILT
LATO "A" 23.06.2005
LATO "B" 23.06.2005

PROGETTISTA E DD.LL. IMPIANTI TERMO-MECCANICI

simtec *Progettazione, Consulenze, Direzione Lavori Impianti Tecnologici Civili ed Industriali*
C.so BOSSELLI n°66 - 10129 TORINO -TEL.011/58.059.77 Fax 011/56.90.730 info@simtec.it

PROGETTISTA E DD.LL. IMPIANTI ELETTRICI

STUDIO TECNICO PROFESSIONALE R.C. CAPIZZI
VIA MASPANO, 91 - 10070 MAPPANO (TO)
TEL. 011/9659081 - P. IVA 08886540012
C. C. I. A. A. N. 760 di TO
e-mail: stp.02@fastwebnet.it

ESECUZIONE IMPIANTI ELETTRICI

TEKIND

Tekind s.r.l. Tecnologie Industriali
10044 Pianezza - (TO) - Via Collegno, 45 b/a
Tel. ++39 011 9661027 (r.a.) - Fax ++39 011 9664021
E-mail info@tekindsrl.it

QUESTA TAVOLA E' VALIDA SOLO PER L'IMPIANTO ELETTRICO

LEGENDA SIMBOLI

SIMBOLO	DESCRIZIONE
	QUADRO ELETTRICO (SIMBOLO GENERALE)
M — — — M	CANALINA METALLICA ZINCATA
	SCATOLA DI DERIVAZIONE
	CANALIZZAZIONE VERSO L'ALTO/VERSO IL BASSO
	POZZETTO PASSAGGIO CAVI
	PLAFONIERA CON CORPO E SCHERMO IN POLICARBONATO 1x18W - IP65
	PLAFONIERA CON CORPO E SCHERMO IN POLICARBONATO 1x36W - IP65
	PLAFONIERA CON CORPO E SCHERMO IN POLICARBONATO 2x36W - IP65
	PLAFONIERA CON CORPO E SCHERMO IN POLICARBONATO 2x58W - IP65
	PLAFONIERA CON SCHERMO IN METACRILATO 1x36W
	PLAFONIERA CON SCHERMO IN METACRILATO 2x36W
	PLAFONIERA CON CORPO IN ACCIAIO VERNICIATO E OTTICA DARKLIGHT 4x18W
	PLAFONIERA PER FILA CONTINUA 2x18W - TIPO NORLIGHT YPSILON
	PLAFONIERA PER FILA CONTINUA 2x36W - TIPO NORLIGHT YPSILON
	PLAFONIERA PER FILA CONTINUA 1x36W - TIPO NORLIGHT YPSILON
	FARETTO DA INCASSO 1x26W TIPO SIDE NET 18-H-PLC 84
	FARETTO DA INCASSO 2x26W TIPO SIDE NET 18-H-PLC 84
	FARETTO DA INCASSO 50W - DICROICA

LEGENDA SIMBOLI

SIMBOLO	DESCRIZIONE
	APPARECCHIO ILLUMINANTE DA ESTERNO TIPO DISANO 1252 FARO SAPR 70 G SIMILARE
	LAMPADA DEL TIPO A TARTARUGA 60W - 230V
	PLAFONIERA CON CORPO E SCHERMO IN POLICARBONATO 1x18W COMPLETA DI ALIMENTAZIONE A BATTERIA IN TAMPONE, AUTONOMIA SUPERIORE AD 1h
N/E	FARETTO DA INCASSO 2x26W CON GRUPPO DI EMERGENZA AUTONOMO S.A. TIPO SIDE NET 18-H-PLC 84
	APPARECCHIO ILLUMINANTE LUCE PLAN A PARETE mod. STRIP D22 4x24W
N/E	PLAFONIERA PER FILA CONTINUA 1x26W - TIPO NORLIGHT YPSILON CON TUBO FLUORESCENTE CON GRUPPO DI EMERGENZA AUTONOMO S.A.
N/E	PLAFONIERA PER FILA CONTINUA 2x26W - TIPO NORLIGHT YPSILON CON TUBO FLUORESCENTE CON GRUPPO DI EMERGENZA AUTONOMO S.A.
	INTERRUTTORE UNIPOLARE DA INCASSO
	INTERRUTTORE UNIPOLARE DA ESTERNO IN CASSETTA IP44 MIN.
	PULSANTE UNIPOLARE
R	RELE' PASSO-PASSO
	PULSANTE SOTTOVETRO CON DISPOSITIVO ATTO A SEGNALARE L'INTEGRITA' DEL CIRCUITO
	PULSANTE A TIRANTE ALLARME DISABILI
	PULSANTE DI TACITAZIONE ALLARME DISABILI
	PANNELLO OTTICO ACUSTICO ALLARME DISABILI
	BINARIO ELETTRIFICATO
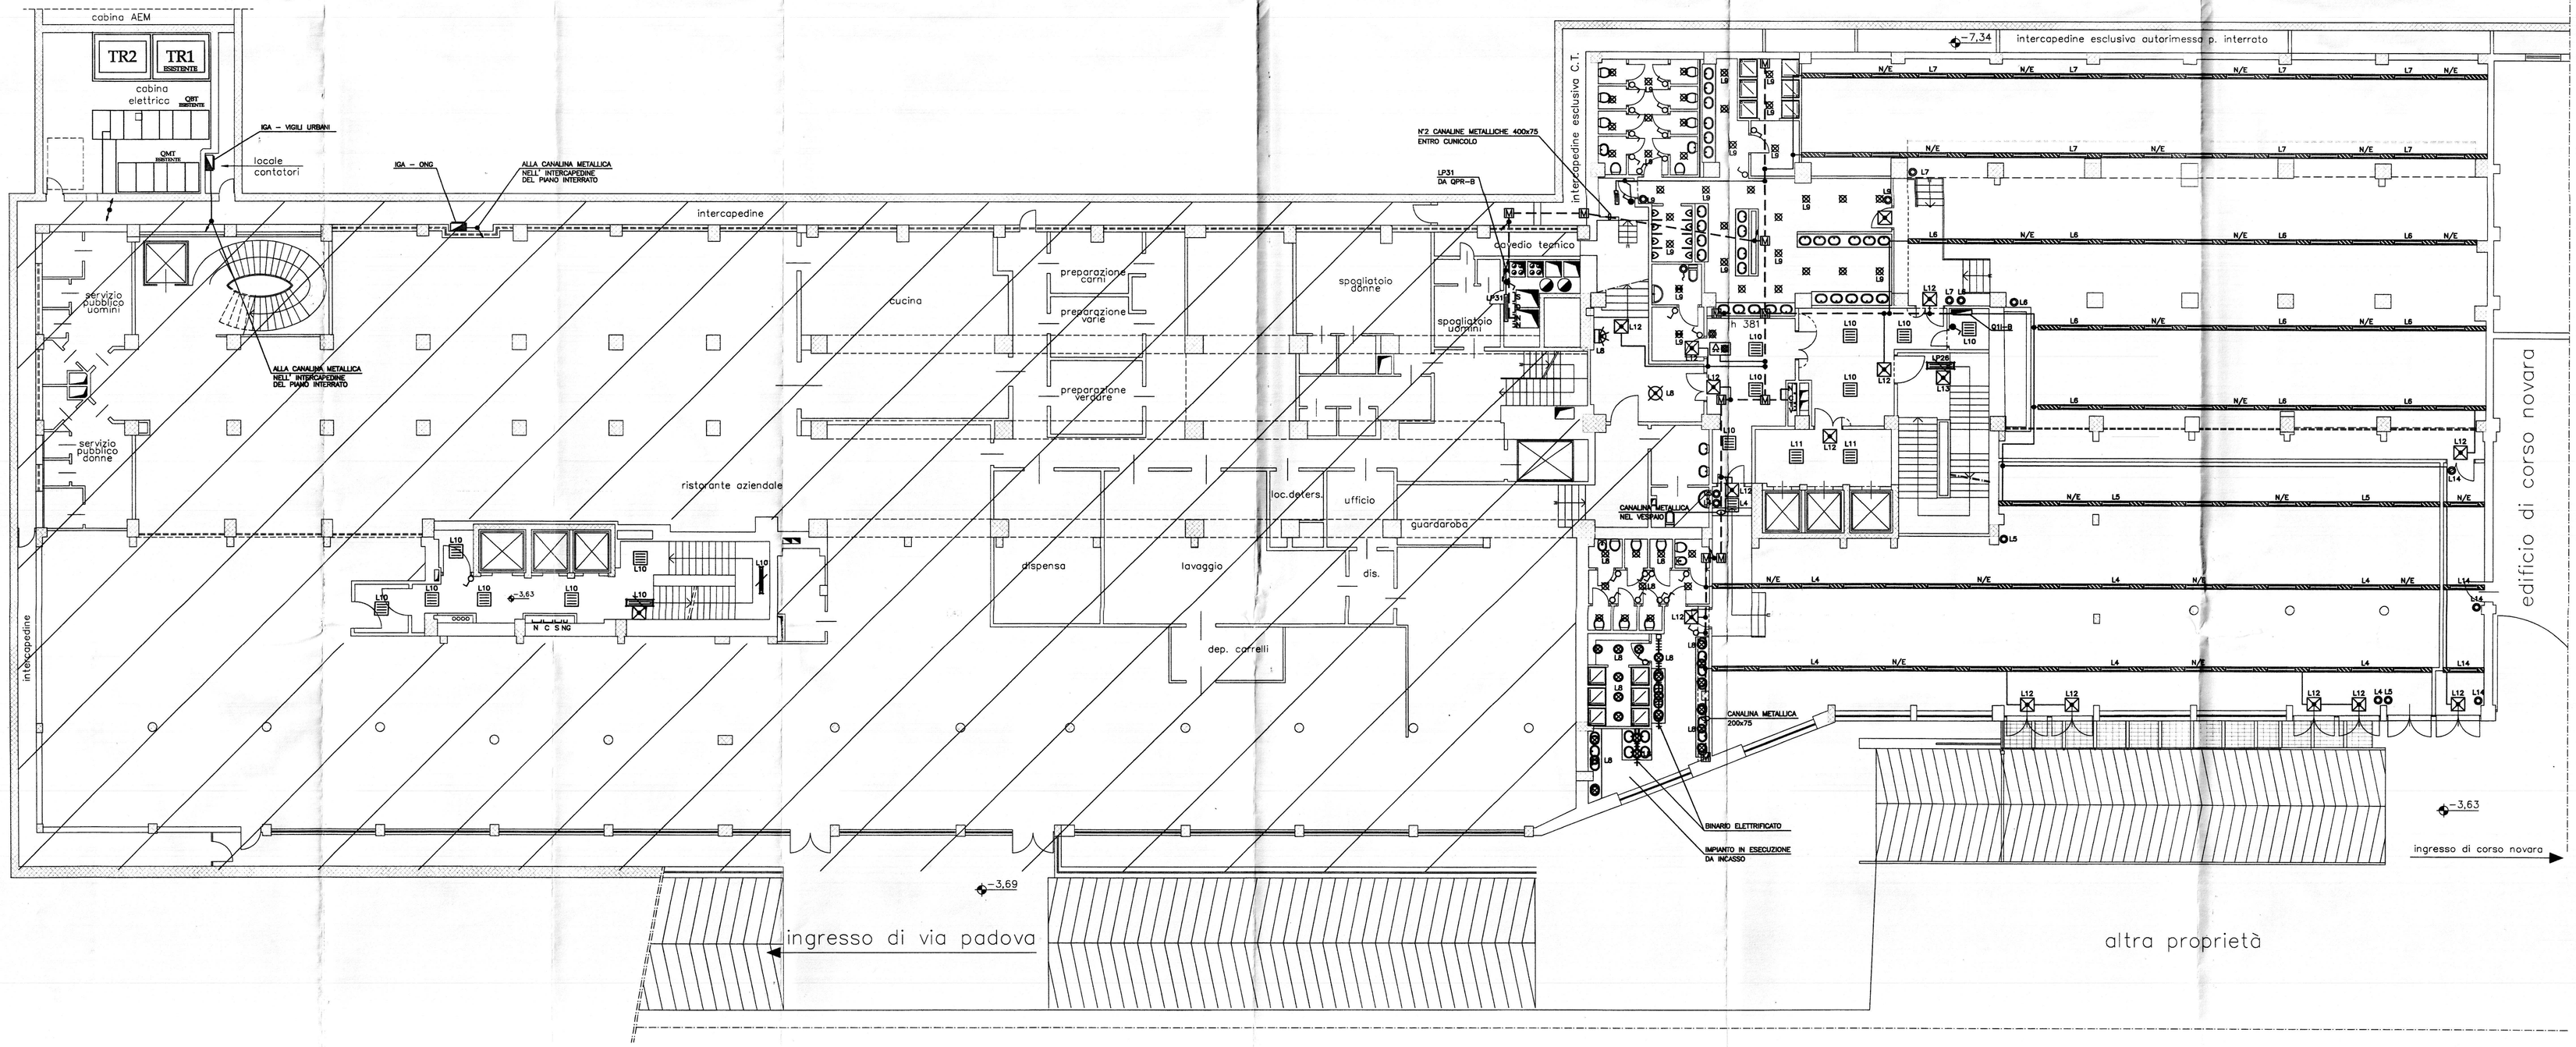
ESCLUSO DAL PRESENTE APPALTO