PROGETTISTA E DD.LL.:
ROBERTO DAL DEGAN ARCHITETTO
Via Santa Teresa 15 - 10121 Torino
tel. 011.538.500/fax 011.537.150
E.mail: studio@archidaldegan.it

COMMITTENTE:
Organizing Committee for the XX Olympic Winter Games Torino 2006
C.so Novara 96 - 10152 Torino

TIPO di LAVORO:
Ristrutturazione per allestimento uffici del fabbricato in Torino, Via Bologna n.74

TAVOLA:
Pianta piano settimo
Rete Canaline e Impianto illuminazione normale/emergenza

TAV. 292-04

SCALA : 1:100

DATA: 12.02.2004

AGGIORNAMENTI :
AS-BUILT
LATO "A" 07.09.2004
LATO "B" 07.09.2004

PROGETTISTA E DD.LL. IMPIANTI TERMO-MECCANICI
simtec Progettazione, Consulenza, Direzione Lavori Impianti Tecnologici Civili ed Industriali
C.so ROSSELLI n°66 - 10129 TORINO -TEL.011/58.059.77 Fax 011/58.90.730 info@simtec.it

PROGETTISTA E DD.LL. IMPIANTI ELETTRICI
STUDIO TECNICO ASSOCIATO
VIA MAPPANO, 51 - 10070 MAPPANO (TO)
TEL. 011/9689051 - P. IVA
C. C. I. A. A.
e-mail: stp.s2@fastwebnet.it

ESECUZIONE IMPIANTI ELETTRICI
TEKIND
Tekind s.r.l. Tecnologie Industriali
10044 Pianezza - (TO) - via Cologno, 45 bis
Tel. ++39 011 9661027 (r.a.) - Fax ++39 011 9664021
E-mail info@tekindsrl.it

QUESTA TAVOLA E' VALIDA SOLO PER L'IMPIANTO ELETTRICO

LEGENDA SIMBOLI

SIMBOLO	DESCRIZIONE
	QUADRO ELETTRICO (SIMBOLO GENERALE)
M------M	CANALINA METALLICA ZINCATA
	SCATOLA DI DERIVAZIONE
	CANALIZZAZIONE VERSO L'ALTO/VERSO IL BASSO
	POZZETTO PASSAGGIO CAVI
	PLAFONIERA CON CORPO E SCHERMO IN POLICARBONATO 1x18W - IP65
	PLAFONIERA CON CORPO E SCHERMO IN POLICARBONATO 1x36W - IP65
	PLAFONIERA CON CORPO E SCHERMO IN POLICARBONATO 2x36W - IP65
	PLAFONIERA CON CORPO E SCHERMO IN POLICARBONATO 2x58W - IP65
	PLAFONIERA CON SCHERMO IN METACRILATO 1x36W
	PLAFONIERA CON SCHERMO IN METACRILATO 2x36W
	PLAFONIERA CON CORPO IN ACCIAIO VERNICIATO E OTTICA DARKLIGHT 4x18W
	PLAFONIERA PER FILA CONTINUA 2x18W - TIPO NORLIGHT YPSILON
	PLAFONIERA PER FILA CONTINUA 2x36W - TIPO NORLIGHT YPSILON
	PLAFONIERA PER FILA CONTINUA 1x36W - TIPO NORLIGHT YPSILON
	FARETTO DA INCASSO 1x26W TIPO SIDE NET 18-HI-PLC 84
	FARETTO DA INCASSO 2x26W TIPO SIDE NET 18-HI-PLC 84
	APPARECCHIO ILLUMINANTE CIRCOLARE TIPO TRILUX 7403N/2xTCFS6 2x36W CON ANELLO DECORATIVO COLOR TITANIO O SIMILARE

LEGENDA SIMBOLI

SIMBOLO	DESCRIZIONE
	APPARECCHIO ILLUMINANTE DA ESTERNO TIPO DISANO 1232 FARO SAPE 70 O SIMILARE
	LAMPADA DEL TIPO A TARTARUGA 60W - 230V
	PLAFONIERA CON CORPO E SCHERMO IN POLICARBONATO 1x18W COMPLETA DI ALIMENTAZIONE A BATTERIA IN TAMPONE, AUTONOMIA SUPERIORE AD 1h
N/E	FARETTO DA INCASSO 2x26W CON GRUPPO DI EMERGENZA AUTONOMO S.A. TIPO SIDE NET 18-HI-PLC 84
N/E	PLAFONIERA PER FILA CONTINUA 2x36W - TIPO NORLIGHT YPSILON CON TUBO FLUORESCENTE CON GRUPPO DI EMERGENZA AUTONOMO S.A.
N/E	PLAFONIERA PER FILA CONTINUA 1x36W - TIPO NORLIGHT YPSILON CON TUBO FLUORESCENTE CON GRUPPO DI EMERGENZA AUTONOMO S.A.
	INTERRUTTORE UNIPOLARE DA INCASSO
	INTERRUTTORE UNIPOLARE DA ESTERNO IN CASSETTA IP44 MIN.
	PULSANTE UNIPOLARE
	RELE' PASSO-PASSO
	PULSANTE SOTTOVETRO CON DISPOSITIVO ATTO A SEGNALARE L'INTEGRITA' DEL CIRCUITO

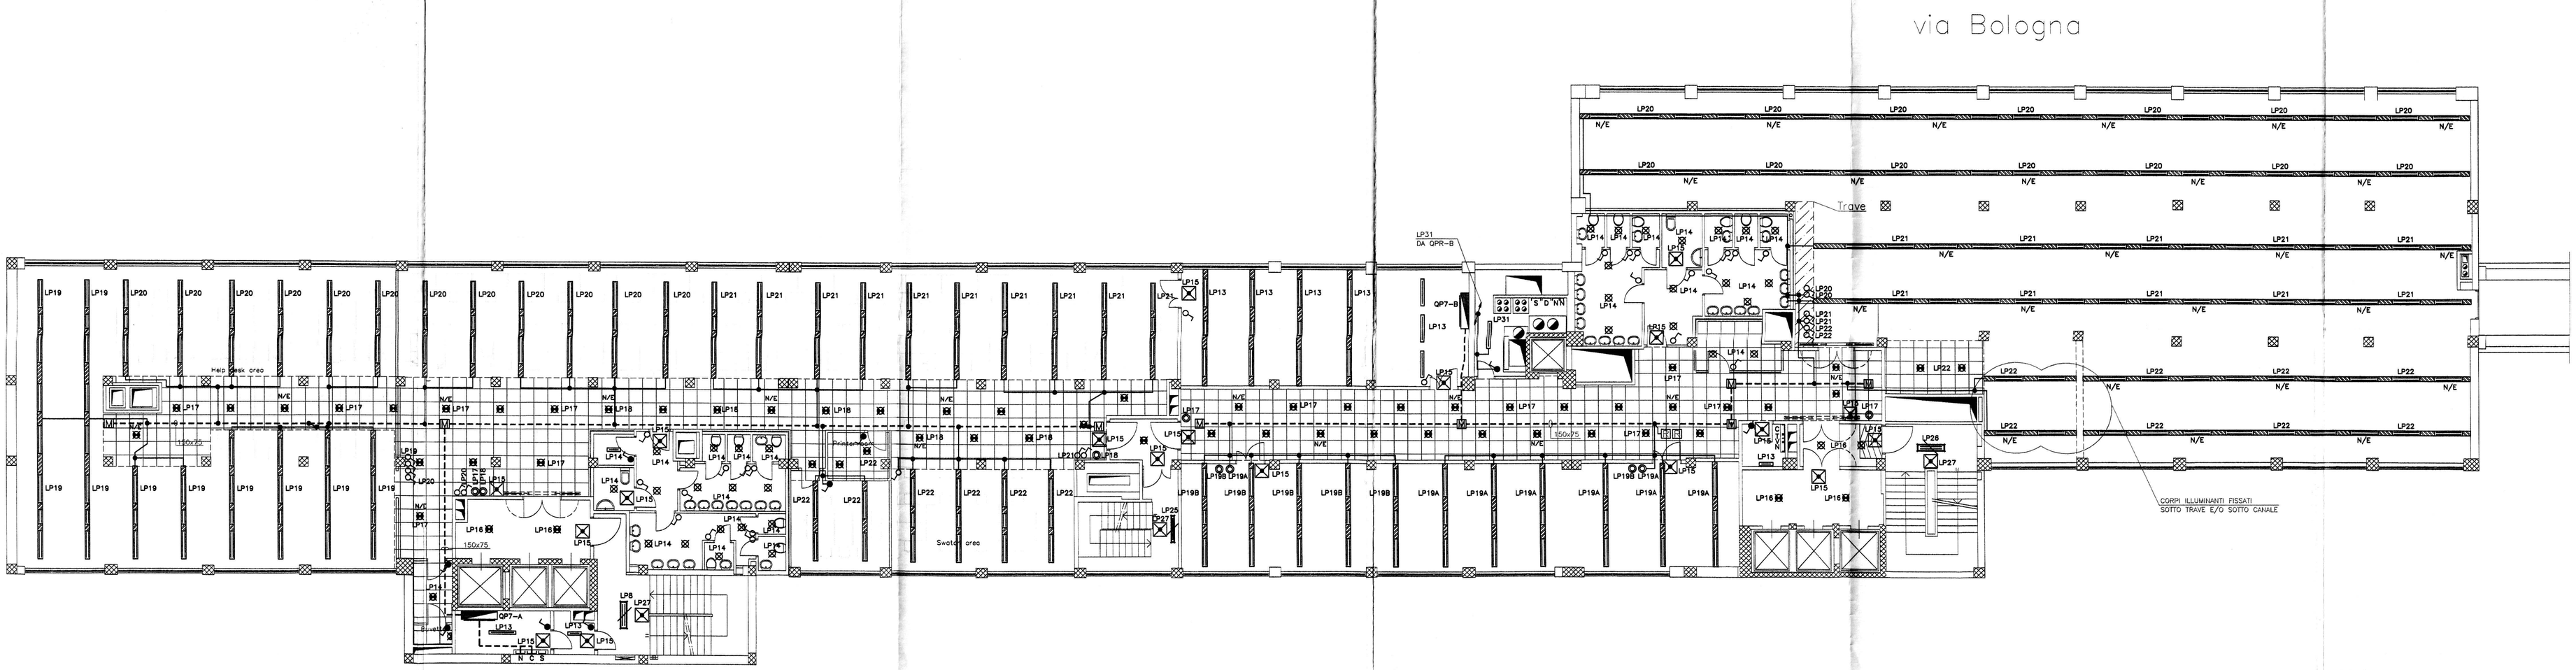
via Bologna
via Padova
corte
Help desk area
