CITTA' DI TORINO
Divisione Servizi Culturali
Settore Edifici per la Cultura
Via San Francesco da Paola n. 3
10123 Torino

PROGETTO DI RESTAURO E RIQUALIFICAZIONE FUNZIONALE DI VILLA AMORETTI ED ARANCIERA DEL PARCO RIGNON, Via Filadelfia, n. 205, Torino

Gruppo di progettazione:
Progettazione Settore Edifici per la Cultura

Progetto architettonico: Arch. Rosalba Sture, Ing. Rodolfo Zerrelli, Geom. Mauro Bono
Coordinamento progetto architettonico: Arch. Rosalba Sture

Progettazione Associazione Temporanea di Professionisti

Progetto strutturale: Ing. Mario Ronchetta
Progetto impianti fluidomeccanici: Ing. Giovanni Francesco Lo Cigno
Progetto impianti elettrici: Ing. Sergio Berno
Redazione piano di sicurezza e coordinamento: Ing. Gianluca Chiesa
Coordinamento Associazione Temporanea di Professionisti: Arch. Stefano Trucco
Responsabile di Procedimento e
Dirigente del Settore Edifici per la Cultura:
Ing. Sergio Bruno

AS–BUILT | VILLA AMORETTI

OGGETTO:
Progetto impianti elettrici e speciali
IMPIANTO LUCE
pianta piano ammezzato– Villa Amoretti

FILE: 02070_E07 (Ev21As) LU_PIANM.DWG

SCALA: 1:50

IMPRESA ESECUTRICE

IMPIANTI TECNOLOGICI
via S.Germano, n.205 - fossalta(VA)
cap 21020 - tel. e fax 0331/815490
e-mail cems@iperv.it - fax 0815115490

ELABORATO: E.V. 21As

Rev.ne	Data	Descrizione	Elabor.	Verif.	Approv.
0	05/02/2007	AS-BUILT			

Pagina 1 di 1 formato A0000

IL PRESENTE ELABORATO GRAFICO E' VALIDO UNICAMENTE PER GLI IMPIANTI ELETTRICI ED AFFINI

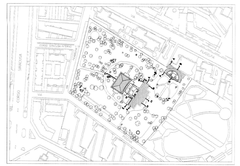

Ⓐ Tubo PVC ø20mm contenente:
– FROH2R 3x0.5 mmq sch. e fws
Collegamento autodiagnosi centralizzata
lampade di emergenza

Ⓑ Tubo PVC ø20mm contenente:
– N07V–K 2x1x2.5 mmq alim. luci scala di emerg.
N07V–K 1x2.5 mmq PE

Ⓒ Tubo PVC ø20mm contenente:
– N07V–K 2x1x2.5 mmq alim. luci di emerg. scala
N07V–K 1x2.5 mmq PE

Ⓓ Tubo PVC ø20mm contenente:
– N07V–K 2x1x1.5 mmq pulsante accensione
luce scala di emergenza

Ⓔ Tubo PVC ø25mm contenente:
– N07V–K 2x1x2.5 mmq alim. luce scala storica
– N07V–K 2x1x2.5 mmq alim. luce di emerg. scala storica
– N07V–K 1x2.5mmq PE

Ⓕ Tubo PVC ø32mm contenente:
– N07V–K 4x1x2.5 mmq luce scala principale
N07V–K 2x1x2.5 mmq luce di emerg. scala principale
– N07V–K 2x1x1.5 mmq pulsanti accensione luci
N07V–K 1x2.5 mmq PE

Ⓖ Tubo PVC ø20mm contenente:
– N07V–K 2x1x2.5 mmq luce notturna scala principale
N07V–K 1x2.5 mmq PE

Ⓗ Tubo PVC ø20mm contenente:
– N07V–K 3x1x2.5 mmq alim. luce ufficio
– N07V–K 1x2.5 mmq PE

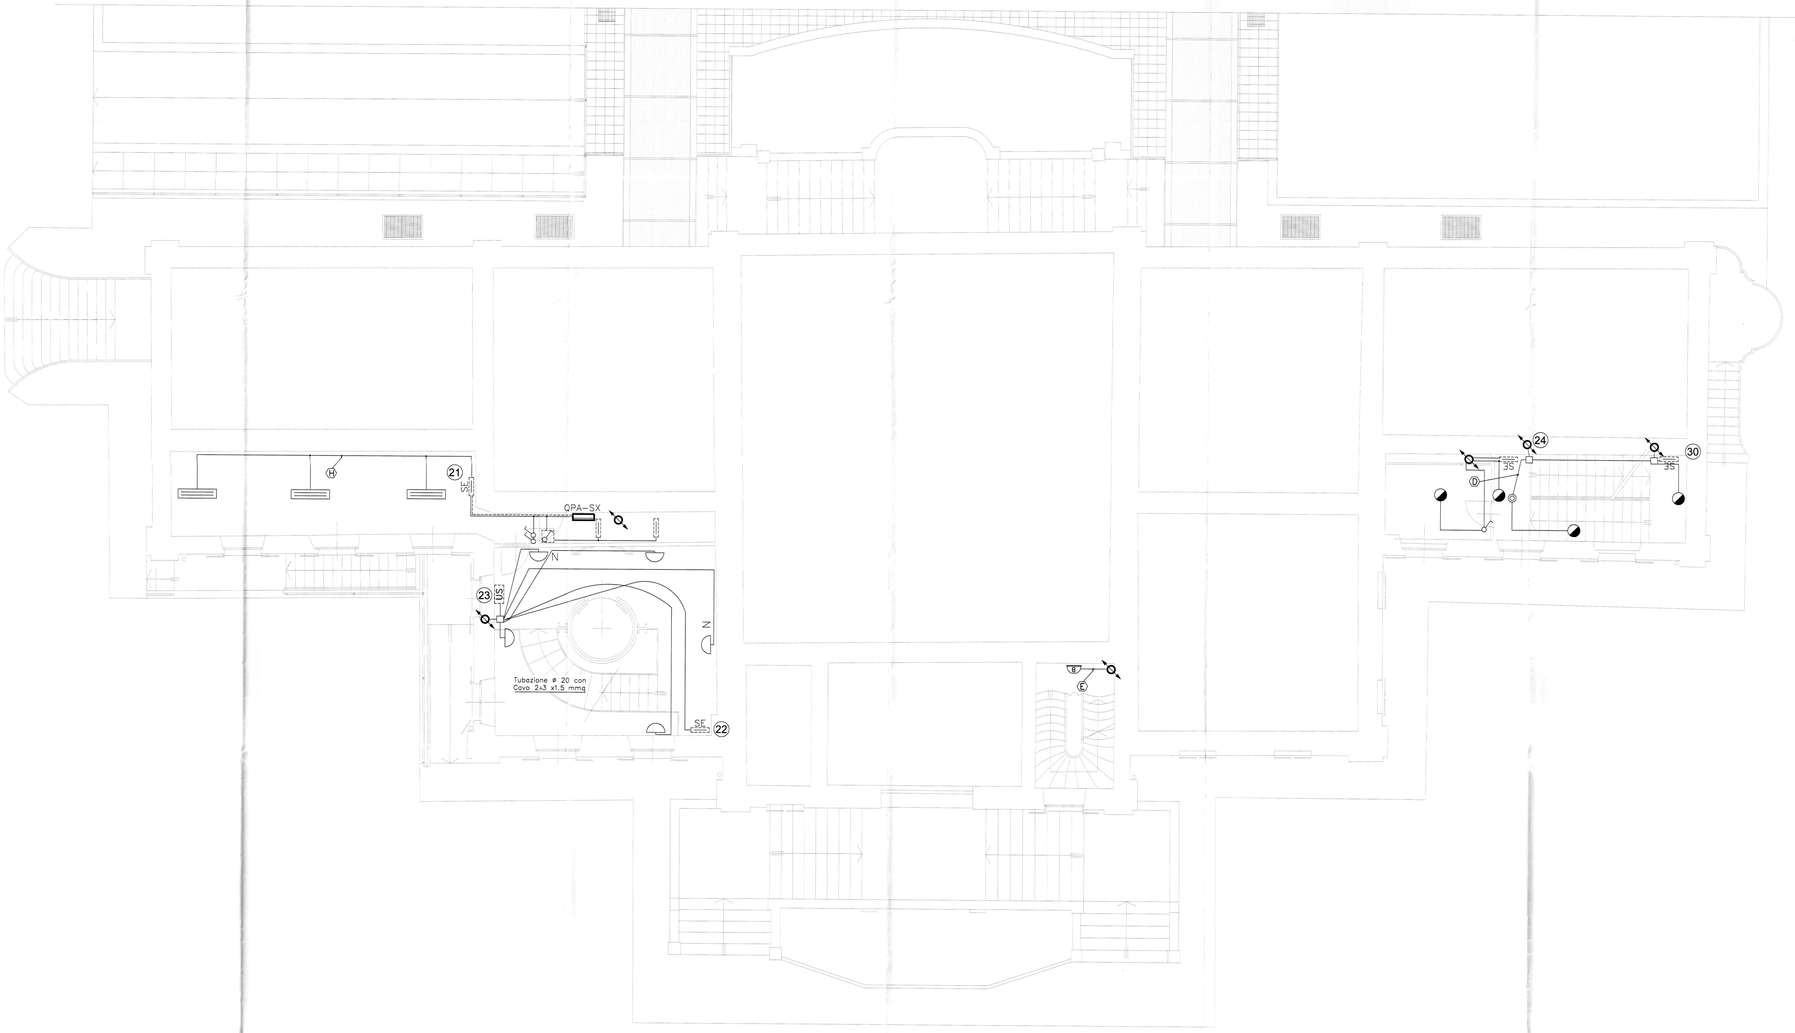

SIMBOLO	DESCRIZIONE
	CANALINA METALLICA 200x100mm, COMPLETA DI COPERCHIO, DISTRIBUZIONE IMPIANTO LUCE
	QUADRO ELETTRICO
	COLONNA MONTANTE
	BINARIO ELETTRIFICATO 2F+T 16A DI RIDOTTE DIMENSIONI, COMPLETO DI TRAVE DI RINFORZO E PRESA CENTRALE PER ILLUMINAZIONE
	TESTATA DI ALIMENTAZIONE E/O CHIUSURA PER BINARIO ELETTRIFICATO 2F+T 16A
	INTERRUTTORE COMANDO LUCI
	DEVIATORE COMANDO LUCI
	PULSANTE COMANDO LUCI
	INTERRUTTORE COMANDO LUCI IN ESECUZIONE STAGNA
	DEVIATORE COMANDO LUCI IN ESECUZIONE STAGNA
	PULSANTE COMANDO LUCI IN ESECUZIONE STAGNA
	APPARECCHIO ILLUMINANTE, SCHERMO IN POLICARBONATO, COMPLETO DI LAMPADA FLUORESCENTE 1x18W, IP55 PER POSA A PLAFONE E/O SOSPENSIONE.
	APPARECCHIO ILLUMINANTE, SCHERMO IN POLICARBONATO, COMPLETO DI LAMPADA FLUORESCENTE 1x36W, IP55 PER POSA A PLAFONE E/O SOSPENSIONE.
	APPARECCHIO ILLUMINANTE, SCHERMO IN POLICARBONATO, COMPLETO DI LAMPADE FLUORESCENTI 2x36W, IP55 PER POSA A PLAFONE E/O SOSPENSIONE.
	APPARECCHIO ILLUMINANTE, OTTICA LAMELLARE, COMPLETO DI LAMPADA FLUORESCENTE 1x18W, IP20 PER POSA A PLAFONE
	APPARECCHIO ILLUMINANTE, OTTICA LAMELLARE, COMPLETO DI LAMPADA FLUORESCENTE 1x36W, IP20 PER POSA A PLAFONE
	APPARECCHIO ILLUMINANTE, OTTICA LAMELLARE, COMPLETO DI LAMPADE FLUORESCENTI 2x18W, IP20 PER POSA A PLAFONE
	APPARECCHIO ILLUMINANTE, OTTICA LAMELLARE, COMPLETO DI LAMPADE FLUORESCENTI 2x36W, IP20 PER POSA A PLAFONE
	APPARECCHIO ILLUMINANTE COMPLETO DI LAMPADA FLUORESCENTE 1x18W E TUBO DI PROTEZIONE TRASPARENTE, PER POSA SU CORNICE
	APPARECCHIO ILLUMINANTE COMPLETO DI LAMPADA FLUORESCENTE 1x36W E TUBO DI PROTEZIONE TRASPARENTE, PER POSA SU CORNICE
	APPARECCHIO ILLUMINANTE COMPLETO DI LAMPADA FLUORESCENTE 1x58W E TUBO DI PROTEZIONE TRASPARENTE, PER POSA SU CORNICE
	APPARECCHIO ILLUMINANTE, OTTICA DARKLIGHT A LUCE DIRETTA/INDIRETTA, COMPLETO DI LAMPADA FLUORESCENTE, 1x28W, REATTORE ELETTRONICO, FISSATO SU STRUTTURA TUBOLARE
	APPARECCHIO ILLUMINANTE, OTTICA DARKLIGHT A LUCE DIRETTA/INDIRETTA, COMPLETO DI LAMPADE FLUORESCENTI 2x28W, REATTORE ELETTRONICO, POSATO SU STRUTTURA TUBOLARE
	APPARECCHIO ILLUMINANTE, SCHERMO IN POLICARBONATO, COMPLETO DI LAMPADE FLUORESCENTI 2x18W, IP55 PER POSA A CONTROSOFFITTO
	APPARECCHIO ILLUMINANTE, OTTICA DARKLIGHT, COMPLETO DI LAMPADE FLUORESCENTI 4x18W, IP20 PER POSA A PLAFONE
	APPARECCHIO ILLUMINANTE, OTTICA DARKLIGHT, COMPLETO DI LAMPADE FLUORESCENTI COMPATTE 2x18W, IP20 PER POSA A CONTROSOFFITTO
	FARETTO DA PLAFONE CON CORPO IN ALLUMINIO ED OTTICA SFACCETTATA METALLIZZATA, COMPLETO DI LAMPADA FLUORESCENTE COMPATTA 1x18W
	FARETTO DA INCASSO SU CONTROSOFFITTO CON CORPO IN ALLUMINIO ED OTTICA SFACCETTATA METALLIZZATA, COMPLETO DI LAMPADA FLUORESCENTE COMPATTA 1x18W
	APPARECCHIO ILLUMINANTE TONDO IN ALLUMINIO PRESSOFUSO, COMPLETO DI DIFFUSORE IN VETRO SATINATO E LAMPADE FLUORESCENTI COMPATTE 2x13W, IP65 PER POSA A PLAFONE
	APPARECCHIO ILLUMINANTE TONDO IN ALLUMINIO PRESSOFUSO, COMPLETO DI DIFFUSORE IN VETRO SATINATO E LAMPADE FLUORESCENTI COMPATTE 2x26W, IP65 PER POSA A CONTROSOFFITTO
	APPARECCHIO ILLUMINANTE CON SCHERMO TERMOPLASTICO COMPLETO DI LAMPADA ALOGENA 100W, IP40 PER POSA SU DOPPIA TESATA A 2 SEZIONI
	FARETTO ORIENTABILE PER BINARIO ELETTRIFICATO COMPLETO DI LAMPADA DICROICA 50W – 230V
	APPARECCHIO ILLUMINANTE ASIMMETRICO CON DIFFUSORE IN VETRO TEMPERATO, COMPLETO DI LAMPADA A JODURI METALOGENI DA 70W, PER POSA AD INCASSO A PARETE
	APPARECCHIO ILLUMINANTE ASIMMETRICO A LUCE CONTRAPPOSTA, COMPLETO DI LAMPADA FLUORESCENTE COMPATTA 1x42W, IP65, PER POSA A PARETE
	APPARECCHIO ILLUMINANTE A LUCE CONTRAPPOSTA CON SCHERMO A PRISMI TRASPARENTE, COMPLETO DI LAMPADA FLUORESCENTE COMPATTA 1x18W, IP65 PER POSA SEMI–INCASSATA A PARETE
	APPARECCHIO ILLUMINANTE TIPO "MATRIUGA", O EQUIVALENTE, COMPLETO DI LAMPADA AD INCANDESCENZA 60W
	APPARECCHIO ILLUMINANTE DEL TIPO CARRABILE–CALPESTABILE POSATO AD INCASSO NEL PAVIMENTO, COMPLETO DI LAMPADA ALOGENA 50W, IP67
	APPARECCHIO ILLUMINANTE A PARETE, COMPLETO DI LAMPADA FLUORESCENTE 2X11W IN FUNZIONAMENTO NORMALE ED EMERGENZA IP65
	FARETTO DA PARETE CON LAMPADA DICROICA 50W – 12V ADATTO PER FUNZIONAMENTO SU GRUPPO AUTONOMO DI EMERGENZA
	GRUPPO AUTONOMO DEL TIPO "SEMPRE SPENTO" (SOLA EMERGENZA), COMPLETO DI BATTERIA RICARICABILE AVENTE AUTONOMIA 3÷1h, AUTODIAGNOSI CENTRALIZZATA DI FUNZIONAMENTO, ADATTO PER LAMPADE DICROICHE 50W – 12V
	PROIETTORE A FASCIO ASIMMETRICO CON DIFFUSORE IN VETRO, COMPLETO DI LAMPADA A JODURI METALOGENI DA 150W, IP65
	RICABLAGGIO DI LAMPADARIO ESISTENTE
	APPARECCHIO ILLUMINANTE A SOSPENSIONE, TIPO LAMPADARIO, COMPLETO DI LAMPADE ALOGENE 10W
	PUNTO LUCE A SOFFITTO
	PUNTO LUCE A PARETE
	CENTRALINA AUTODIAGNOSI LAMPADE DI EMERGENZA
	AMPLIFICATORE DI SEGNALE – INTERFACCIA CENTRALINA/LAMPADE DI ZONA
	APPARECCHIO ILLUMINANTE, TIPO "SEMPRE SPENTO" (SOLA EMERGENZA), SCHERMO IN POLICARBONATO EQUIPAGGIATO CON LAMPADA FLUORESCENTE 1x8W, POSA A PARETE, COMPLETO DI BATTERIA AUTONOMA AUTORICARICABILE DI EMERGENZA, AUTONOMIA 3÷1h, E AUTODIAGNOSI CENTRALIZZATA DI FUNZIONAMENTO
	APPARECCHIO ILLUMINANTE, TIPO "SEMPRE SPENTO" (SOLA EMERGENZA), SCHERMO IN POLICARBONATO EQUIPAGGIATO CON LAMPADA FLUORESCENTE 1x18W, IP65, POSA A PARETE, COMPLETO DI BATTERIA AUTONOMA AUTORICARICABILE DI EMERGENZA, AUTONOMIA 3÷1h, E AUTODIAGNOSI CENTRALIZZATA DI FUNZIONAMENTO
	APPARECCHIO ILLUMINANTE, TIPO "SEMPRE ACCESO" (ILLUMINAZIONE PERMANENTE), SCHERMO IN POLICARBONATO EQUIPAGGIATO CON LAMPADA FLUORESCENTE 1x18W, IP65, POSA A PARETE, COMPLETO DI BATTERIA AUTONOMA AUTORICARICABILE DI EMERGENZA, AUTONOMIA 3÷1h, AUTODIAGNOSI CENTRALIZZATA DI FUNZIONAMENTO E PITTOGRAMMA INDICANTE "USCITA DI SICUREZZA"
N	APPARECCHIO ILLUMINANTE SOTTESO A CIRCUITO LUCE NOTTURNA
E	APPARECCHIO ILLUMINANTE COMPLETO DI BATTERIA AUTONOMA AUTORICARICABILE DI EMERGENZA, AUTONOMIA 3÷1h, AUTODIAGNOSI CENTRALIZZATA DI FUNZIONAMENTO, DEL TIPO IN EMERGENZA PERMANENTE.
	NUMERAZIONE EMERGENZA n. = 1,2, ...n
	APPARECCHIO TIPO WIP TC–D 1X18 W SIMES S.4309