PROGETTISTA E DD.LL.

ROBERTO DAL DEGAN ARCHITETTO

Via Santa Teresa 15 - 10121 Torino
tel. 011.538.500/fax 011.537.150
E.mail: studio@archidaldegan.it

COMMITTENTE:

Organizing Commettee for the XX Olympic Winter Games
Torino 2006
C.so Novara 96 - 10152 Torino

TIPO d' LAVORO:

Ristrutturazione per allestimento uffici del fabbricato in Torino, Via Bologna n.74

TAVOLA:

Pianta piano ottavo
Rete Canaline e Impianto di illuminazione normale/emergenza

TAV.

292–05

SCALA : 1:100

DATA: 12.02.2004

AGGIORNAMENTI :

AS-BUILT

LATO "A" 16.05.2005

PROGETTISTA E DD.LL. IMPIANTI TERMO-MECCANICI

simtec *Progettazione, Consulenza, Direzione Lavori Impianti Tecnologici Civili ed Industriali*
C.so ROSSELLI n°66 - 10129 TORINO -TEL.011/58.059.77
Fax.011/56.90.730 info@simtec.it

PROGETTISTA E DD.LL. IMPIANTI ELETTRICI

STUDIO TECNICO PROFESSIONALE M.C. CUPPARI
VIA MAPPANO, 81 – 10070 MAPPANO (TO)
TEL. 011/9689061 – P. IVA 08004450010
C. C. I. A. A. N. 7[illegible]
e-mail: stp.[illegible]

ESECUZIONE IMPIANTI ELETTRICI

TEKIND TEKIND srl
Tekind s.r.l. Tecnologie Industriali
10044 Pianezza – (TO) – Via Collegno, 45 bis
Tel. ++39 011 9661027 (r.a.) – Fax ++39 011 9664021
E-mail Info@tekindsrl.it

QUESTA TAVOLA E' VALIDA SOLO PER L'IMPIANTO ELETTRICO

LEGENDA SIMBOLI

SIMBOLO	DESCRIZIONE
	QUADRO ELETTRICO (SIMBOLO GENERALE)
M------M	CANALINA METALLICA ZINCATA
	SCATOLA DI DERIVAZIONE
	CANALIZZAZIONE VERSO L'ALTO/VERSO IL BASSO
	POZZETTO PASSAGGIO CAVI
	PLAFONIERA CON CORPO E SCHERMO IN POLICARBONATO 1x18W – IP65
	PLAFONIERA CON CORPO E SCHERMO IN POLICARBONATO 1x36W – IP65
	PLAFONIERA CON CORPO E SCHERMO IN POLICARBONATO 2x36W – IP65
	PLAFONIERA CON CORPO E SCHERMO IN POLICARBONATO 2x58W – IP65
	PLAFONIERA CON SCHERMO IN METACRILATO 1x36W
	PLAFONIERA CON SCHERMO IN METACRILATO 2x36W
	PLAFONIERA CON CORPO IN ACCIAIO VERNICIATO E OTTICA DARKLIGHT 4x18W
	PLAFONIERA PER FILA CONTINUA 2x18W – TIPO NORLIGHT YPSILON
	PLAFONIERA PER FILA CONTINUA 2x36W – TIPO NORLIGHT YPSILON
	PLAFONIERA PER FILA CONTINUA 1x36W – TIPO NORLIGHT YPSILON
	FARETTO DA INCASSO 1x26W TIPO SIDE NET 18-BI-PLC 84
	FARETTO DA INCASSO 2x26W TIPO SIDE NET 18-BI-PLC 84
	APPARECCHIO ILLUMINANTE CIRCOLARE TIPO TRILUX 7403N/2xTCF36 2x36W CON ANELLO DECORATIVO COLOR TITANIO O SIMILARE

LEGENDA SIMBOLI
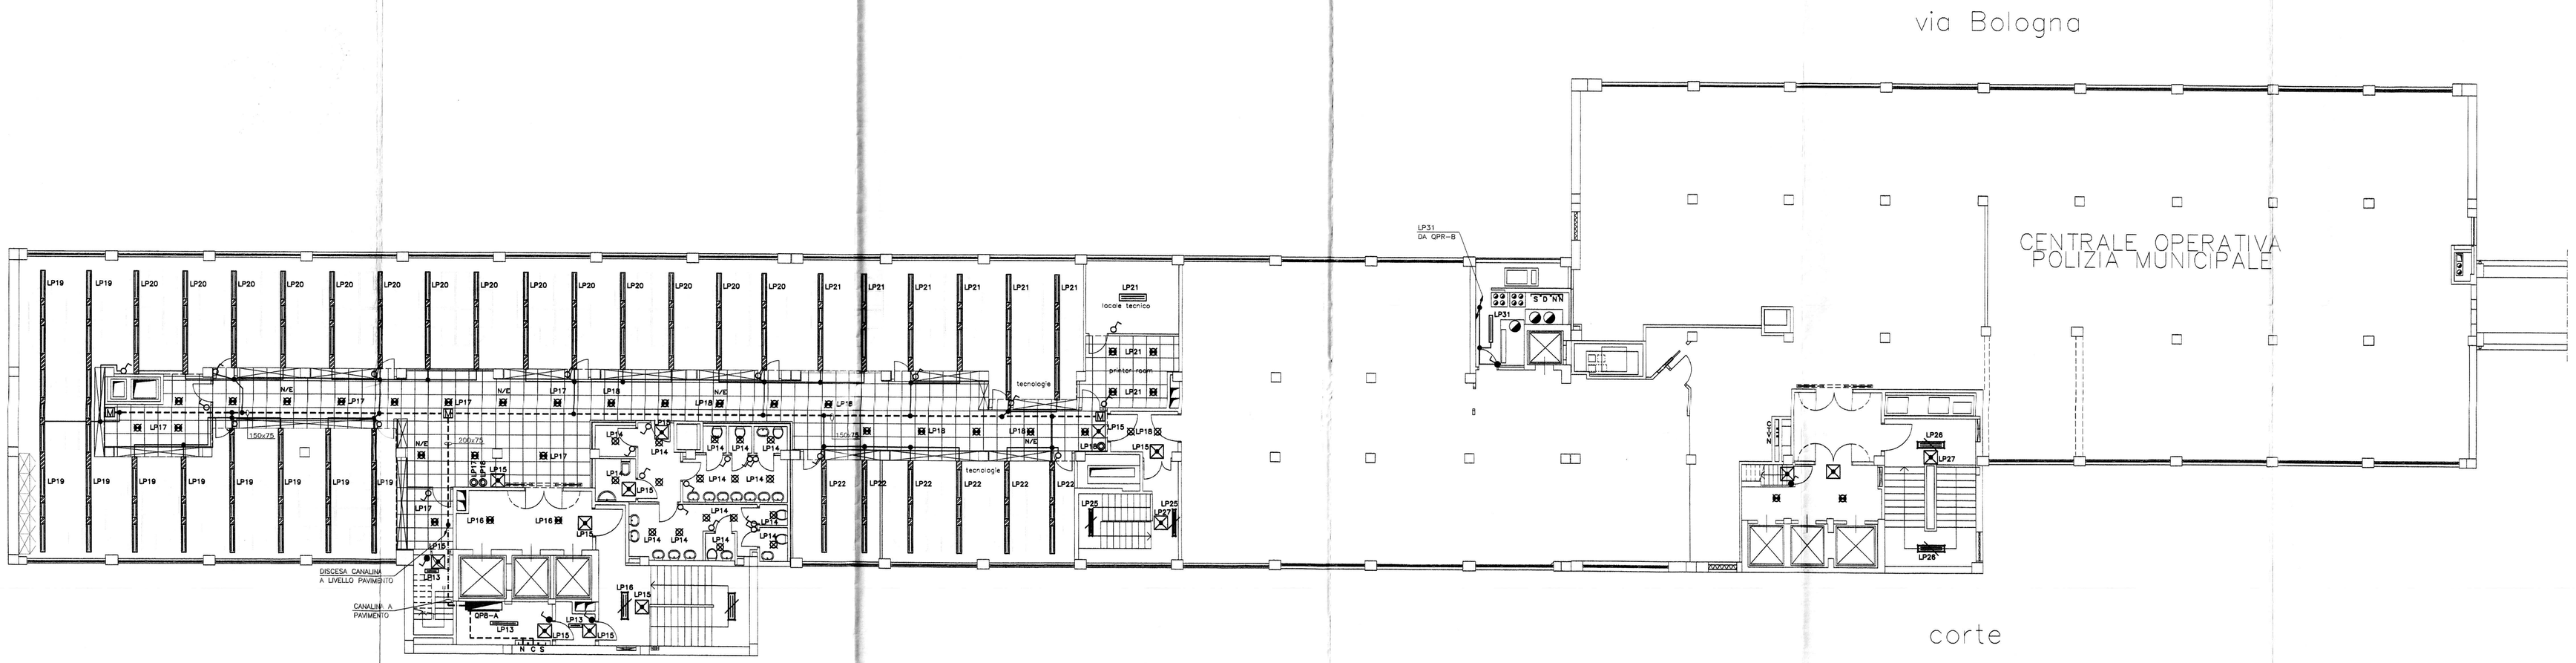
SIMBOLO	DESCRIZIONE
	APPARECCHIO ILLUMINANTE DA ESTERNO TIPO DISANO 1232 FARO SAPE 70 O SIMILARE
	LAMPADA DEL TIPO A TARTARUGA 60W – 230V
	PLAFONIERA CON CORPO E SCHERMO IN POLICARBONATO 1x18W COMPLETA DI ALIMENTAZIONE A BATTERIA IN TAMPONE, AUTONOMIA SUPERIORE AD 1h
N/E	FARETTO DA INCASSO 2x26W CON GRUPPO DI EMERGENZA AUTONOMO S.A. TIPO SIDE NET 18-BI-PLC 84
N/E	PLAFONIERA PER FILA CONTINUA 2x36W – TIPO NORLIGHT YPSILON CON TUBO FLUORESCENTE CON GRUPPO DI EMERGENZA AUTONOMO S.A.
N/E	PLAFONIERA PER FILA CONTINUA 1x36W – TIPO NORLIGHT YPSILON CON TUBO FLUORESCENTE CON GRUPPO DI EMERGENZA AUTONOMO S.A.
	INTERRUTTORE UNIPOLARE DA INCASSO
	INTERRUTTORE UNIPOLARE DA ESTERNO IN CASSETTA IP44 MIN.
	PULSANTE UNIPOLARE
	RELE' PASSO-PASSO
	PULSANTE SOTTOVETRO CON DISPOSITIVO ATTO A SEGNALARE L'INTEGRITA' DEL CIRCUITO