


LEGENDA

▬	Tubazione di adduzione antiscalo in PEO con rete nel massetto
▬	Tubazione di adduzione acqua calda in PEO con rete nel massetto
▬	Tubazione di acqua calda in PEO
▬	Impianto di lavaggio con perimetrazione allimentato con antiscalo
▬	Impianto di lavaggio con perimetrazione allimentato con acqua potabile
▬	Valvola di intercettazione da incasso

IRIDE
Aggiornamento
documentale
N. 1371

NOTA:

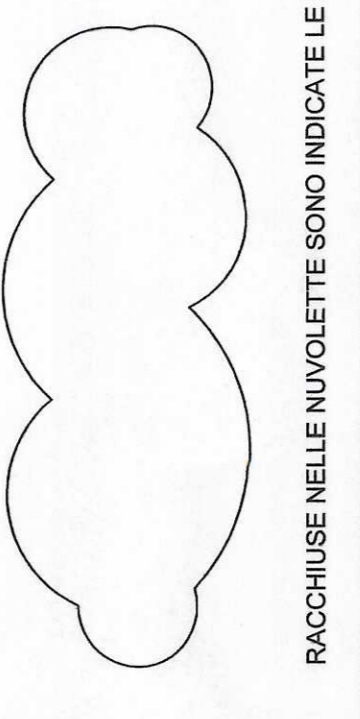


PROGETTO	IRIDE SERVIZI	DATA	01/09/13
CLIENTE	PALAZZO DEL NUOTO - TORINO	SCALE	1:100
PROGETTO	DISTRIBUZIONE TUBAZIONI ANTISCALICO PISCINA OLIMPICONICA LIVELLO +0	DATA	13/09/09
PROGETTO	PROGETTAZIONE E COSTRUZIONE IMPIANTO TUBAZIONI ANTISCALICO	DATA	13/09/09

