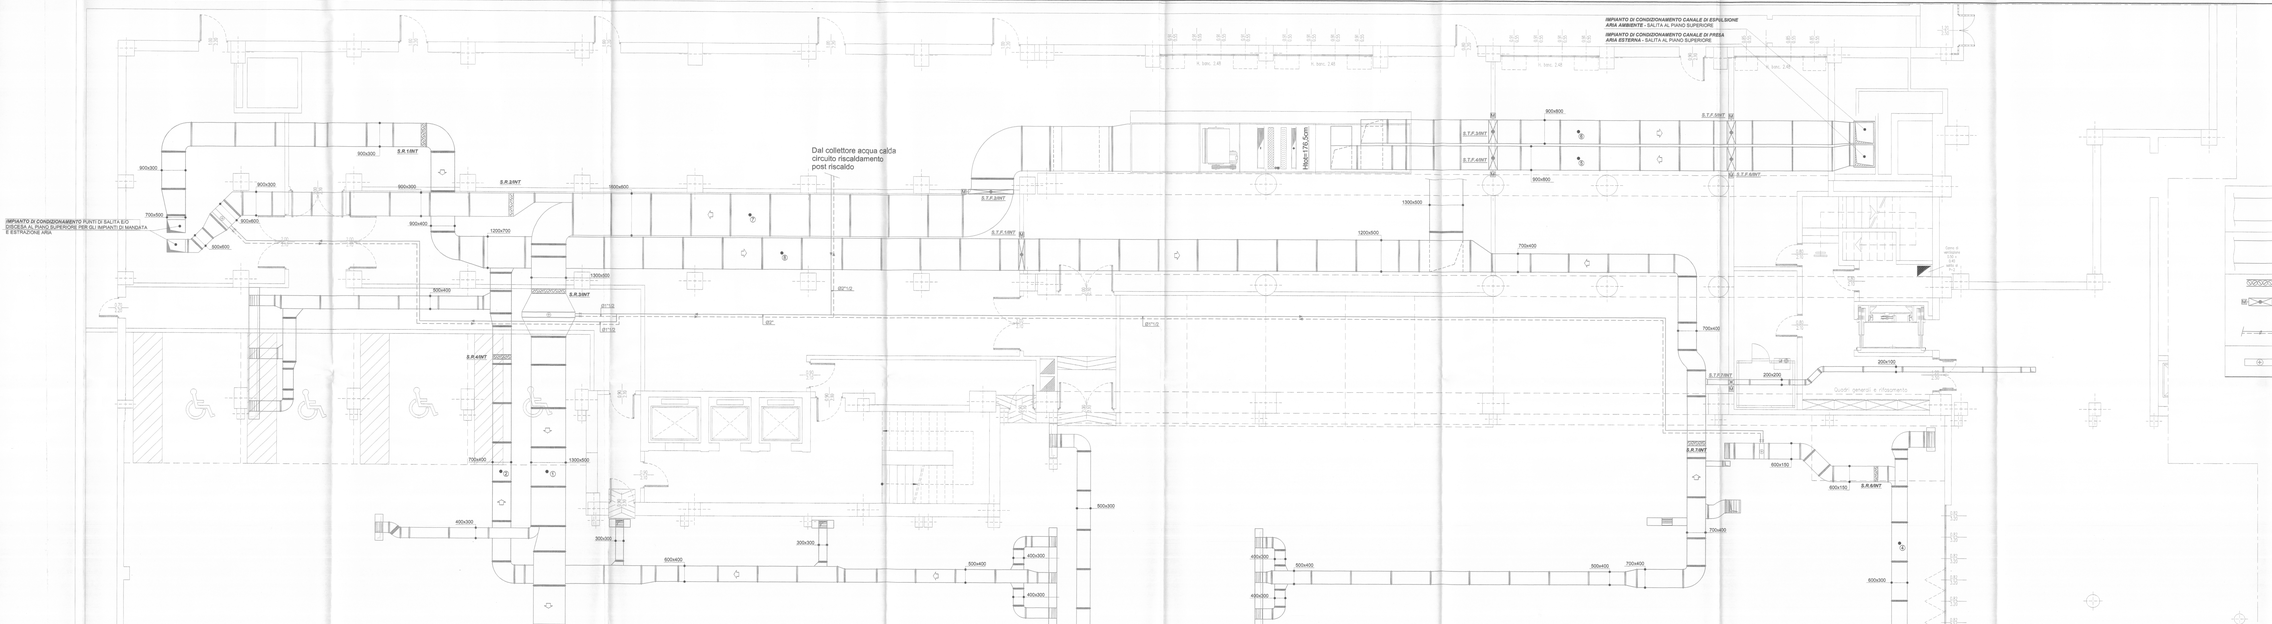

LEGENDA

	CANALE RETTANGOLARE IN LAMIERA ZINCATA COIBENTATO CON ISOLANTE A CELLULE CHIUSE (spessore da 8/10mm a 12/10mm a seconda delle dimensioni)
	CANALE RETTANGOLARE IN LAMIERA ZINCATA PER IMPIANTO DI RIPRESA ARIA (Spessore da 8/10 a 12/10 mm a seconda delle dimensioni)
	SERRANDA DI REGOLAZIONE AD ALETTE CONTRAPPOSTE
	SERRANDA TAGLIAFUOCO REI 120' COMPLETA DI INTERRUTORE DI FINE CORSA E SERVOCOMANDO PER CHIUSUSA/APERTURA
	TUBAZIONE IN FERRO NERO TIPO MANNESMANN COIBENTATO SECONDO LA NORMATIVA VIGENTE CON ISOLANTE A CELLULE CHIUSE
	BATTERIA DI POST-RISCALDO (PER I DATI TECNICI FARE RIFERIMENTO ALLA TAVOLA CON LA SCHEDA TECNICA DELL'UTA RISTORANTE)

PROGETTISTA E DELL.
ROBERTO DAL DEGAN
ARCHITETTO
VIA MAGENTA, 36 - 10128 Torino - Tel. 011-530.302

COMMITTENTE:
Organizing Committee for the XX Olympic Games
Torino 2006
Partita Iva 01004
via Nizza 262/58 - 10126 Torino

TIPO di LAVORO:
Manutenzione straordinaria del fabbricato sito in Torino, C.so Novara n.96

TAVOLA: IMPIANTO DI CONDIZIONAMENTO
PIANO INTERRATO - DISTRIBUZIONE CANALI
Realizzazione ristorante aziendale - Piano Seminterrato

TAV.
AS-BUILT 05
COND-INTERRATO

SCALA: 1:50

DATA: 26.11.2003

AGGIORNAMENTO:

PROGETTISTA E DELL. IMPIANTI TERMOMECCANICI
simtec
ingegneri associati
C.so Rosselli 98 - 10129 Torino
Tel. 011/538.00.00 - P.I.IVA 07400870012
Fax 011/538.00.330 - P.I.IVA 07400870012
Dr. Ing. Giancarlo Simonetti
Dr. Ing. Giorgio Simonetti

PROGETTISTA E DELL. IMPIANTI ELETTRICI
STUDIO TECNICO ASSOCIATO
Dott. Ing. Ing.
TRASMISSIONE DI E. CORSO
VIA MARTANA, 24 - 10090 MAPPANO (TO)
CELL. MOBILE - P. IVA 08368000016
TEL. 011/9270.000 - FAX 011/9270.000
EMAIL: TRASMISSIONE@TIN.IT/ING.COM