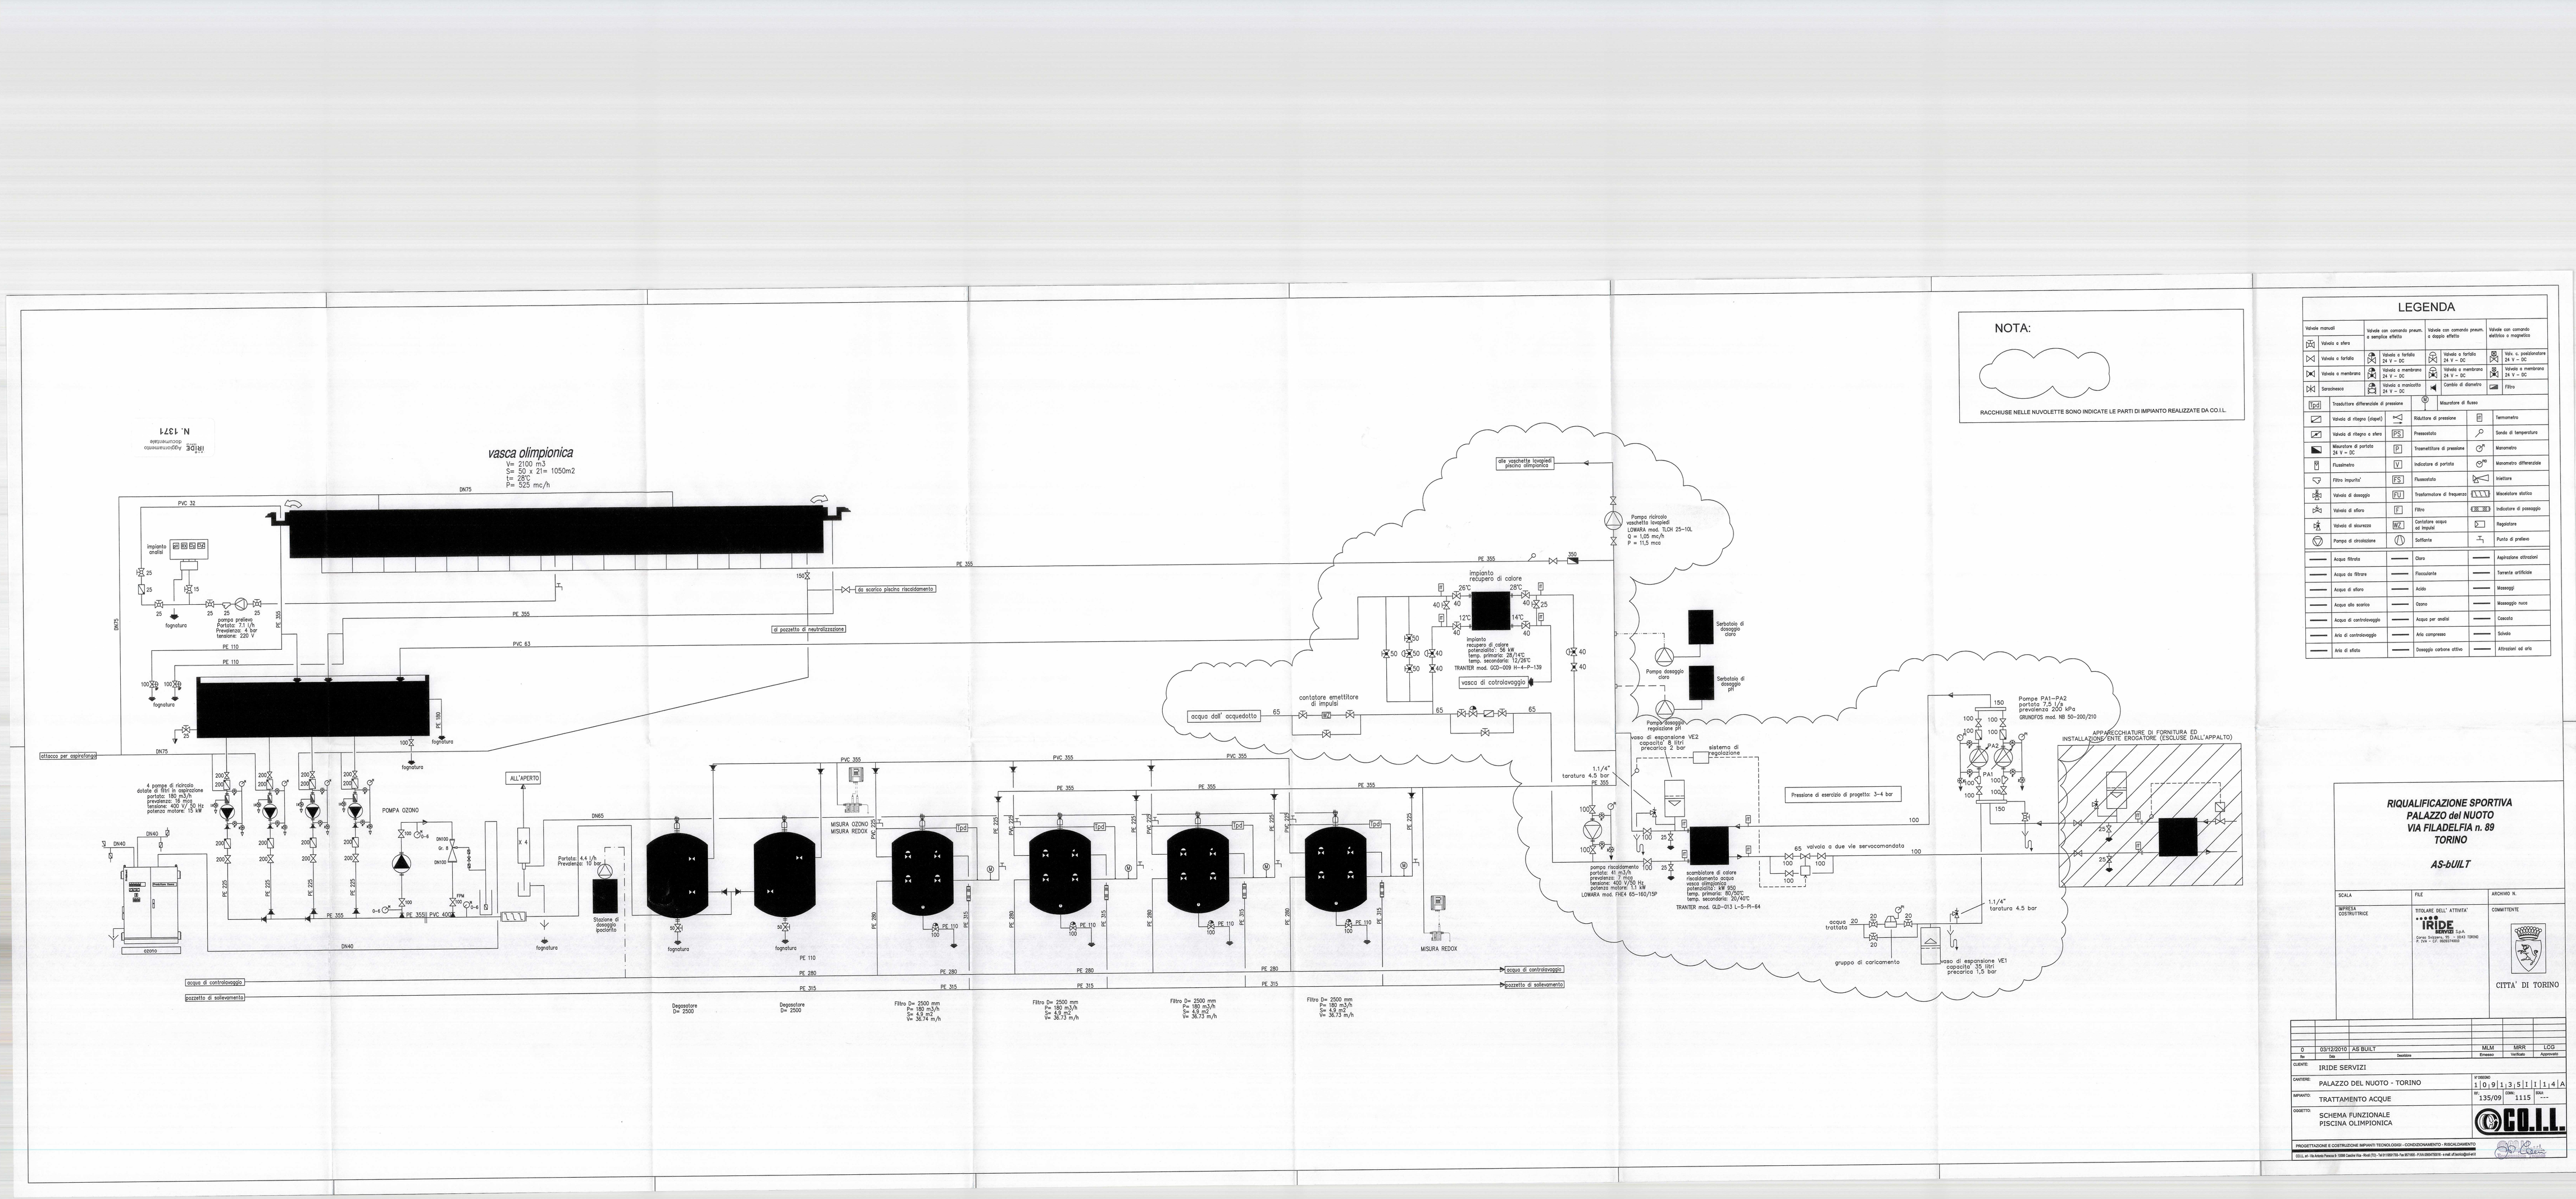

NOTA:

RACCHIUSE NELLE NUVOLETTE SONO INDICATE LE PARTI DI IMPIANTO REALIZZATE DA CO.I.L.

LEGENDA

Valvole manuali	Valvole con comando pneum. a semplice effetto	Valvole con comando pneum. a doppio effetto	Valvole con comando elettrico o magnetico
Valvola a sfera	Valvola a farfalla 24 V ~ DC	Valvola a farfalla 24 V ~ DC	Valv. a pistonatore 24 V ~ DC
Valvola a farfalla	Valvola a membrana 24 V ~ DC	Valvola a membrana 24 V ~ DC	Valvola a membrana 24 V ~ DC
Valvola a membrana	Valvola a manicotto 24 V ~ DC	Cambio di diametro	Filtro
Saracinesca			
Trasduttore differenziale di pressione		Misuratore di flusso	
Valvola di ritegno (clapet)		Riduttore di pressione	Termometro
Valvola di ritegno a sfera		Pressostato	Sonda di temperatura
Misuratore di portata 24 V ~ DC		Trasmettitore di pressione	Manometro
Flussimetro		Indicatore di portata	Manometro differenziale
Filtro impurità		Flussostato	Inattore
Valvola di dosaggio		Trasformatore di frequenza	Misuratore statico
Valvola di sfiato		Filtro	Indicatore di passaggio
Valvola di sicurezza		Contatore acqua ad impulsi	Regolatore
Pompa di circolazione		Saffiorite	Punta di prelievo
Acqua filtrata	Cloro		Aspirazione atmosferi
Acqua da filtrare	Flocculante		Torrente artificiale
Acqua di sfiato	Acido		Waseggi
Acqua alla scarico	Ozono		Waseggio nuoi
Acqua di controlavaggio	Acqua per analisi		Cascata
Aria di controlavaggio	Aria compresso		Scivolo
Aria di sfiato	Dosaggio carbone attivo		Attrazioni ed arte

RIQUALIFICAZIONE SPORTIVA
PALAZZO del NUOTO
VIA FILADELFIA n. 89
TORINO

AS-BUILT

SCALA	FILE	ARCHIVIO N.
IMPRESA COSTRUTTRICE	SIGLARE DELL' ATTIVITA' IRIDE SERVIZI S.p.A. Corso Svizzera, 185 - 10149 TORINO P. IVA - C.F. 06831190152	COMMITTENTE CITTA' DI TORINO

Nr	Data	Descrizione	Emesso	Verificato	Approvato
0	03/12/2010	AS BUILT	MLM	MRR	LOG

CLIENTE: IRIDE SERVIZI

CANTIERE: PALAZZO DEL NUOTO - TORINO — N° DISEGNO: 1 0 9 1 3 5 1 1 1 4 A

IMPIANTO: TRATTAMENTO ACQUE — N° 135/09 — Data 1115 — Rev. ---

OGGETTO: SCHEMA FUNZIONALE PISCINA OLIMPIONICA

PROGETTAZIONE E COSTRUZIONE IMPIANTI TECNOLOGICI - CONDIZIONAMENTO - RISCALDAMENTO
CO.I.L. srl - Via Adolfo Pecorini 9 - 10088 Castellamonte - Piva 01252180019 - Tel. 0124/581750 - Fax 0124/581751 - e-mail: info@coilsrl.it