

LEGENDA

VALVOLA DI ESTRAZIONE ARIA DI TIPO CIRCOLARE, CORRENDA DI DISPOSITIVO DI REGOLAZIONE IN VASA








SI. I DISPOSITIVI INSTALLATI NELLA ZONA CONTROSPORTTIVA, DOVranno ESSERE POSIZIONATI NEL RISSETTO DELLA GEOMETRIA DEL CONTROSPORTTO.

STRUTTURA DI REGOLAZIONE PROVISTA DI SERVOMOTORE S. R.

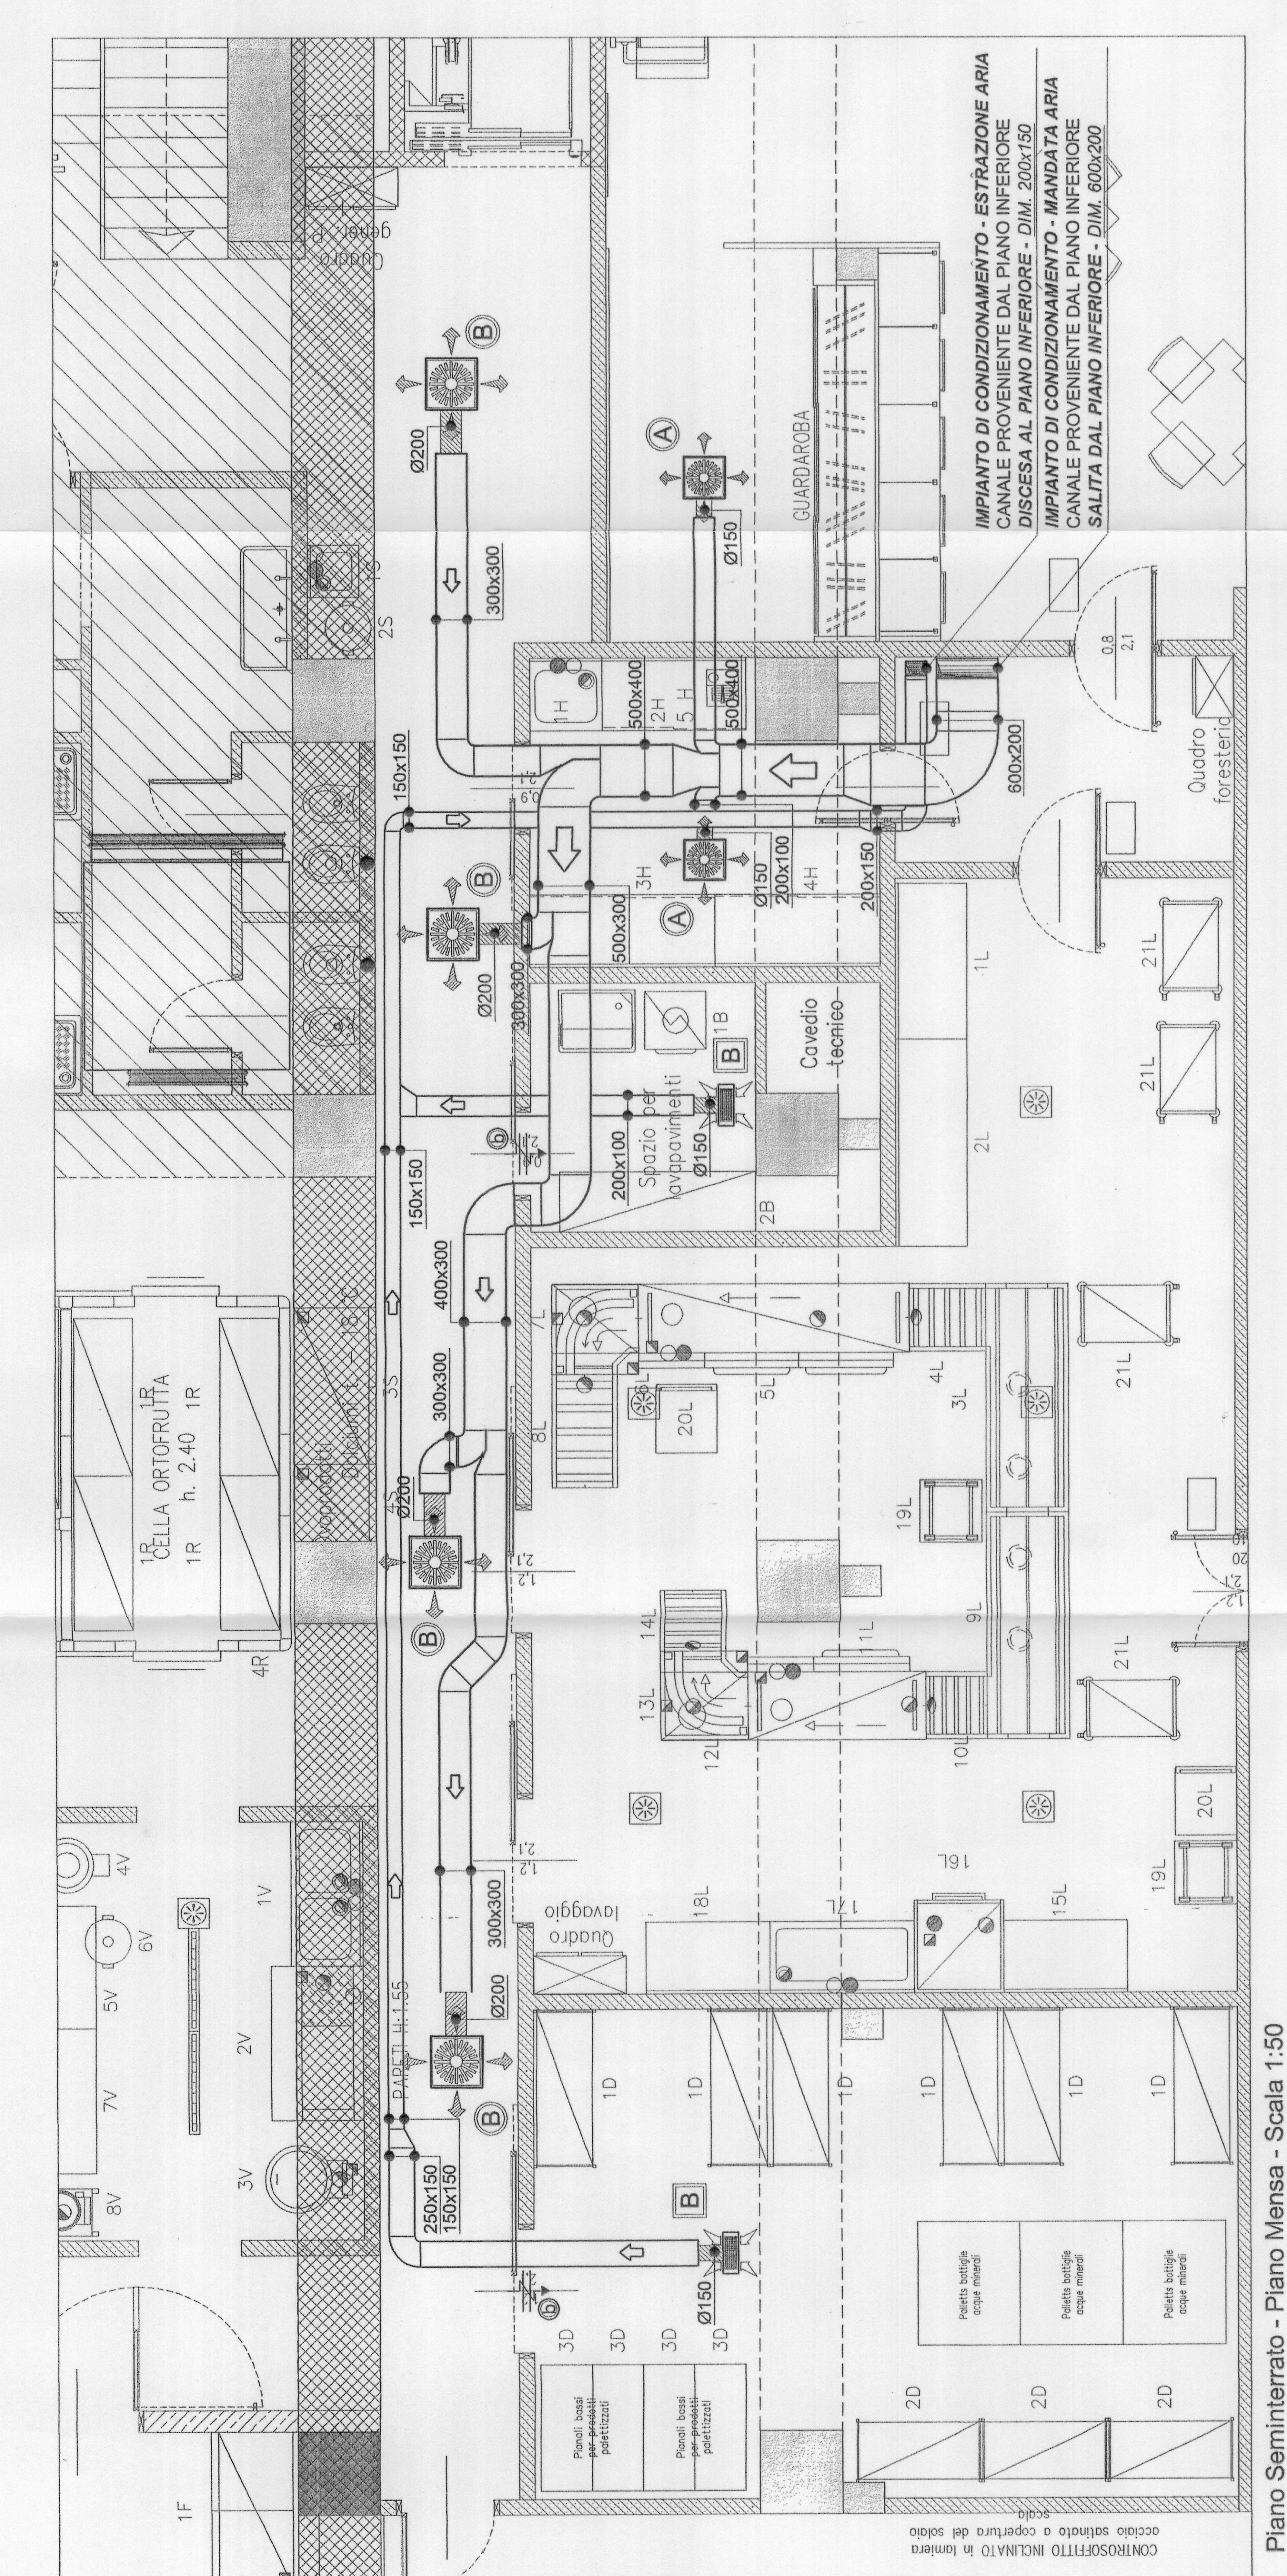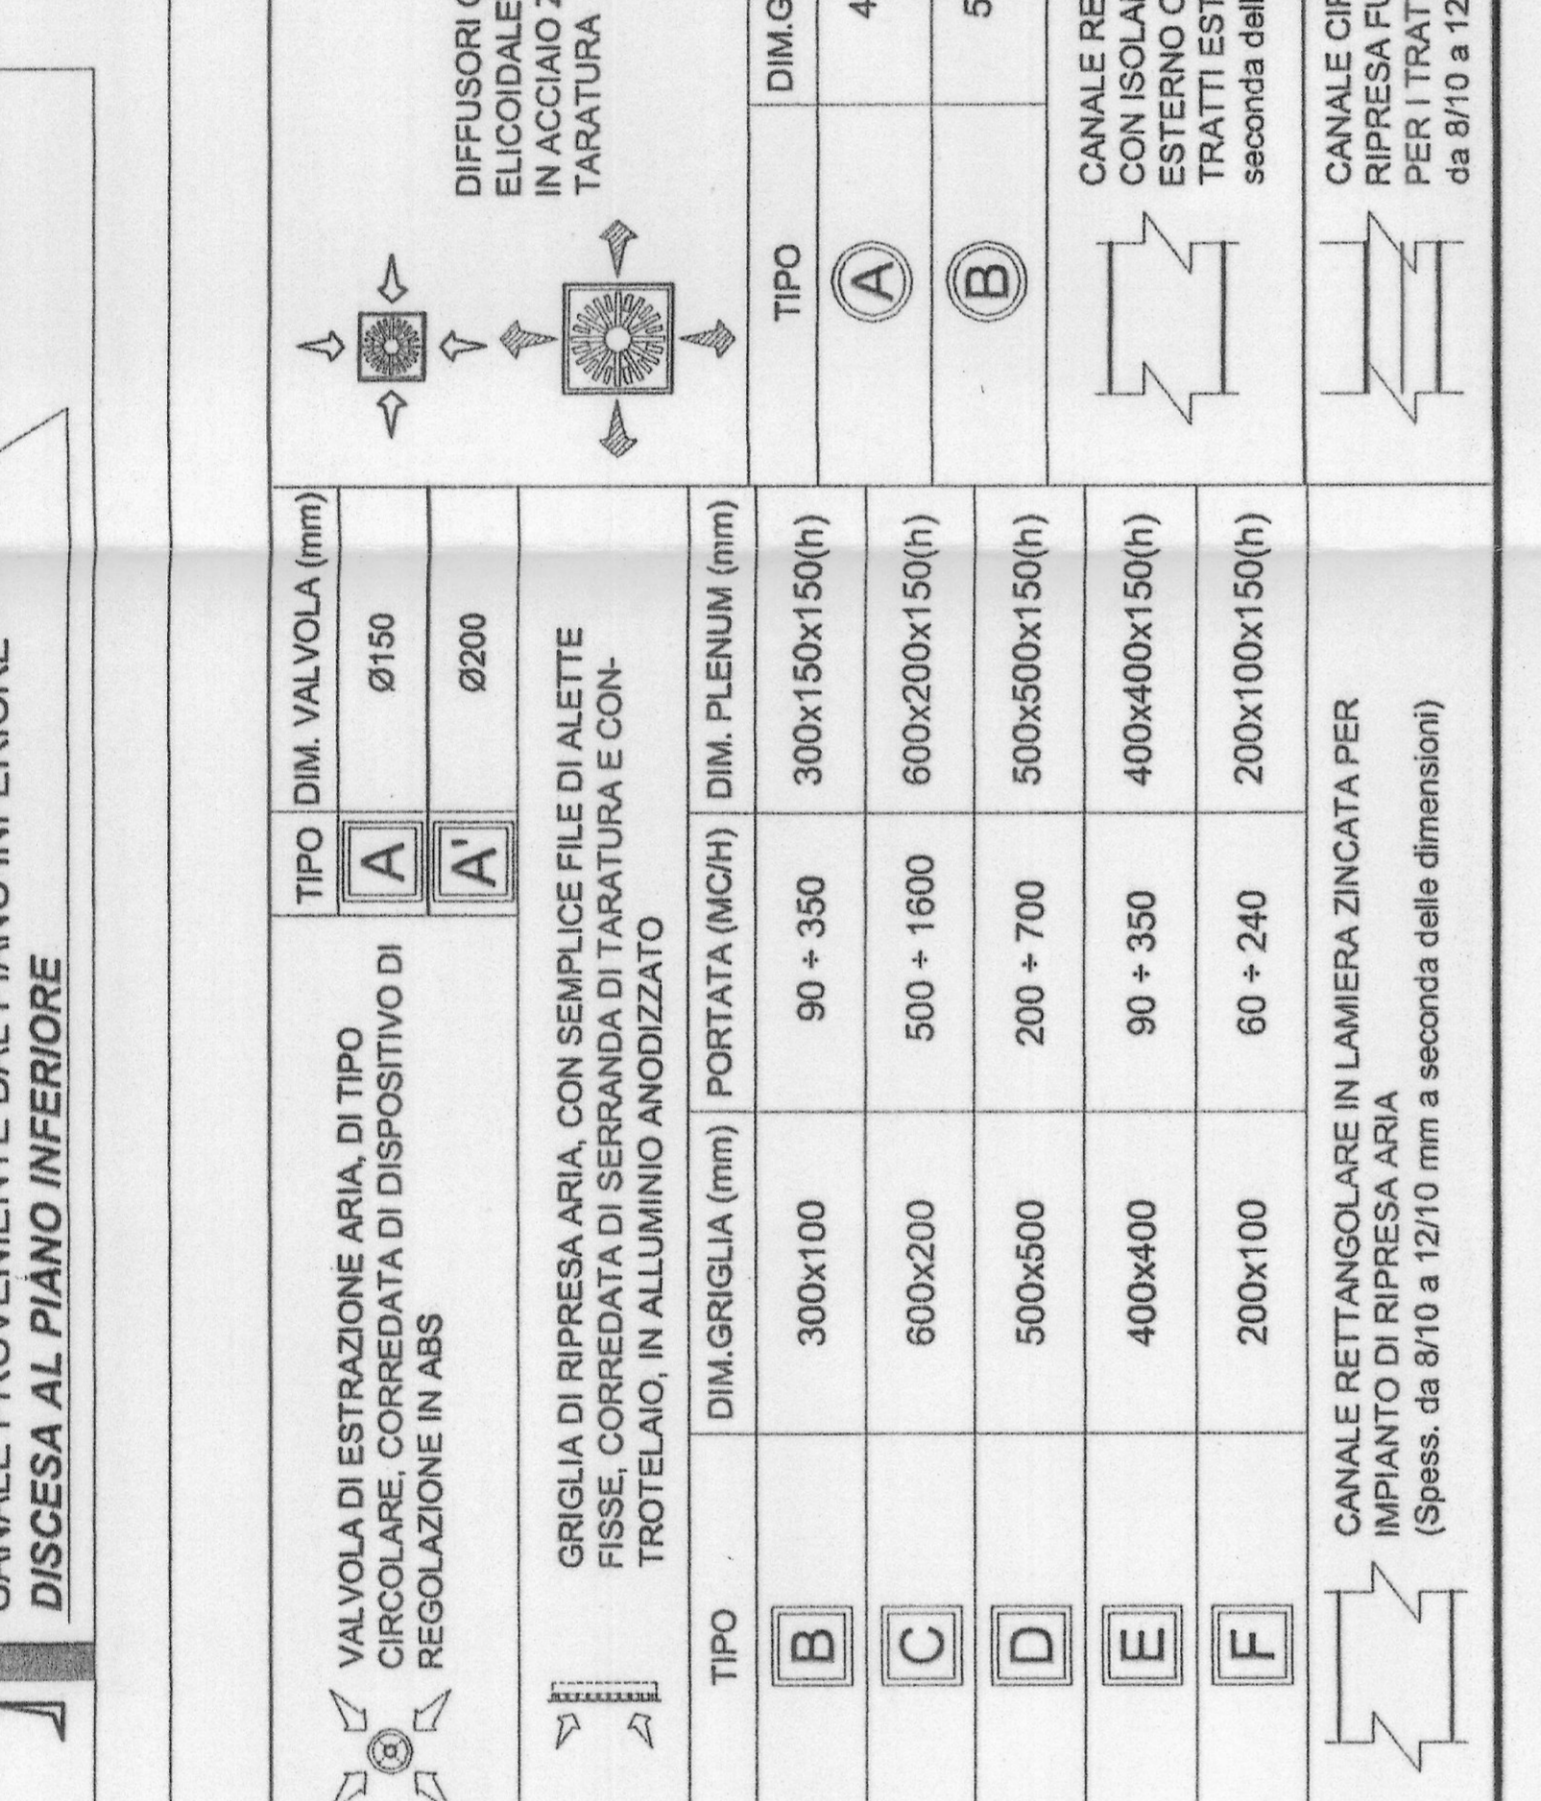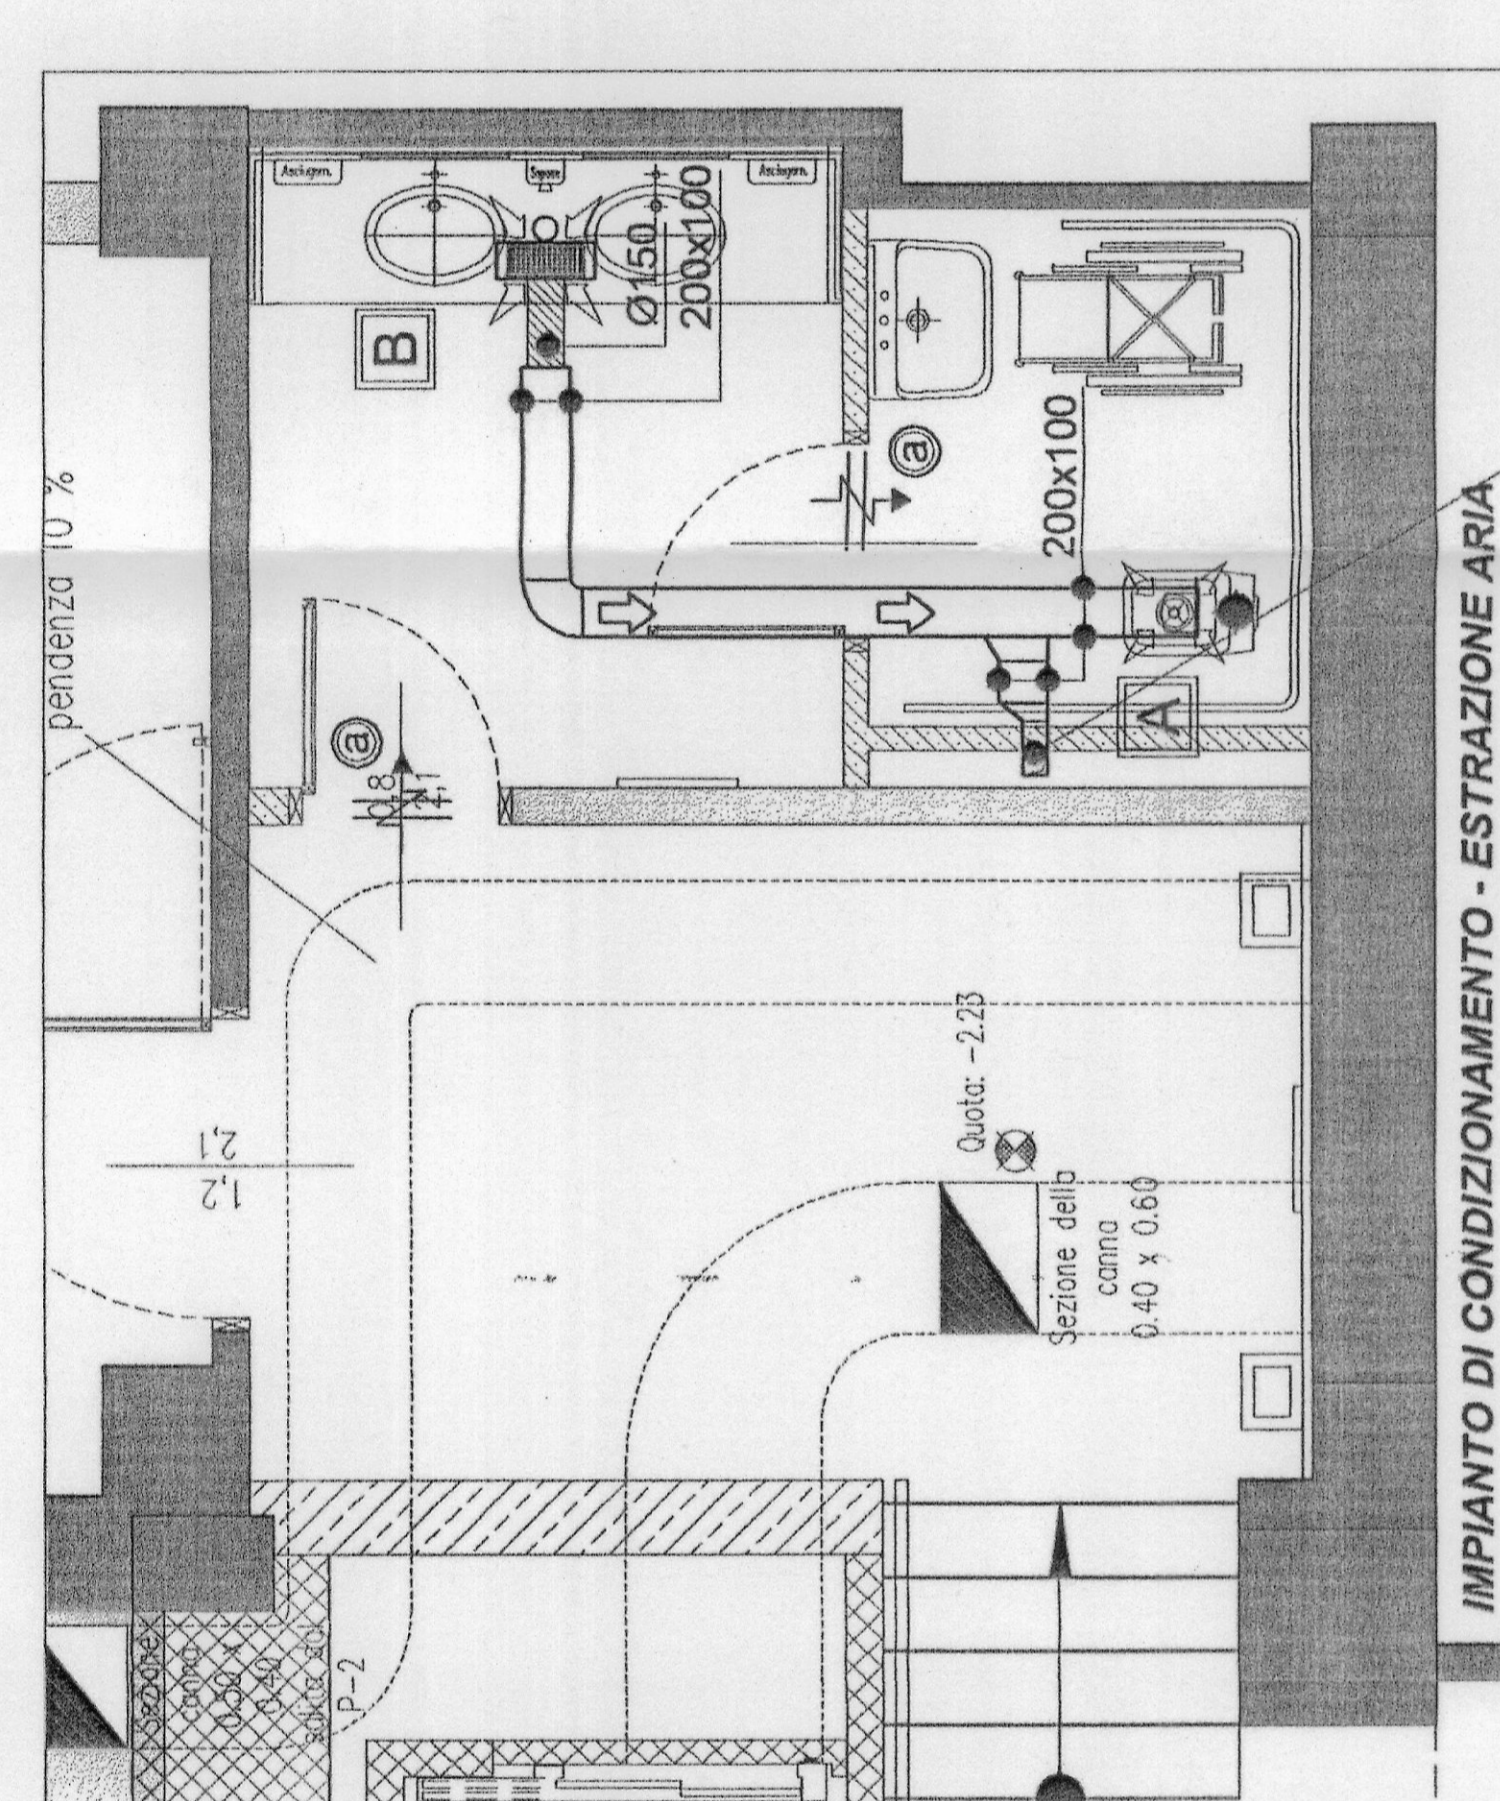

Piano Sammartino - Piano Mensa - Scala 1:50

 

PROGETTISTA E REDATTORE
ROBERTO DAL DEGAN
 ARCHITETTO
 VIA MAGENTA, 8 - 10128 Torino - Tel. 011/338.300

TIPO DI LAVORO:
 Manutenzione straordinaria del fabbricato sito in Torino, C.so Novara n.96

TAVOLA:
 IMPIANTO DI CONDIZIONAMENTO - ZONA DISTRIBUZIONE
 Realizzazione ristorante aziendale

SCALA: 1:50
 DATA: 26.11.2003
AS-BUILT 06

PROGETTISTA E DOLL'INFANTI ELETTRICI
simtec
 S.p.A. - P.I. 03432190013
 C.so ROSSETTI 188 - 10129 TORINO
 Tel. 011/56.05.977 - 56.05.977 (f)

PROGETTISTA E DOLL'INFANTI PER LA RISTORAZIONE
DANTE BAILETTI ARCHITETTO
 10052 SAN CARLO ALBERTO (CN)
 Via S. Andrea 14 - Tel. 0171/244242

COLLAUDO

ORGANIZING COMMITTEE FOR THE
 XX OLYMPIC GAMES
 TORINO 2006
 Via Nizza 262/58 - 10126 TORINO

IMPIANTO DI CONDIZIONAMENTO - ESTRAZIONE ARIA DALL'UNITA' TRATTAMENTO ARIA DIM. 700x600

IMPIANTO DI CONDIZIONAMENTO - MANDATA ARIA DALL'UNITA' TRATTAMENTO ARIA DIM. 700x600





